VOOR VERDER VERLOOP INSTALLATIE
ZIE TEK W06

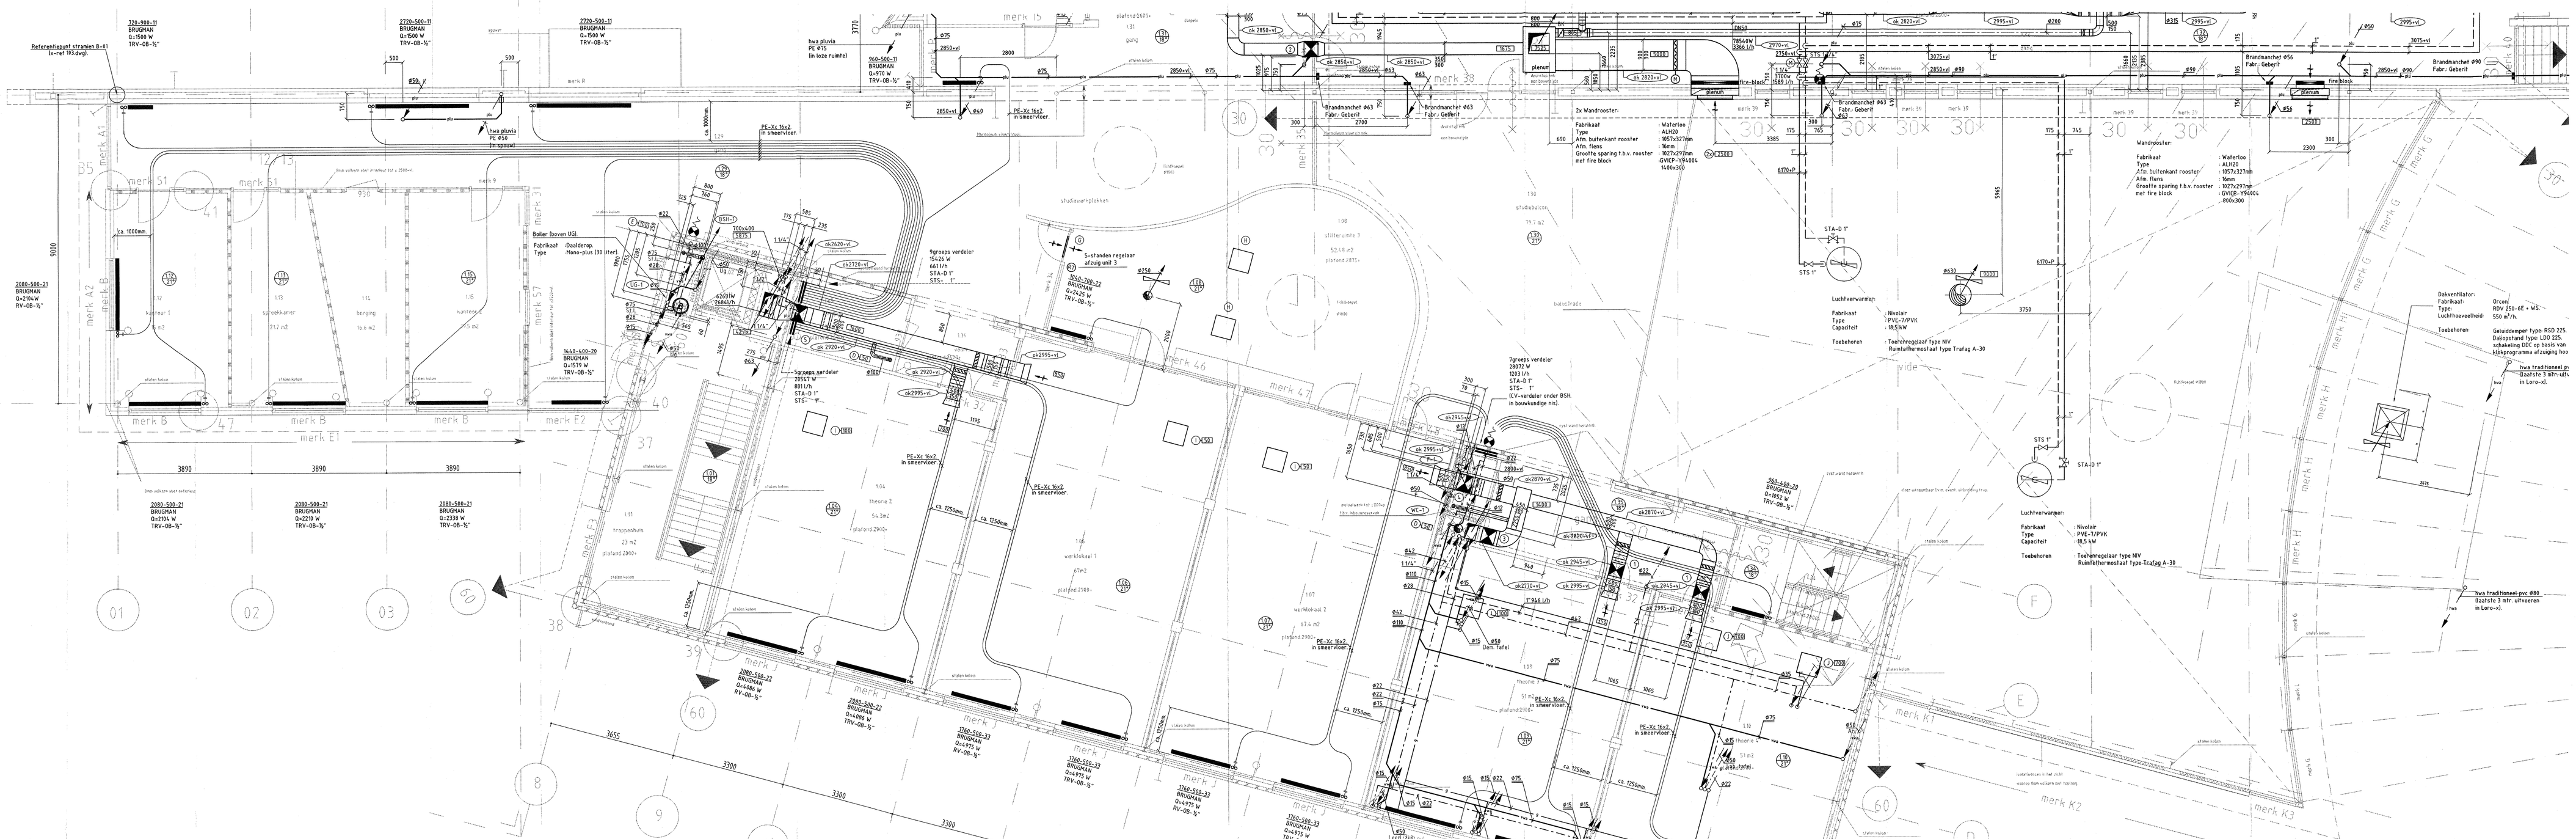

Renvooi:

- Luchtretourkanaal rond.
- Luchtroevoerkanaal rond (voorzien van isolatie).
- Luchtretourkanaal rechthoekig.
- Luchtroevoerkanaal rechthoekig (voorzien van isolatie).
- Brandklep rond. Fabrikaat: Waterloo.
- Regelklep rond. Fabrikaat: door kanalenfabrikant.
- Brandklep rechthoekig. Fabrikaat: Waterloo.
- Regelklep rechthoekig. Fabrikaat: door kanalenfabrikant.
- Hoogtemaat afgewerkte vloer tot onderkant kanaal (rechthoekige kanalen).
- Hoogtemaat afgewerkte vloer tot hart kanaal (ronde kanalen).
- Flexibele slang voor het aansluiten van lijnroosterplenums en anemostaatkasten en tevens te gebruiken als overstroomvoorziening. Fabrikaat: DEC. Type: Sonodec-25. Lengte: 1800mm.
- Flexibele slang voor het aansluiten van roosters. Fabrikaat: DEC. Type: Aludec-45. Lengte: 1800mm.

- CV-aanvoerleiding: ½" t/m. 1¼" → draadpijp: DIN2440/2458. 1½" en groter → vlampijp: DIN2458/1626.
- CV-retourleiding: ½" t/m. 1¼" → draadpijp: DIN2440/2458. 1½" en groter → vlampijp: DIN2458/1626.
- Paneelradiator: Fabrikaat Brugman. Kleur RAL9010.
- Ledenradiator: Fabrikaat Brugman. Kleur N.T.B.
- Radiatorkraan (RVI): Fabrikaat Danfoss. Type RA-FN. Uitvoering Recht. Aansluiting ½".
- Thermostatische radiatorkraan (TRV): Fabrikaat Danfoss. Type RA-FN. Uitvoering Recht. Aansluiting ½". Regelelement RA2510 (met afdeknop).
- Afsluitbaar onderstuk (OB): Fabrikaat: Herz. Type: 1778611. Uitvoering: 1 ½%.

- Koudwaterleiding koper.
- Vulwaterafvoerleiding (buitenriolering) PVC klasse 34, kleur grijs.
- Vulwaterafvoerleiding (binnenriolering) PVC klasse 41, kleur grijs.
- WC: WC.
- UG: Uitstortgootsteen.
- AR: Aanrechtcombinatie.
- WT: Wastafel.
- WTR: Wastrog.
- BSH: Brandslanghaspel.
- TK: Tapkraan.
- ND: Noodbouche.
- OD: Oogdouche.
- Hemelwaterafvoerleiding (pluvia) PE.
- Hemelwaterafvoerleiding PVC, kleur bruin.
- Ontstoppingsstuk (zijaanzicht).
- Ontstoppingsstuk (bovenaanzicht).
- Gasleiding: Vlambuis volgens DIN2440/2458. Koper.
- Pouhenummer.
- Hoogtemaat afgewerkte vloer tot hart leiding.
- Code aanlfair opstelling.

Isolatie

- Hemelwaterafvoerleidingen zijn geïsoleerd met Armaflex type SH 9 mm dik
  Leidingen die zich niet boven verlaagde plafonds van sanitaire ruimten, verkeersruimte, bergingen, werkruimten, in schachten en in technische ruimte bevinden zijn acoustisch geïsoleerd met gebruik isolatie type 356030.
- Koudwaterleidingen worden geïsoleerd met Armaflex type DX, dikte 9mm.
- Warmwaterleidingen zijn geïsoleerd met steenwol + gewapende aluminium folie.
  - voor leidingen tot Ø 28 mm isolatiedikte
  - vanaf koper Ø28 30 mm isolatiedikte.
- Isolatie CV-leidingen niet van toepassing.
- Isolatie luchtroevoerkanalen niet van toepassing.

Rooster-staat:

Code	Soort rooster	Fabrikaat	Type	Plenum	Aantal	Aansluiting in mm.	Kleur
A	Plafondrooster toev.	Waterlos	MWPD-L-125	WKDV-125	3	Ø125	-
B	Plafondrooster toev.	Waterlos	MWPD-3-200	WKDV-200	2	Ø200	-
C	Plafondrooster toev.	Waterlos	MWPD-L-200	WKDV-200	10	Ø200	-
D	Rozet	Waterlos	AV-100	-	10	Ø100	-
E	Rozet	Waterlos	AV-125	-	1	Ø125	-
F	Deurrooster	Waterlos	DSR-40	-	4	625x295	FO 6470
G	Deurrooster	Waterlos	DSR-40	-	1	625x695	FO 6470
H	Plafondrooster ret.	Waterlos	WD	-	2	-	-
I	Plafondrooster ret.	Waterlos	WPD-R-125	-	4	-	-
J	Plafondrooster ret.	Waterlos	WPD-R-160	-	1	-	-

Appendages:

Pos.nr.	Benaming	Fabrikaat	Type	Aantal	Aansluiting	Opmerking
1	Brandklep	Waterlos	CU-2	2	400x200	CFTH-72
2	Brandklep	Waterlos	CU-2	1	450x300	CFTH-72
3	Brandklep	Waterlos	CU-2	1	450x350	CFTH-72
4	Brandklep	Waterlos	CU-2	1	550x200	CFTH-72
5	Brandklep	Waterlos	CU-2	1	550x300	CFTH-72
6	Brandklep	Waterlos	CU-R	1	Ø355	CFTH-72
7	-	-	-	-	-	-
8	-	-	-	-	-	-
REVISIE FEBRUARI 2003

OPDRACHTGEVER:	BOUWBEDRIJF VAN DER LINDEN BV
CONSTRUCTEUR:	RAADGEVEND INGENIEURSBUREAU HEIJM DE HEER BV
ARCHITECT:	GAJ ARCHITECTEN
ADVISEUR:	VALSTAR SIMONIS RAADGEVENDE INGENIEURS

Projectnaam: Oosterlicht College te Vianen.

Omschrijving: WTB-Installatie 1e Verd tussenbouw en hoogbouw

Datum: 11-02-2003 Get.: Aant: Gez.: Schaal: 1:50 Projekt nr.: 12292 Status: REVISIE Formaat: A0+ Tekening nr.: W05

OOSTENDORP INSTALLATIETECHNIEK BV
TIEL Telefoon 0344-647697 Fax 0344-614446
E-mail: installatietechniek@oostendorp.nl

Auteursrechten voorbehouden volgens Wv wet

Versie 3 d.d. 25/09/2001