PLAATS SPUWERS BEPAALD DOOR CONSTRUCTEUR !

Referentiepunt straten B-01 (x-ref 114.dwg)

Spuwer: Koker Lengte koker 200x60mm. 470mm.

Spuwer: Koker Lengte koker 200x60mm. 470mm.

Spuwer: Koker Lengte koker 200x60mm. 470mm.

Spuwer: Koker Lengte koker 200x60mm. 470mm.

Spuwer: Koker Lengte koker 200x60mm. 860mm.

Lab. 1 h.v. berookbaarheid CV-verwarmer kan nu brengen door derden)

Dakventilator: Fabrikaat: Orcon Type: RDV 250-4E + WS. Luchthoeveelheid: 750 m³/h.
Toebehoren: Geluiddemper type: RSD 225. Dakopstand type: LDD 225. 5 stappenregelaar 230V 1-fase type: RET 1.5 A5-S.

Dakventilator: Fabrikaat: Orcon. Type: RDV 630-6D + WS. Luchthoeveelheid: 9000 m³/h.
Toebehoren: Geluiddemper type: RSD 630. Dakopstand type: LDD 630. 5 stappenregelaar 400V 3-fase type: ROT 4.0 T5-S. Bij t.omgeving op begane grond!

Geluiddemper: Fabrikaat: Ferrocal. Type: MSA300-105-3-PV. Afmetingen: l×b×h: 1500x915x700mm.

Afblaas

Lbh: Fabrikaat Gea Happel. Type IS.15 A4BV.

Aanzuiging LBK 855x398mm. 1440 m³/h

Kanaal brandwerend bekleden

Brandmanchet Ø63 Fabr.: Geberit

Sgroeps verdeler 26658 W 163 l/h STA-O 11/4" ST5- 11/4"

Sgroeps verdeler 39878 W 968 l/h STA-O 1" ST5- 1"

Sgroeps verdeler 26658 W 163 l/h STA-O 11/4" ST5- 11/4"

2880-500-22 BRUGMAN GU4586 W TRV-08-%-"

2880-500-33 BRUGMAN GU4589 W RV-08-%-"

2880-500-31 BRUGMAN GU4586 W TRV-08-%-"

2880-500-32 BRUGMAN GU4586 W RV-08-%-"

5- standenregelaar voorzien van groene bedrijfs LED rode bedrijfs LED

PE-XL 16x2 in sleeprvloer

Boiler: Fabrikaat Gasdetrap. Type Mono-plus (50 liter).

dakrooier uitneembaar i.v.m. event. uitbreiding trap

3890 3890 3890

3655 3300 3300 3300 3300 3300 3300

3689

3750

3945

34272

Renvooi:

- Luchtreturkanaal rond.
- Luchttoevoerkanaal rond (voorzien van isolatie).
- Luchtreturkanaal rechthoekig.
- Luchttoevoerkanaal rechthoekig (voorzien van isolatie).
- Brandklep rond. Fabrikaat: Waterleo.
- Regelklep rond. Fabrikaat: door kanalenfabrikant.
- Brandklep rechthoekig. Fabrikaat: Waterleo.
- Regelklep rechthoekig. Fabrikaat: door kanalenfabrikant.
- Hoogtemaat afgewerkte vloer tot onderkant kanaal (rechthoekige kanalen).
- Hoogtemaat afgewerkte vloer tot hart kanaal (ronde kanalen).
- Flexibele slang voor het aansluiten van lijnroosterplenums en anemostaatbakken en tevens te gebruiken als overstromeverzekering. Fabrikaat: DEC. Type: Sanodec-25. Lengte: 1000mm.
- Flexibele slang voor het aansluiten van rezetten. Fabrikaat: DEC. Type: Alodec-45. Lengte: 1000mm.

- CV-aanvoerleiding: ½" t/m. 1¼" ⇒ droodpijp DIN2448/2458. 1½" en groter ⇒ vlampijp DIN2458/1626.
- CV-retourleiding: ½" t/m. 1¼" ⇒ droodpijp DIN2448/2458. 1½" en groter ⇒ vlampijp DIN2458/1626.
- Paneelradiator: Fabrikaat Brugman. Kleur RAL9010.
- Ledenradiator: Fabrikaat Brugman. Kleur N.T.B.
- Radiatorkraan (RV): Fabrikaat Danfoss. Type RA-FN. Uitvoering Recht. Aansluiting ½".
- Thermostatische radiatorkraan (TRV): Fabrikaat Danfoss. Type RA-FN. Uitvoering Recht. Aansluiting ½". Regelelement RA2510 (met afdeklap).
- Afsluitbaar onderlinkt (OB): Fabrikaat Herz. Type TF8611. Uitvoering 100%.

- Koudwaterleiding koper.
- Vuilwaterafvoerleiding (buitenisolering) PVC klasse 34, kleur grijs.
- Vuilwaterafvoerleiding (binnenisolering) PVC klasse 41, kleur grijs.
- WC: WC.
- UG: Urinoirtoetssteen.
- AB: Aanrechtcompletering.
- WT: Wastafel.
- WTR: Wastrog.
- BSH: Brandslanghaspel.
- TK: Tapkraan.
- ND: Nooddouche.
- OD: Oogdouche.
- Hemelwaterafvoerleiding (pluvial PE.
- Hemelwaterafvoerleiding PVC, kleur bruin.
- Ontluchtingsstuk (zijaanzicht).
- Ontluchtingsstuk (bovenaanzicht).
- Gasleiding.
- Vlanbuis volgens DIN2448/2458. Koper.
- Positienummer.
- Hoogtemaat afgewerkte vloer tot hart leiding.
- Code sanitair opstelling.

Isolatie

- Hemelwaterafvoerleidingen zijn geïsoleerd met Armaflex type SH 9 mm dik. Leidingen die zich niet boven verlaagde plafonds van sanitaire ruimten, verkeersruimte, bergingen, werkkasten, in schachten en in technische ruimte bevinden zijn acoustisch geïsoleerd met geberit isolatie type 356331.
- Koudwaterleidingen zijn geïsoleerd met Armaflex type SH, dikte 9mm.
- Warmwaterleidingen zijn geïsoleerd met steenwol + gewapende aluminium folie. t/m koper Ø22 20 mm isolatiedikte. vanaf koper Ø28 30 mm isolatiedikte.
- Isolatie CV-leidingen met van toepassing.
- Isolatie luchttoevoerkanalen niet van toepassing.

Rooster-staat:

Code	Soort rooster	Fabrikaat	Type	Plenum	Aantal	Aansluiting in mm.	Kleur
A	Rozet	Waterleo	AV-125	-	1	Ø125	-
B	Deurrooster	Waterleo	DSR-40	-	1	625x285	FO 6570
C	Plafondrooster ret.	Waterleo	WPD-R-125	-	1	-	-
D	Plafondrooster ret.	Waterleo	WPD-R-160	-	2	-	-
E							
F							
G							
H							
I							
J							

Appendages:

Pos.nr.	Benaming	Fabrikaat	Type	Aantal	Aansluiting	Opmerking
1	Brandklep	Waterleo	CU-3	1	1100x660	CF114-72
2	Brandklep	Waterleo	CU-2	1	500x300	CF114-72
3	Brandklep	Waterleo	CU-2	1	500x200	CF114-72
4	-	-	-	-	-	-
5	-	-	-	-	-	-
2e Verd hoogbouw/Dak tussenbouw

BOUWKUNDIGE TEKENING 17714K-002

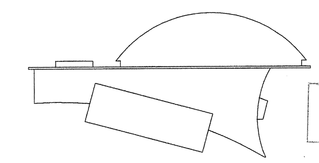

REVISIE FEBRUARI 2003

OPDRACHTGEVER:	BOUWBEDRIJF VAN DER LINDEN BV
CONSTRUCTEUR:	RAADGEVEND INGENIEURSBUREAU HEIJM DE HEER BV
ARCHITEKT:	GAJ ARCHITECTEN
ADVISEUR:	VALSTAR SIMONIS RAADGEVENDE INGENIEURS

Project/werk: Oosterlicht College te Vianen.

Omschrijving: WTB-Installatie 2e Verd hoogbouw/Dak tussenbouw

L		
K		
J		
I		
H		
G		
F		
E		
D		
C		
B		
A		
R		
	Gewijzigd	Getekend
Filename	306.dwg	
Vref		
Bouwk.Tek.		

Datum: 11-02-2003
Get.: AvdV
Gez.:
Schaal: 1:50
Project nr: 12292
Status: REVISIE
Formaat: A0+
Tekening nr: W07

OOSTENDORP INSTALLATIETECHNIEK BV
TIEL Telefoon (0344) 67 97 07 Fax (0344) 614466
E-mail: installatietechniek@oostendorp.nl

Versie 2.66 (5/99/2001)

Auteursrechten voorbehouden volgens de wet