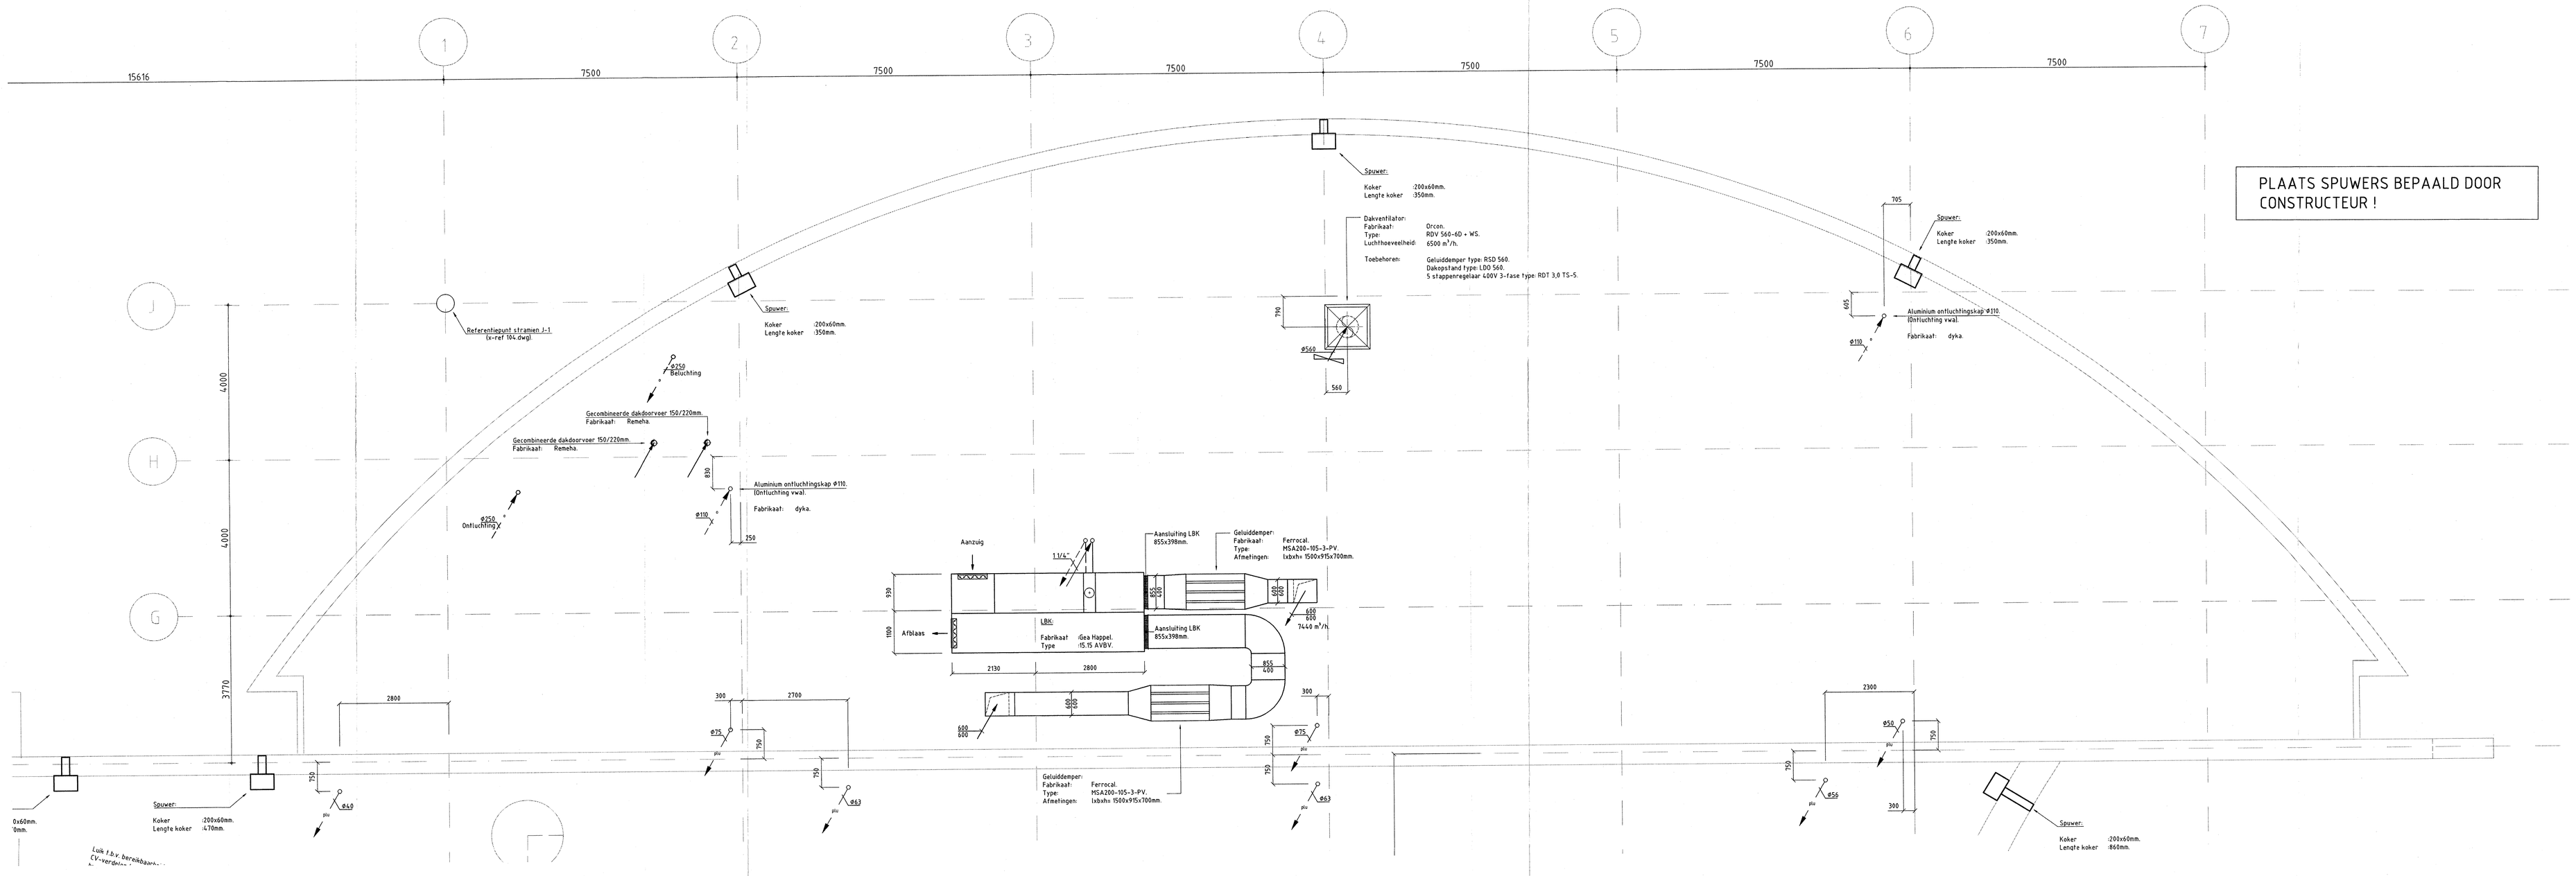

PLAATS SPUWERS BEPAALD DOOR CONSTRUCTEUR !

Dak halfrond deel

BOUWKUNDIGE TEKENING 1774-W-002

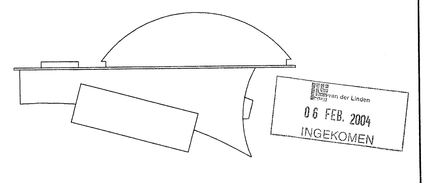

REVISIE FEBRUARI 2003

OPDRACHTGEVER:	BOUWBEDRIJF VAN DER LINDEN BV
CONSTRUCTEUR:	RAADGEVEND INGENIEURSBUREAU HEIJM DE HEER BV
ARCHITEKT:	GAJ ARCHITECTEN
ADVISEUR:	VALSTAR SIMONIS RAADGEVENDE INGENIEURS

Projectnaam: Oosterlicht College te Vianen.

Omschrijving: WTB-Installatie Dak halfrond deel

Datum: 11-02-2003
Get.: AvdV
Gez.:
Schaal: 1:50
Projekt nr.: 12292
Status: REVISIE
Formaat: A0+
Tekening nr.: W08

OOSTENDORP INSTALLATIETECHNIEK BV
TIEL telefoon (0344) 67 07 07 fax (0344) 614460
E-mail: installatietechniek@oostendorp.nl

Gewijzigd | Getekend
Filename : 207.dwg
Xref :
Bouwk.tek. :

Auteursrechten voorbehouden volgens de wet

Versie 2 d.d. 25/01/2000