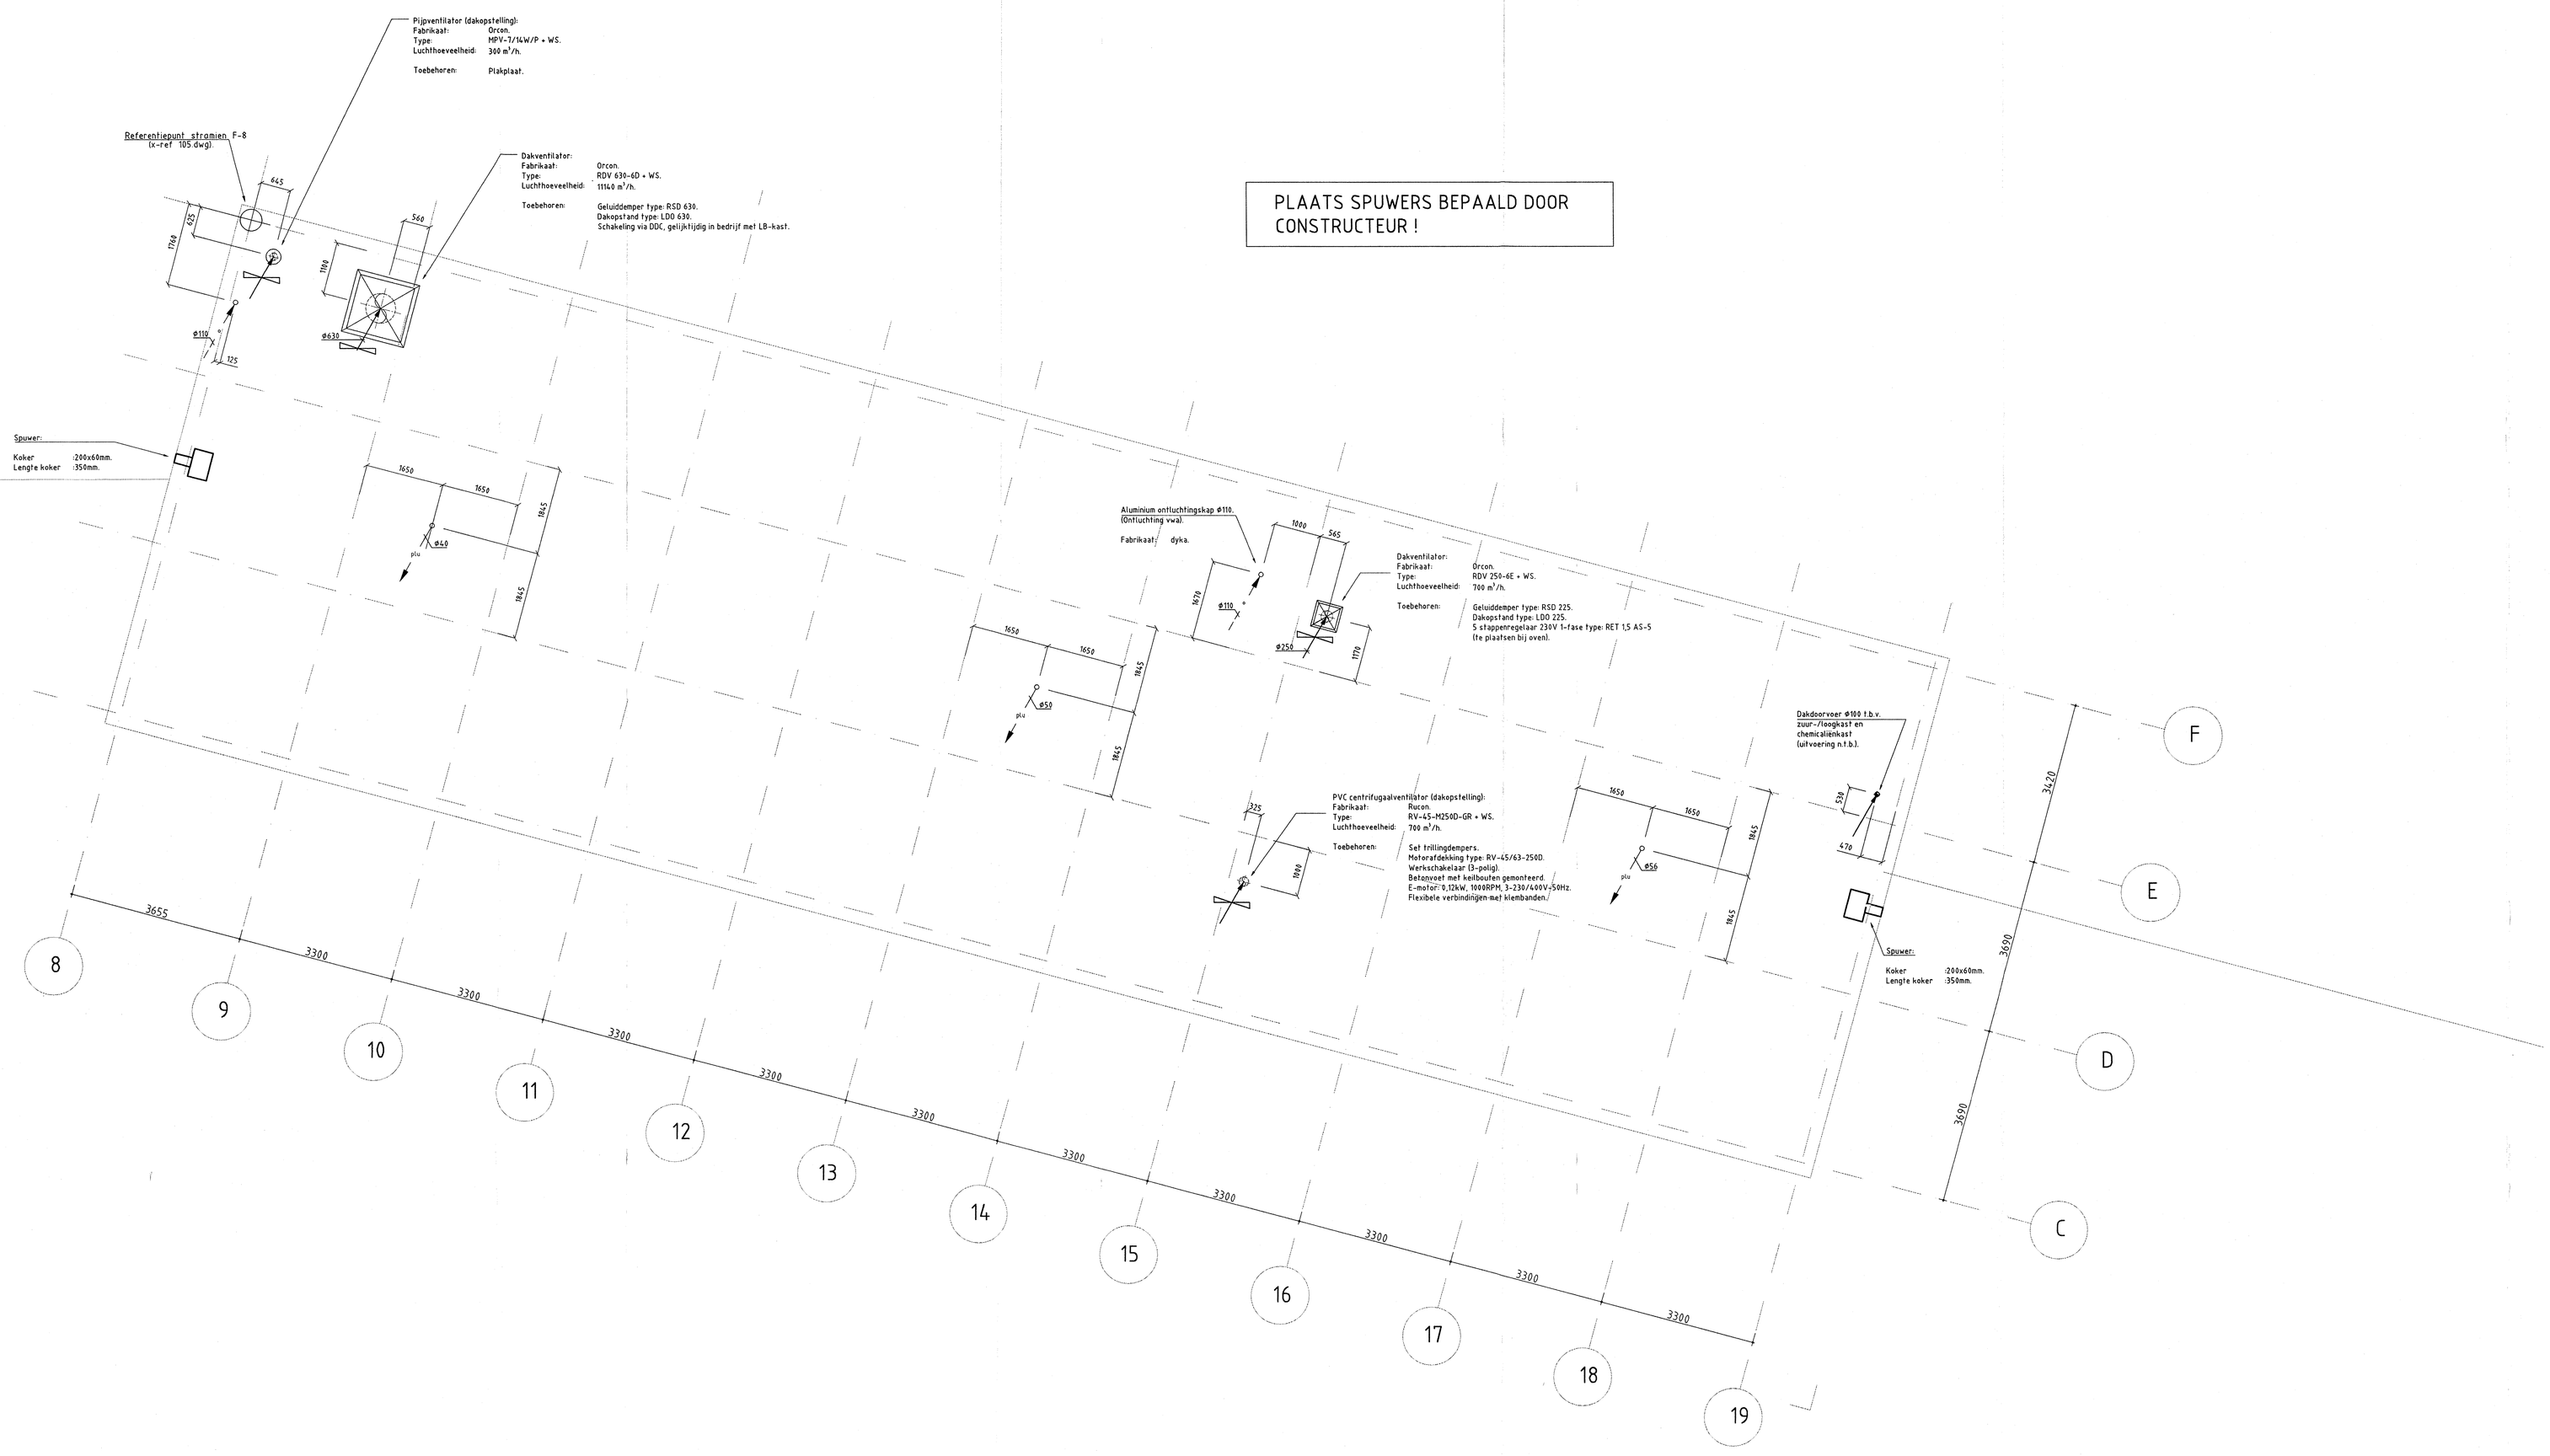

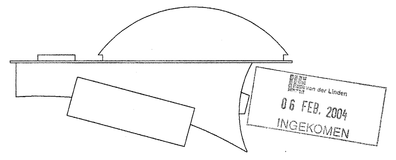

REVISIE FEBRUARI 2003

OPDRACHTGEVER:	BOUWBEDRIJF VAN DER LINDEN BV
CONSTRUCTEUR:	RAADGEVEND INGENIEURSBUREAU HEIJM DE HEER BV
ARCHITEKT:	GAJ ARCHITECTEN
ADVISEUR:	VALSTAR SIMONIS RAADGEVENDE INGENIEURS

L			
K			
J			
I			
H			
G			
F			
E			
D			
C			
B			
A			
	Gewijzigd	Getekend	
Filename	298.dwg		
Xref			
Bouwk.Tek.			

Projectnaam:
Oosterlichtcollege te Vianen

Omschrijving:
WTB-Installatie
Dak hoogbouw

OOSTENDORP
INSTALLATIETECHNIEK BV
TIEL telefoon (0344) 67 67 07 fax (0344) 614460
E-mail: installatietechniek@oostendorp.nl

Datum:	11-02-2003
Get.:	AvdV
Gez.:	
Schaal:	1:50
Projekt nr.:	12292
Status:	REVISIE
Formaat:	A0+
Tekening nr.:	W09

Aanleverwaarden voorbehouden volgens de wet

Versie 2 d.d. 25/11/1999