

Project: : Oosterlicht College te Vianen / Het Slijk 1 DX010

Opdrachtgever :

Adviesbureau : Valstar Simons Apeldoorn

Installateur :

Oosterdorp Installatietechniek b.v. Tiel

Regeltechniek :

Johnson Controls te Gorinchem

Paneelbouwer :

Numan & Kant b.v. Alphen a/d Rijn

Onderwerp : RK1

Omschrijving : CV en Luchtbehandeling

Opstelling :

Regelfabr. :

Johnson Controls

Type :

DX-9100-8154

Bouwjaar :

09/2002

Tekeningnummer :

1331-01

Datum :

22.03.2002

Hoogste pag. Nummer : 82

Totaal pagina's : 85

### Technische gegevens

Bedrijfsspanning : 230/400V  $\pm 5\%$  50Hz  
Stuurstroomketens : 230VAC en 24VAC  
Aangesloten Vermogen : ... VA  
Nominale stroom : ... A  
Gelijktijdigheidsfactor : 1  
Ik-eff Max. voedende veld : 25 kA  
Max. voorbeveiliging : 63 A aM-kar.  
Ik-eff Schakelkast : 6 kA  
Voorschriften : NEN 1010, 5152, 5158, 2322 en 3157  
Omgevingstemperatuur : 0-25°C  
Rel. luchtvochtigheid : 0-90% (niet condenserend)  
Beschermingsklasse : IP 40  
Afmetingen schakelkast : 2000 x 1600 x 300 mm  
Sokkelhoogte : nvt

Identificatie-Code: 1331-01

JOHNSON  
CONTROLS

Project: Oosterlicht College te Vianen / Het Slijk 1  
Opdr.:  
Opdr. Nr.: 201.09N.0703

Datum: 22.03.2002  
Gewijz.: 22.03.2006  
LVP  
LVE

Onderwerp: RK1

Omschrijving:

Bladtitel: Voorblad


REVISIE

Tek. Nr.

1331-01

Ordernr. Numan & Kant : AR.176

pag.

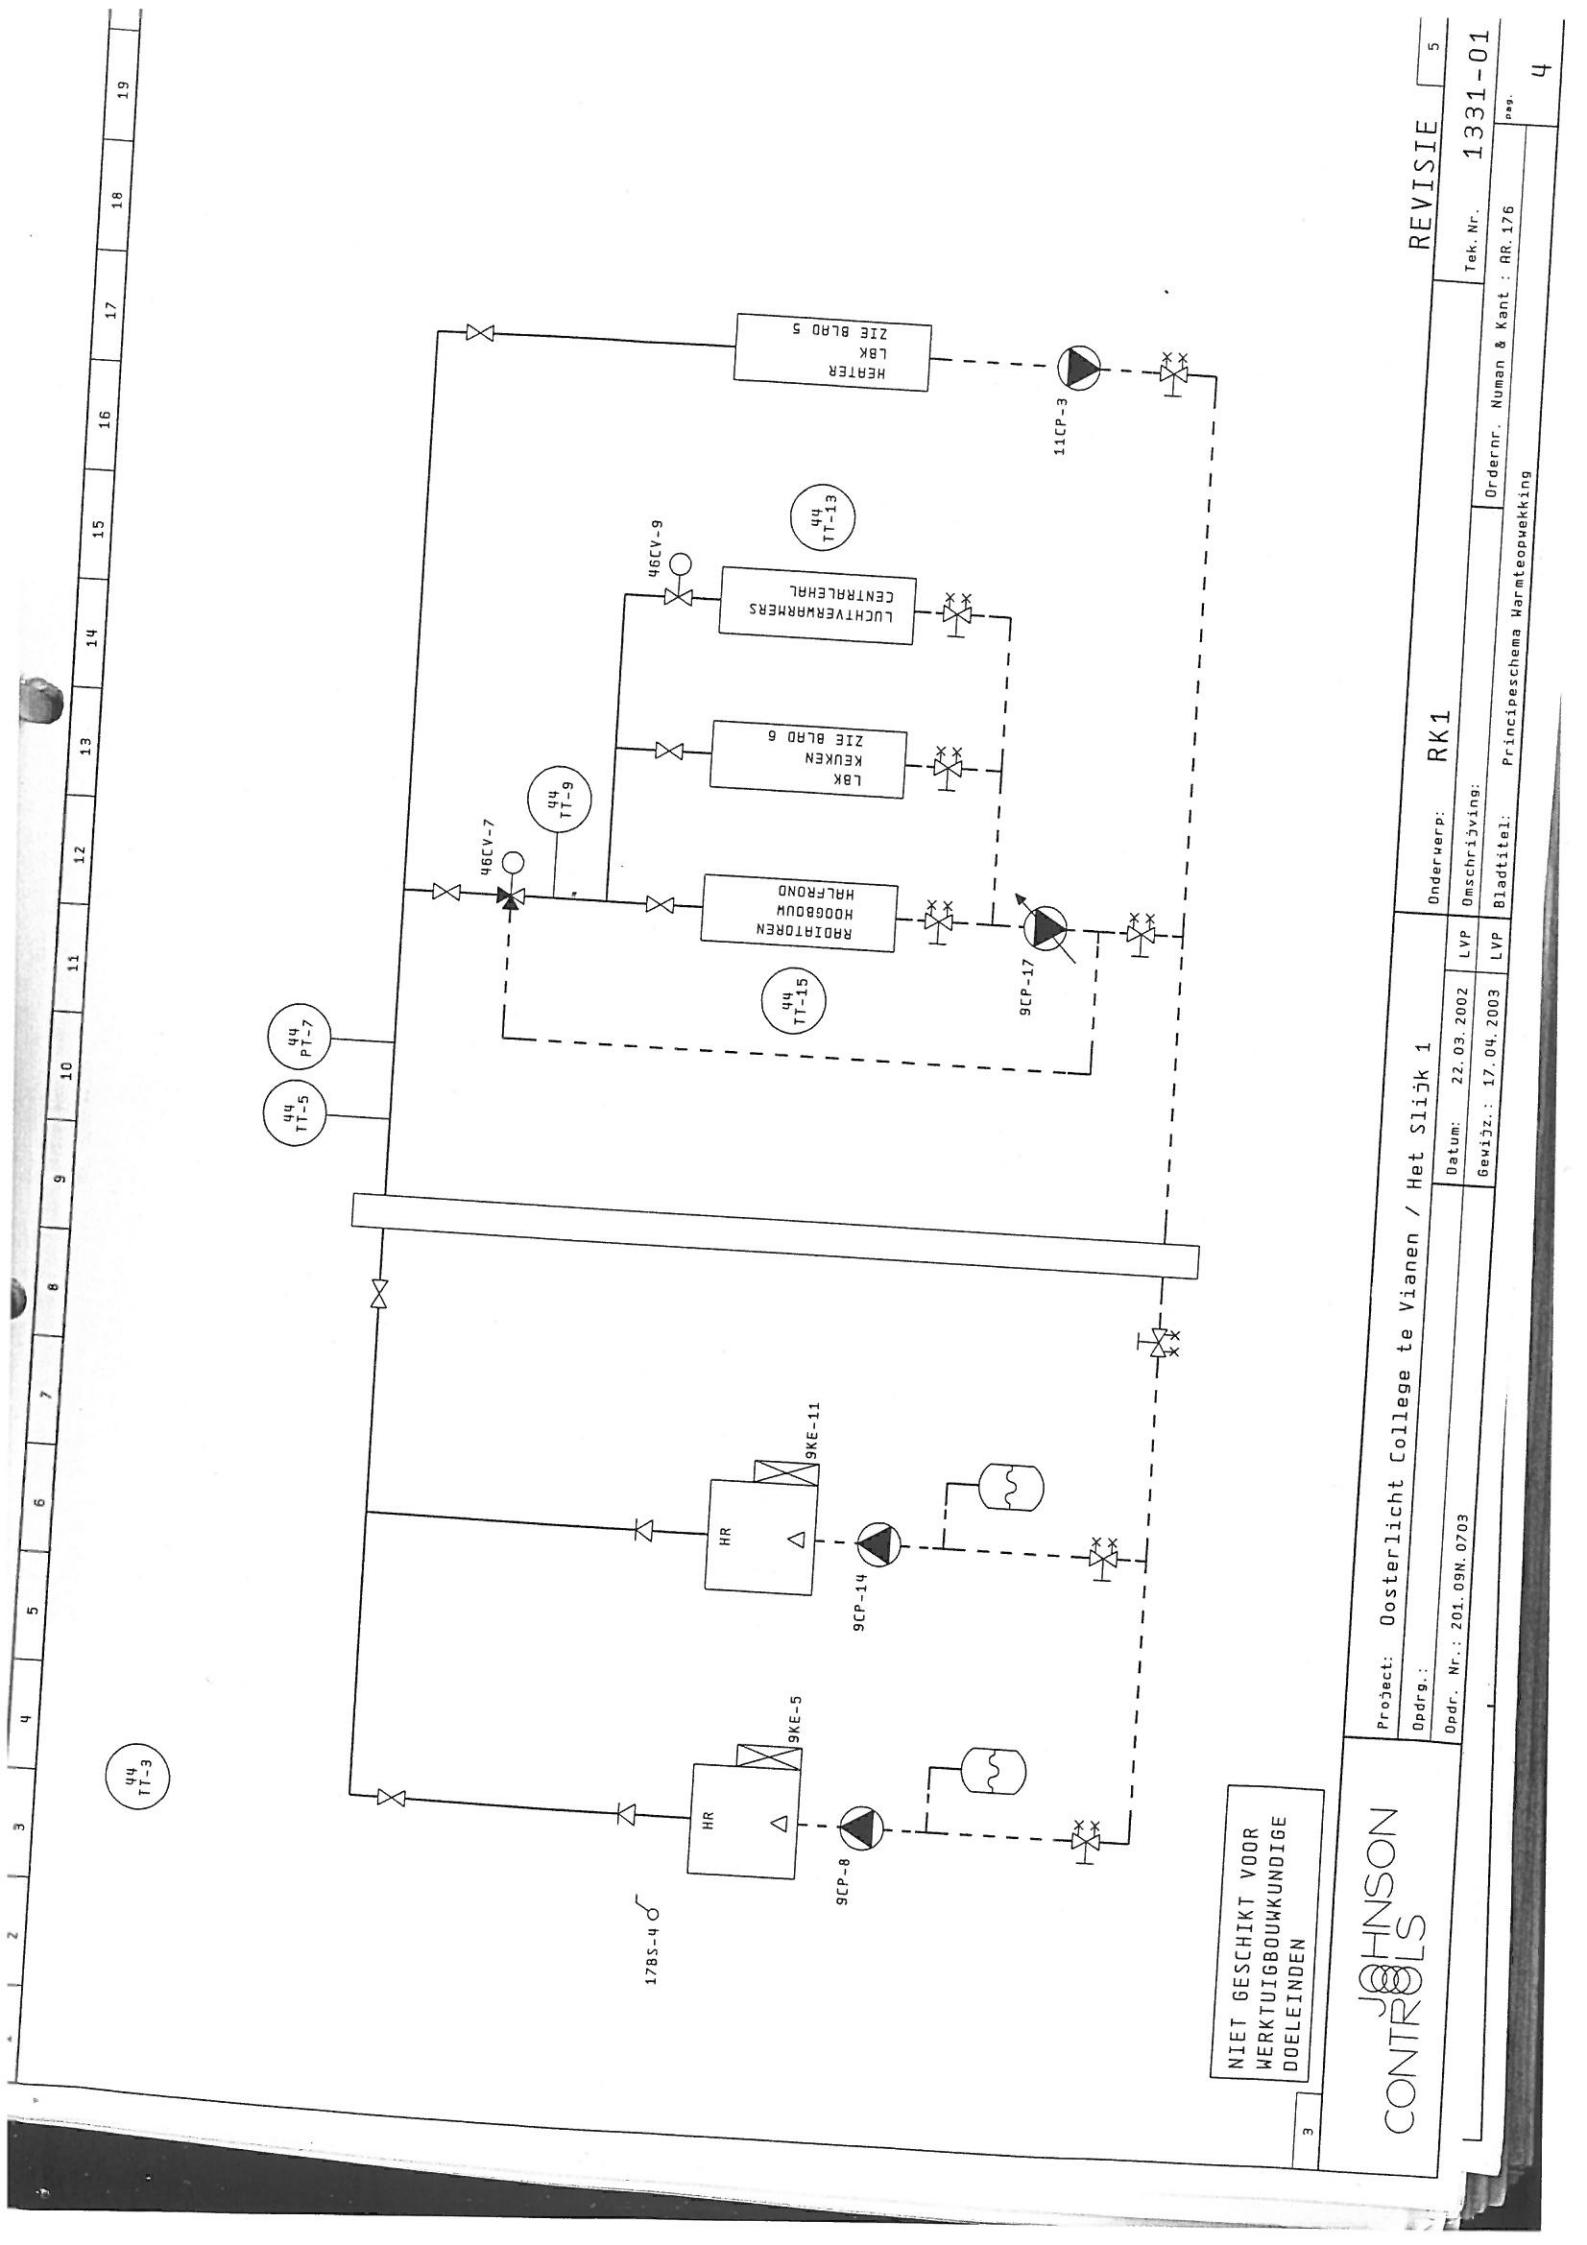

NIET GESCHIKT VOOR  
WERKTUIGBOUWKUNDIGE  
DOELEINDEN

JOHNSON  
CONTROLS

Project: Oosterlicht College te Vianen / Het Slijk 1  
Opdr.: 201.09N.0703

Onderwerp: RK1


REVISIE 5

Datum: 22.03.2002 LVP  
Gewijz.: 17.04.2003 LVP

Tek. Nr. 1331-01


Ordernr. Numan & Kant : AR.176  

4

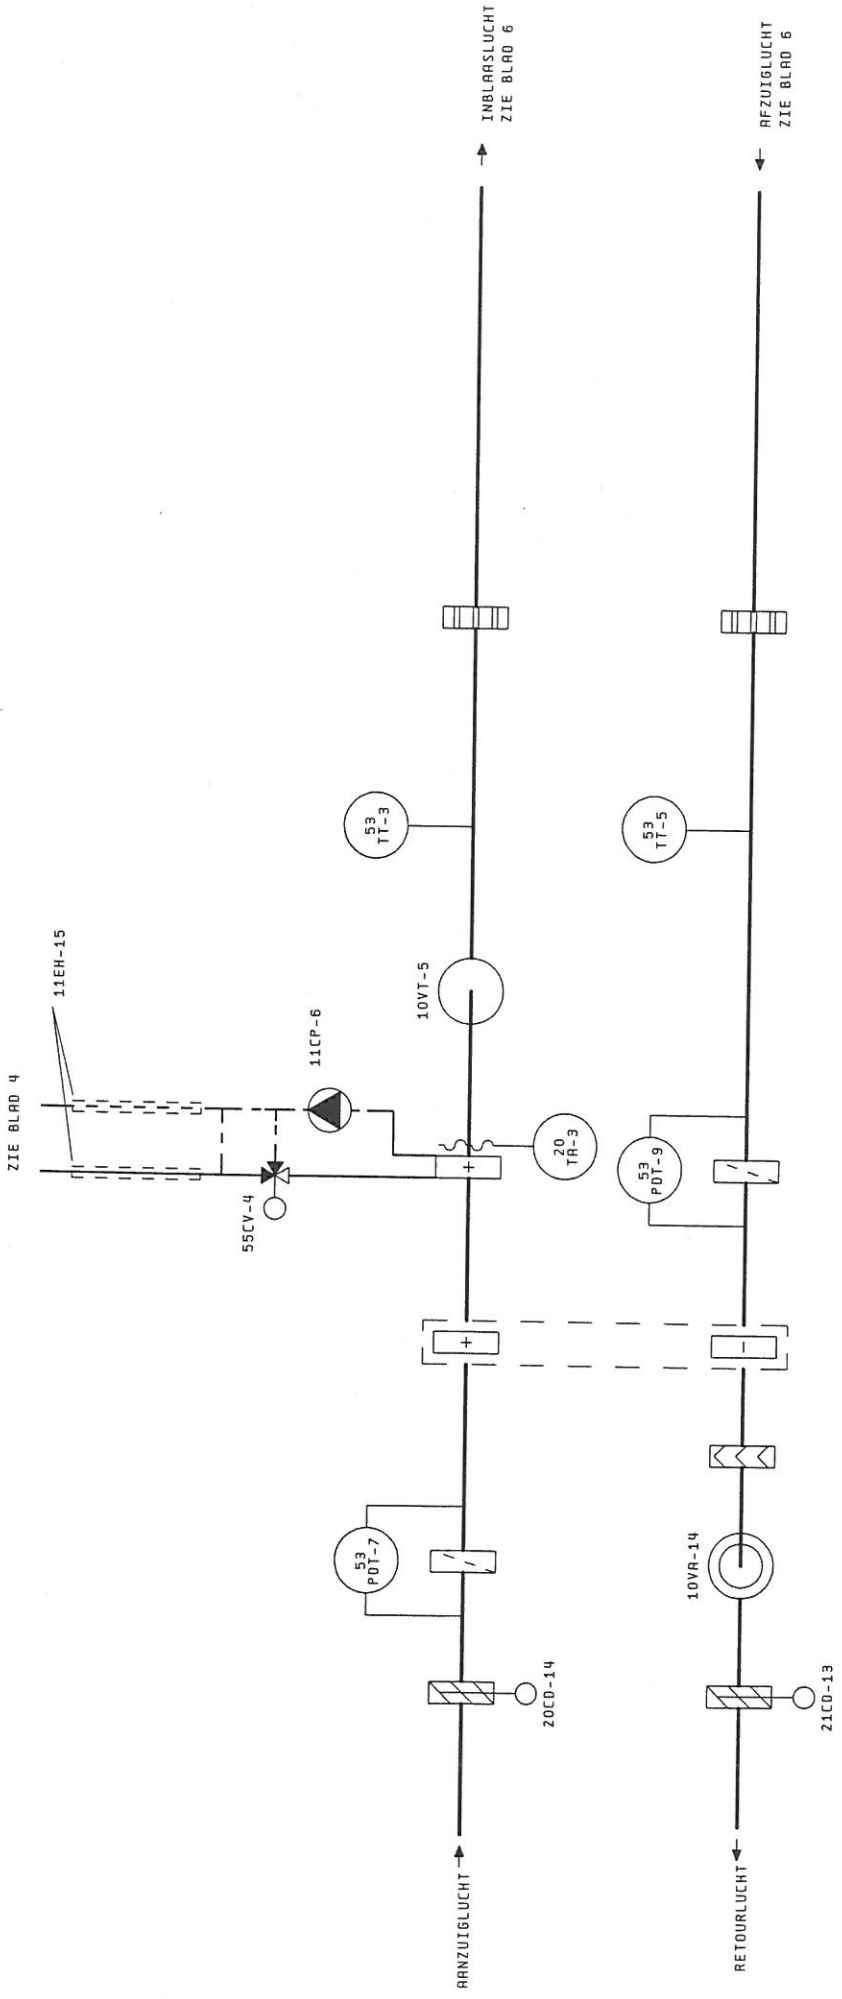

NIET GESCHIKT VOOR  
WERKTUIGBOUWKUNDIGE  
DOELEINDEN

Project: Oosterlicht College te Vianen / Het Slijk 1		Onderwerp: RK1	REVISIE 6
Opdr. Nr.: 201.09N.0703	Datum: 22.03.2002	Omschrijving: LVP	Tek. Nr. 1331-0
Gewijz.: 17.04.2003		LVP	Ordernr. Numan & Kant : RR.176
		Bladtitel: Principeschema L8K	5

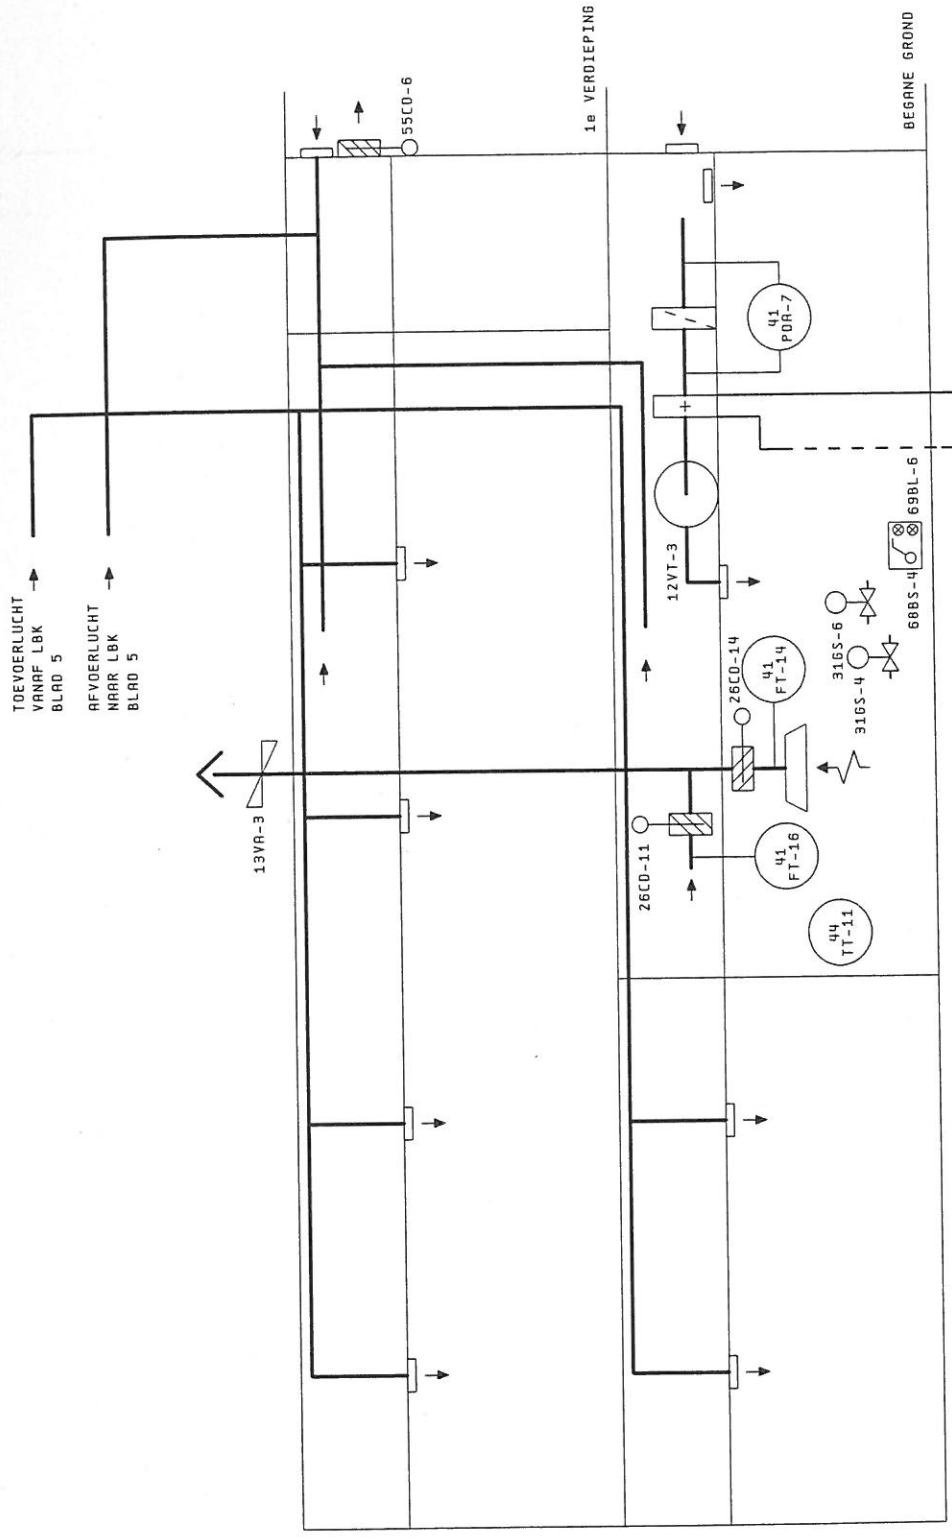


NIET GESCHIKT VOOR  
WERKTUIGBOUWKUNDIGE  
DOELEINDEN

REVISIE

Project: Oosterlicht College te Vianen / Het Slijk 1	Onderwerp: RK1	Tek. Nr. 1331-
Opdr.:	Datum: 22.03.2002	Ordernr. Numan & Kant : AR.176
LVP		pas.

JOHNSON  
CONTRACTING

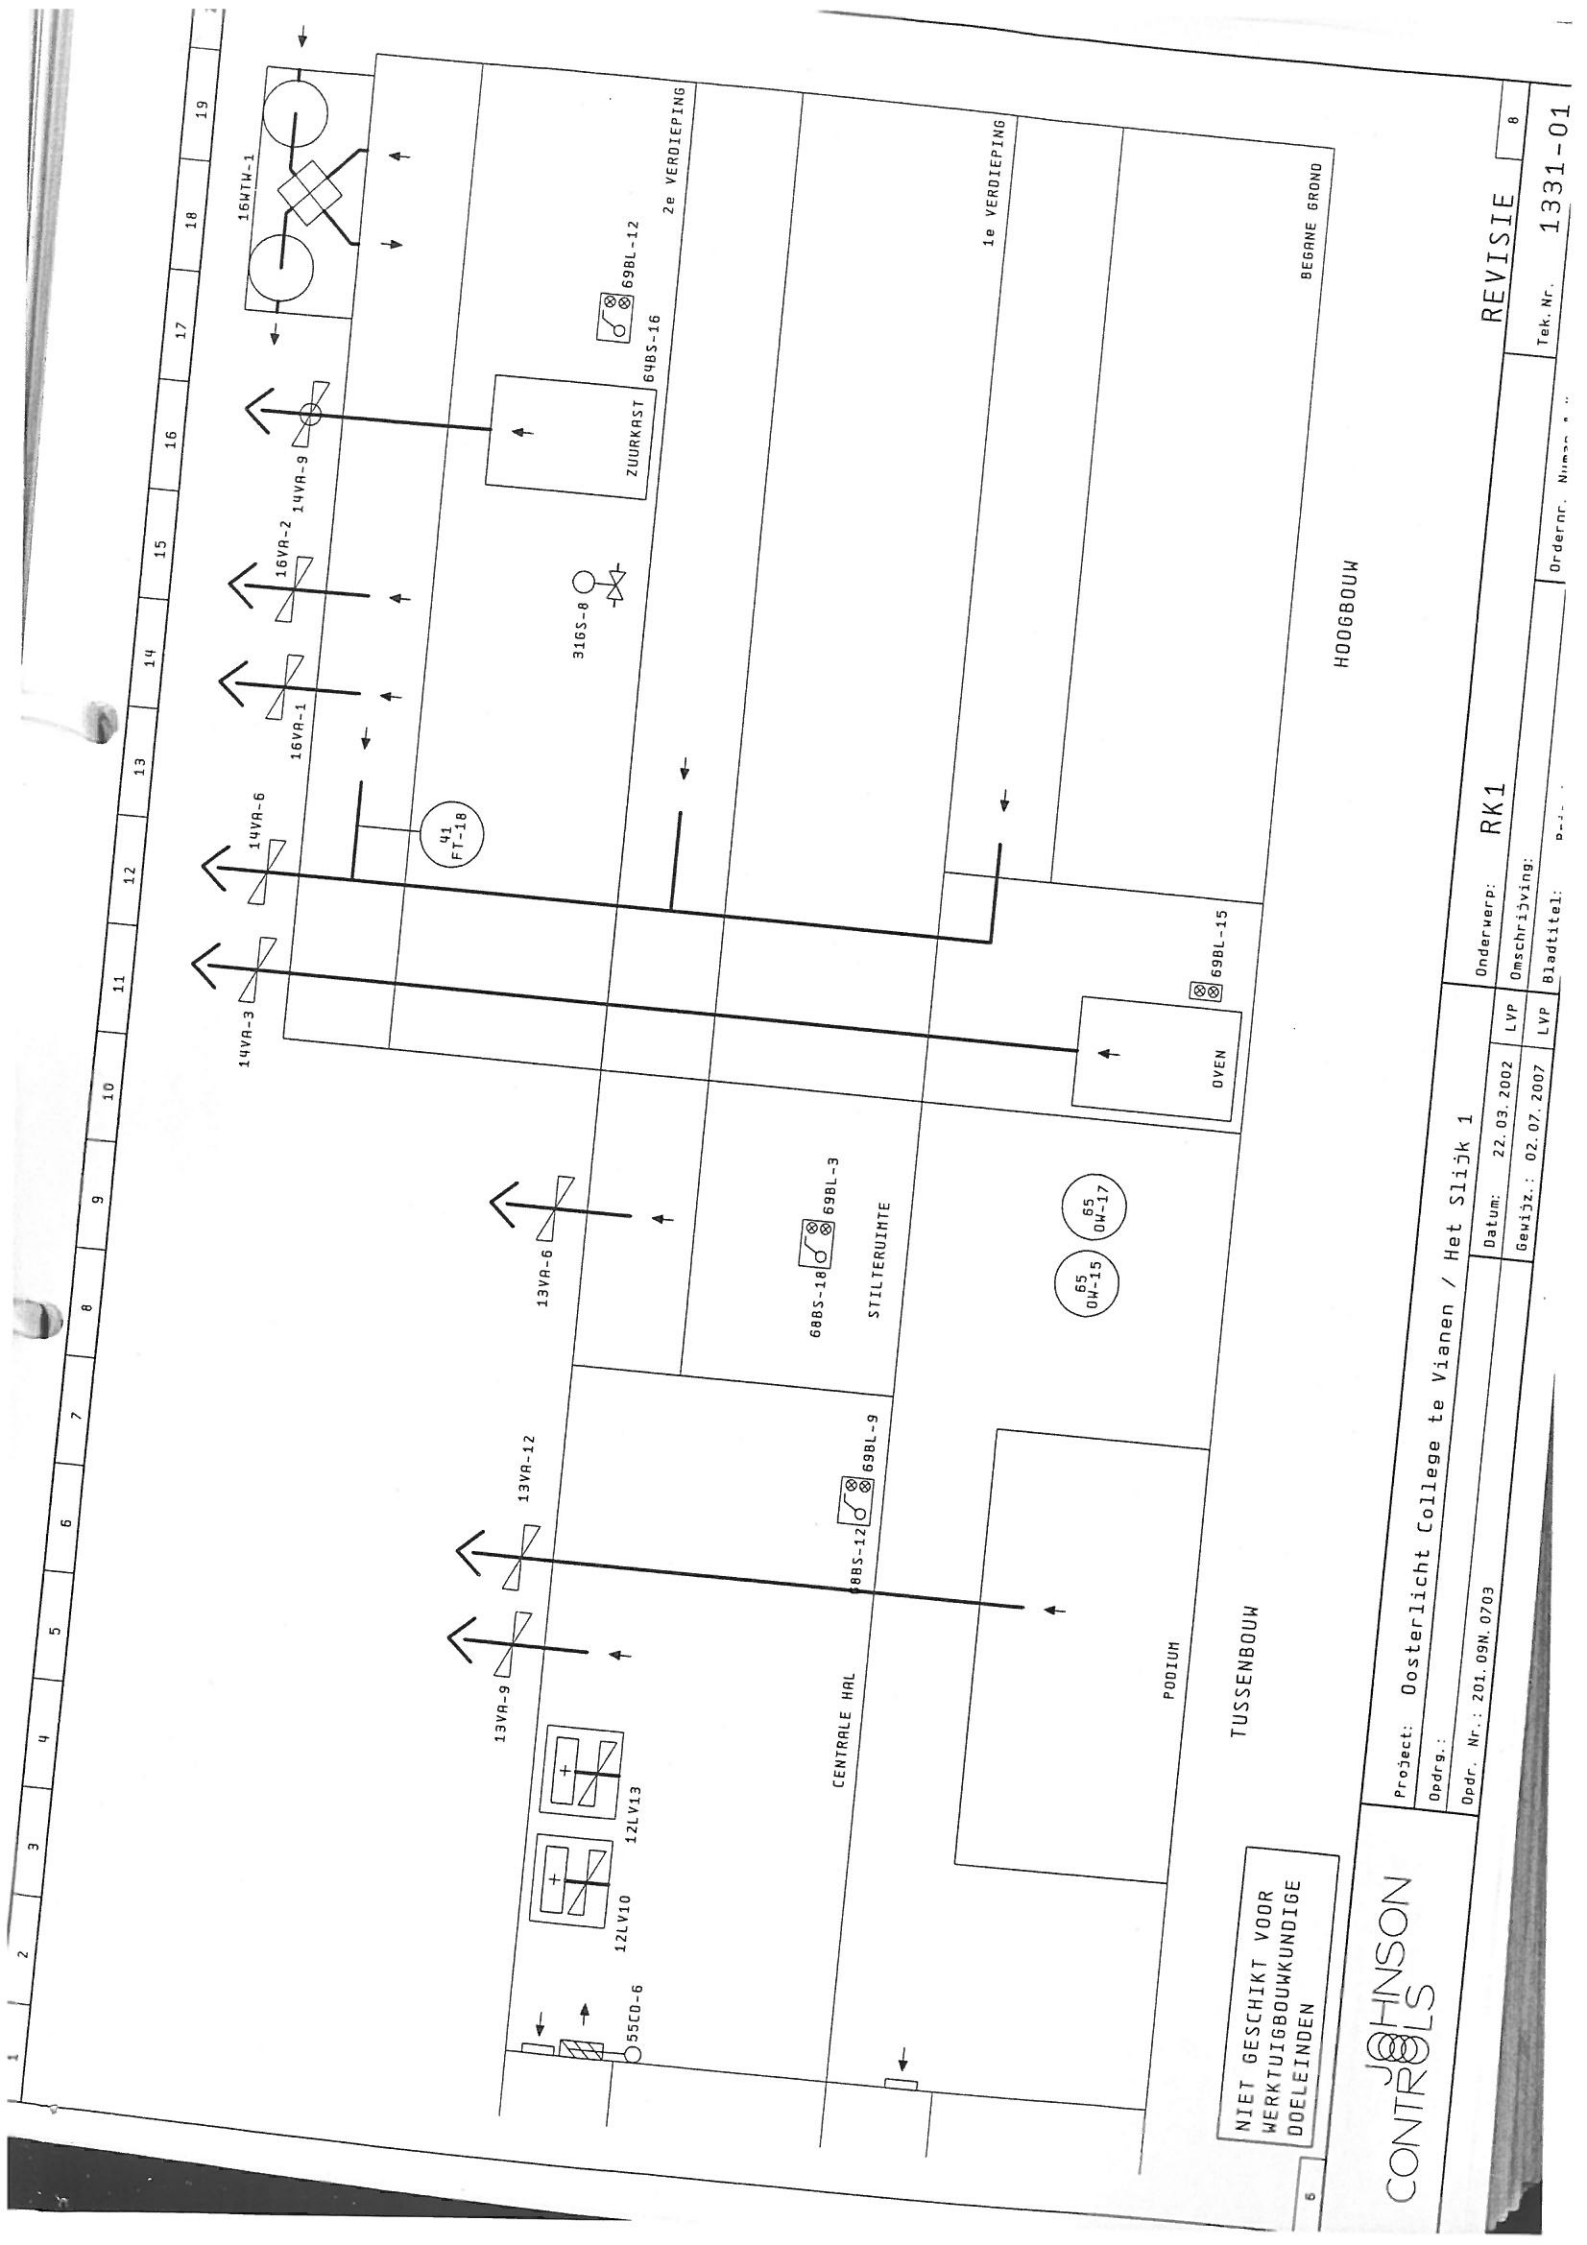

H00680UW

NIET GESCHIKT VOOR  
WERKTUIGBOUWKUNDIGE  
DOELEINDEN

JOHNSON  
CONTROLS

Project: Oosterlicht College te Vianen / Het Slijk 1  
Opdr.:  
Opdr. Nr.: 201.09N.0703

Datum: 22.03.2002  
Gewijz.: 02.07.2007

Onderwerp: RK1  
Omschrijving:  
Bladtitel:

REVISIE  
Tek. Nr. 1331-01