




KONING ELLIS
ARCHITECTEN

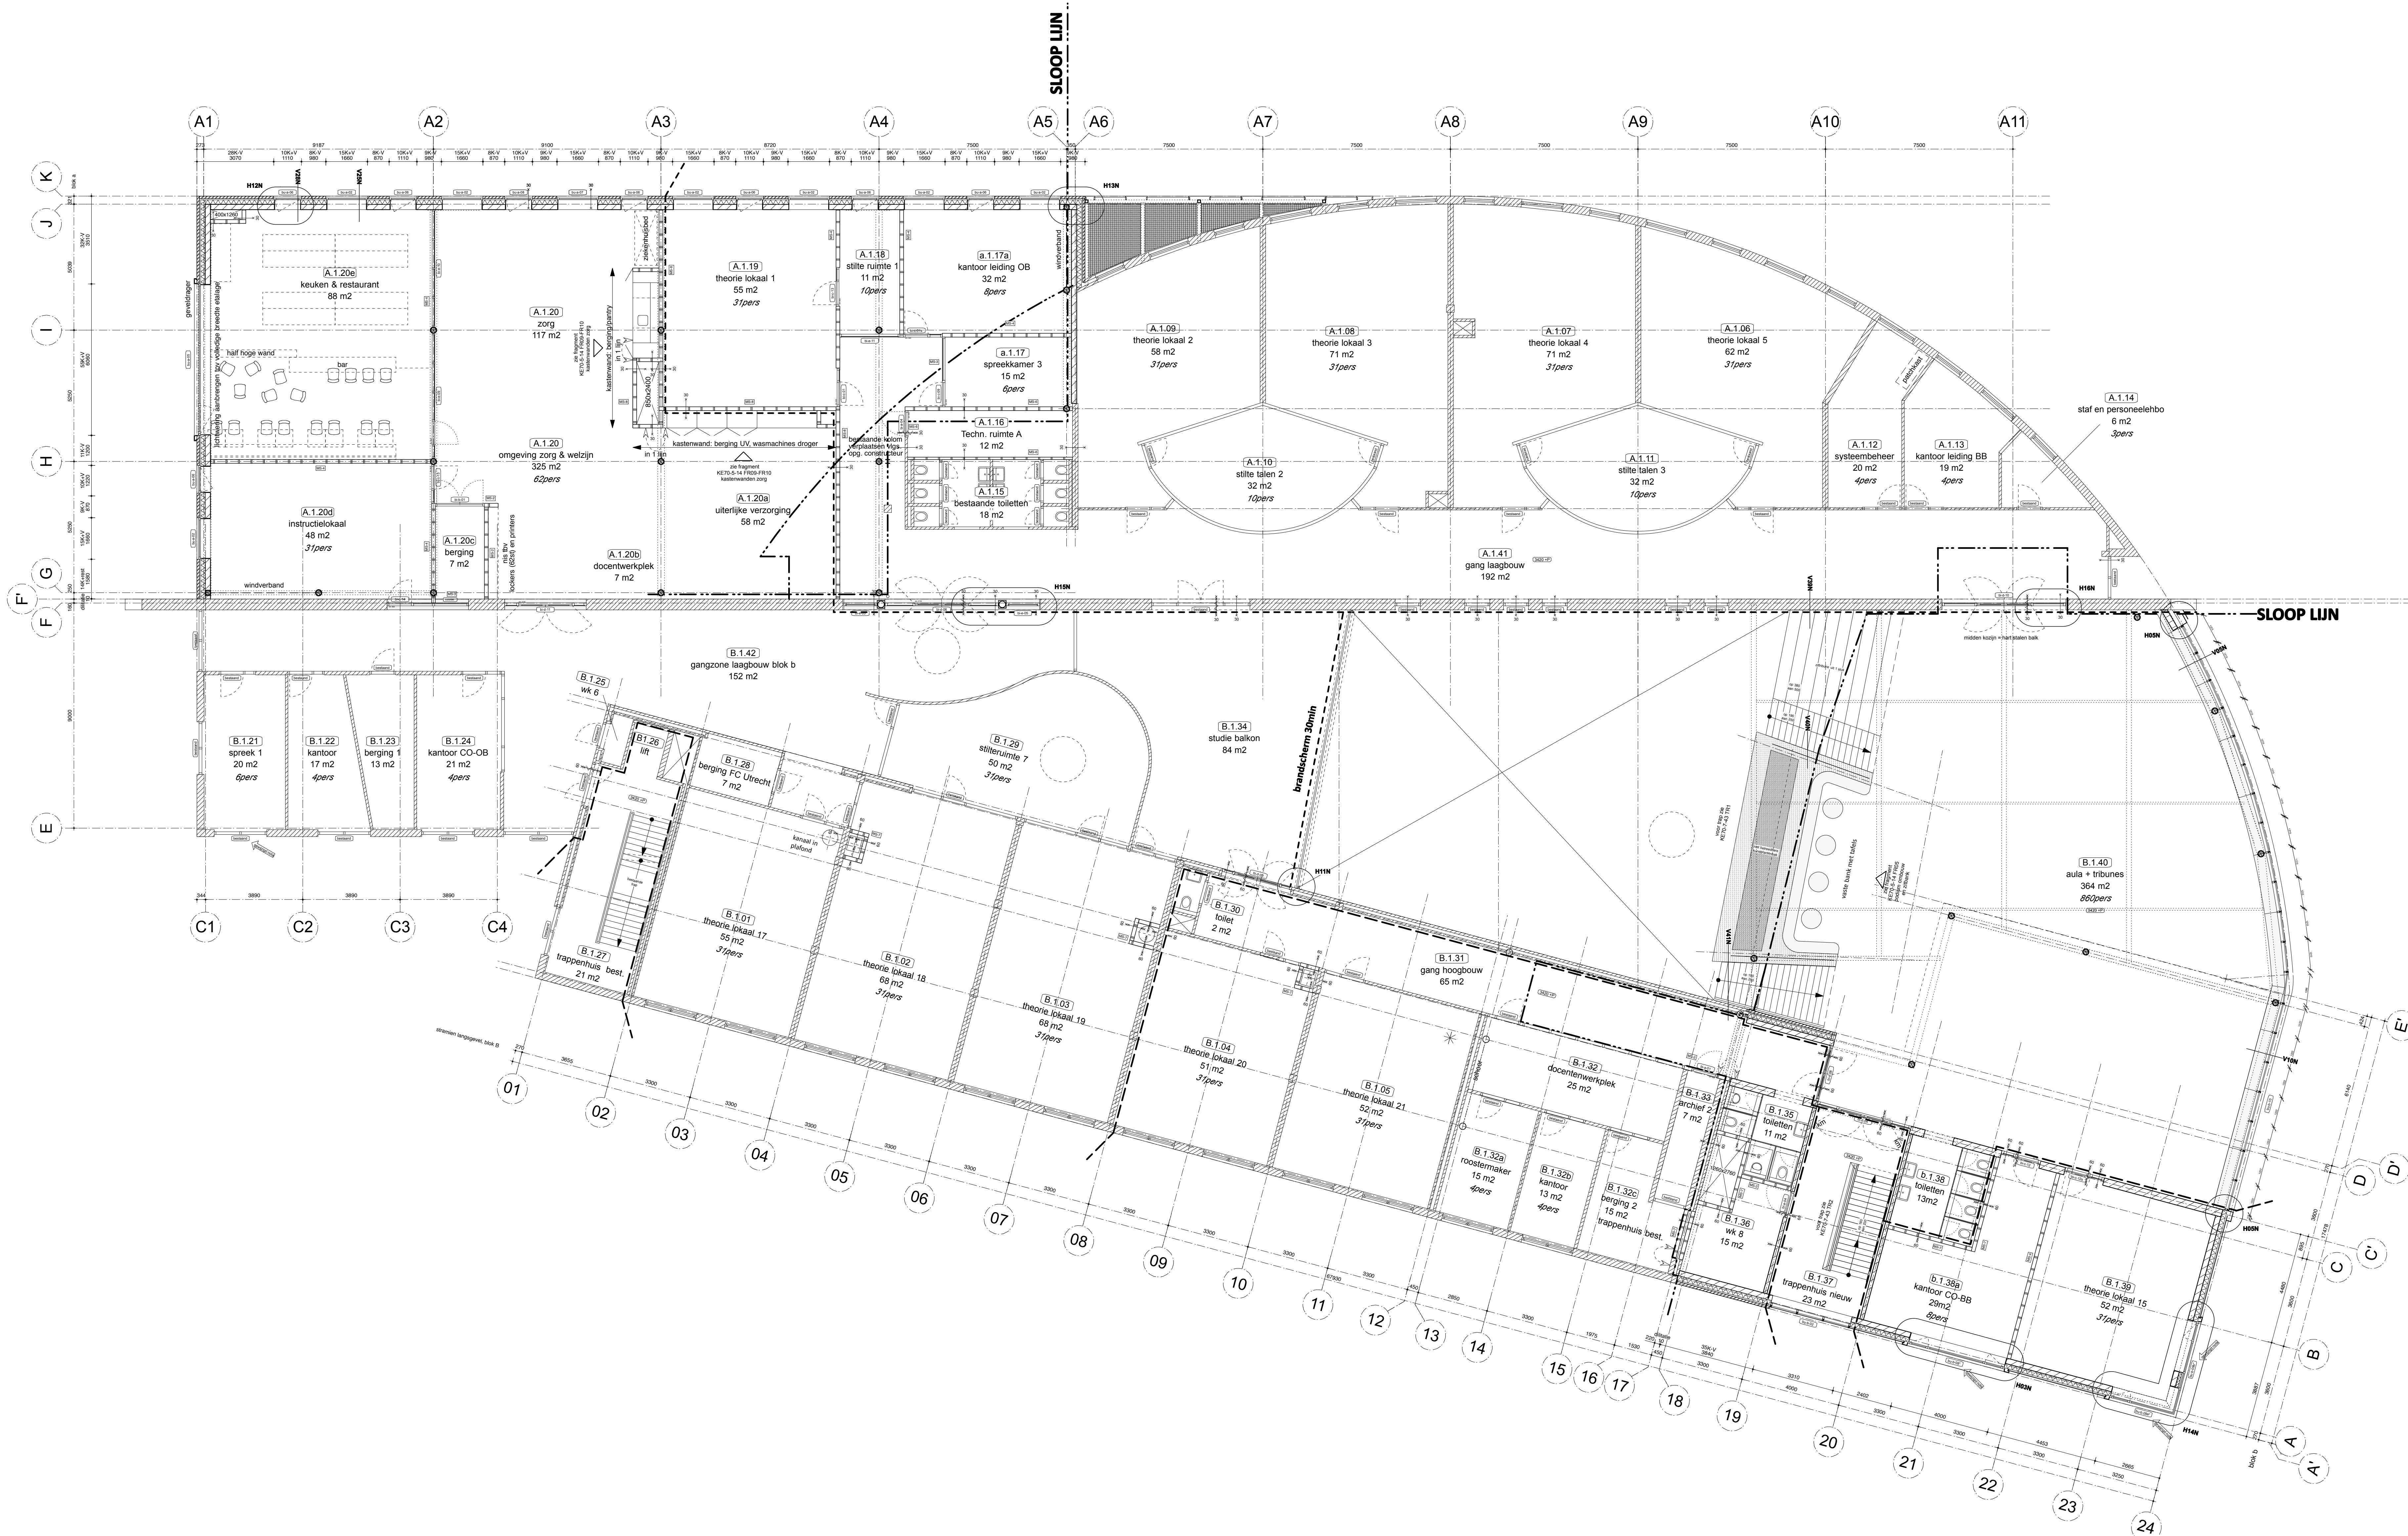

VERDIEPING 1

RENVOOI PLATTEGROND

LEGENDA

bestaande buitenwanden

nieuw buitenwanden

nieuw binnenwanden

nieuw binnenwanden

isolatie

houten beglazing

WBBOBO ... min

WBBOBO 30 min zone

WBBOBO 60 min zone

v.v. kleefmagneet

lockers

bestaand kozijn

nieuw kozijn

maatwerk meubilair

demarcatie

douche

wastbak

urinoir

toilet met inbouw reservoir

niva toilet met inbouw reservoir

nieuw metaalstud 100mm

eisen: geen

nieuw metaalstud 150mm

eisen: geen

nieuw metaalstud 150mm

eisen: D=1x25x0B

nieuw metaalstud 150mm

eisen: D=1x30x0B

nieuw metaalstud 150mm

eisen: D=1x35x0B

nieuw metaalstud 150mm

eisen: 30min & D=1x25x0B

nieuw metaalstud 150mm

eisen: 30min & D=1x30x0B

nieuw metaalstud 150mm

eisen: 60min & D=1x35x0B

Maten in het werk te controleren.

Douren en doorgangen

Alle nieuwe deuren hebben minimaal een vrije doorgang van ten minste 850mm breedte en 2100mm hoogte (eis bestaande bouw tenzij anders aangegeven op tekening).

Een vrijliggende ruimte heeft een vrije hoogte zoals aangegeven op tekening, met een minimum van 2500mm.

Koelkasten en glas (tenzij een hogere waarde vermeld is) volgens:

NEN 2508 (m.b.t. windbelasting)

NEN 6102 (m.b.t. doorvalbeveiliging)

NEN 3569 (m.b.t. labelvervalsting)

Inbraakwerendheid volgens:

Inbraakwerendheidsklasse 2 zoals omschreven in NEN 5096

Brandveiligheid

Hoofdraagconstructie brandwerend uitvoeren of bekleden volgens opgave constructeur.

Een met betrekking tot brandveiligheid en vluchten volgens opgave adviseur brandveiligheid.

Brandmeldinstallatie, vluchtwegmarkering en noodverlichting volgens opgave installatie-adviseur.

Sparingen in wanden met een WBBOBO-eis dienen aan de zijkant te voldoen als de wand.

Aansluitingen van elementen met een WBBOBO-eis dienen aan de zijkant te voldoen als de wand.

Ten plaatse van een brandscheidende muur in de aansluitende dak- en geveldelen de benodigde voorzieningen worden opgenomen.

Ten plaatse van brandscheidende in de bestaande bouwvoorzieningen of verandering volgens opgave adviseur brandveiligheid.

Bouwvoorschriften

Akroestische eisen en eisen m.b.t. geluidwerendheid volgens opgave adviseur bouwvoorschriften en akoestiek, tenzij de op tekening en in werkschetsing voorgeschreven producten een hogere waarde representeren.

Eisen bouwvoorschriften volgens opgave bouwvoorschriften adviseur.

Vochtwerende afwerking in sanitaire ruimten dient te voldoen aan de in NEN2778 gestelde eisen.

Sparingen in wanden met een geluidseis dienen aan dezelfde eis te voldoen als de wand.

Ro-waarden en U-waarden volgens opgave bouwvoorschriften adviseur.

Constructie

Volgens tekeningen en berekeningen constructeur.

Sparingen in vloeren, wanden en daken volgens opgave constructeur.

Installaties

Volgens opgave installatie-adviseur.

Algemeen

In de gevels mogen zich geen openingen bevinden groter dan 100mm in verband met de weering van ratten en muizen.

Er dient voldoende achterhout opgenomen te worden voor de plaatsing van whiteboards, televisieschermen, berken en overige vaste inrichtingselementen.

Vaste inrichtingselementen, creatieve lokalen en break-ruimten door derden.

Whiteboards en televisieschermen door derden.

Hogste nieuwe hakenwerken en balustrades vlg. bouwbesluit.

Op- en afdalen nieuwe trappen vlg. bouwbesluit.

Esthetische uitgangspunten zijn onder andere:

Nieuwe elementen (binnenwanden, binnenkozijnen, plafonds en dergelijke) zijn altijd uitgelijnd met de bestaande elementen in hetzelfde vlak.

Wanneer in de tekeningen een aansluiting in hetzelfde vlak of een positionering in lijn wordt getoond wordt dit als zodanig bedoeld, ook wanneer dit niet specifiek benoemd of uitgewerkt is.

Geen niveauverschillen tussen de vloeren van aan elkaar grenzende ruimten tenzij anders aangegeven.

Aanhele bestaande elementen (wanden, plafonds e.d.) zoveel mogelijk als bestaand, tenzij anders aangegeven.

Aansluiting tussen twee dezelfde materialen in hetzelfde vlak altijd naadloos, of met een goed gedetailleerde schaduwrand uitvoeren, tenzij anders aangegeven.

Zonwering

Alle oost-, west- en zuidgevels voorzien van zonwering indien als bestaand. In geval van vleesgevels zonwering bevestiging.

Dakveiligheid

voorziening t.b.v. valbeveiliging dmv haken volgens NEN-EN 353-1:2002

Tekeningen gebaseerd op architecttekeningen

Maatveld t.p.v. toegangsdeuren < P-20 mm

PEIL = 3m+ NAP volgens archieftek. van Heijm de heer bv. dd 28.02.2006

PROJECT

Uitbreiding Oosterlicht College te Vianen

OPDRACHTGEVER

Willibrord stichting Utrecht

TEKENING

Plattegrond - 1e verdieping

nieuwe situatie

TEKENING

KE70-11-N-2

SCHAAL

1:100

FORMAT

A0

FASE

Technisch Ontwerp

DATUM

STATUS

OMSCHRIJVING

08.09.2017

definitief

note 2

A.12.12.2017

gewijzigd

note 2

C

D

E

F

KONING ELLIS

ARCHITECTEN

Generaal Venterstraat 73b

1059 BT Amsterdam

www.koningellis.nl

tel: 020-450047

VERDIEPING 3

[illegible]