DE DONGE

1E ETAGE

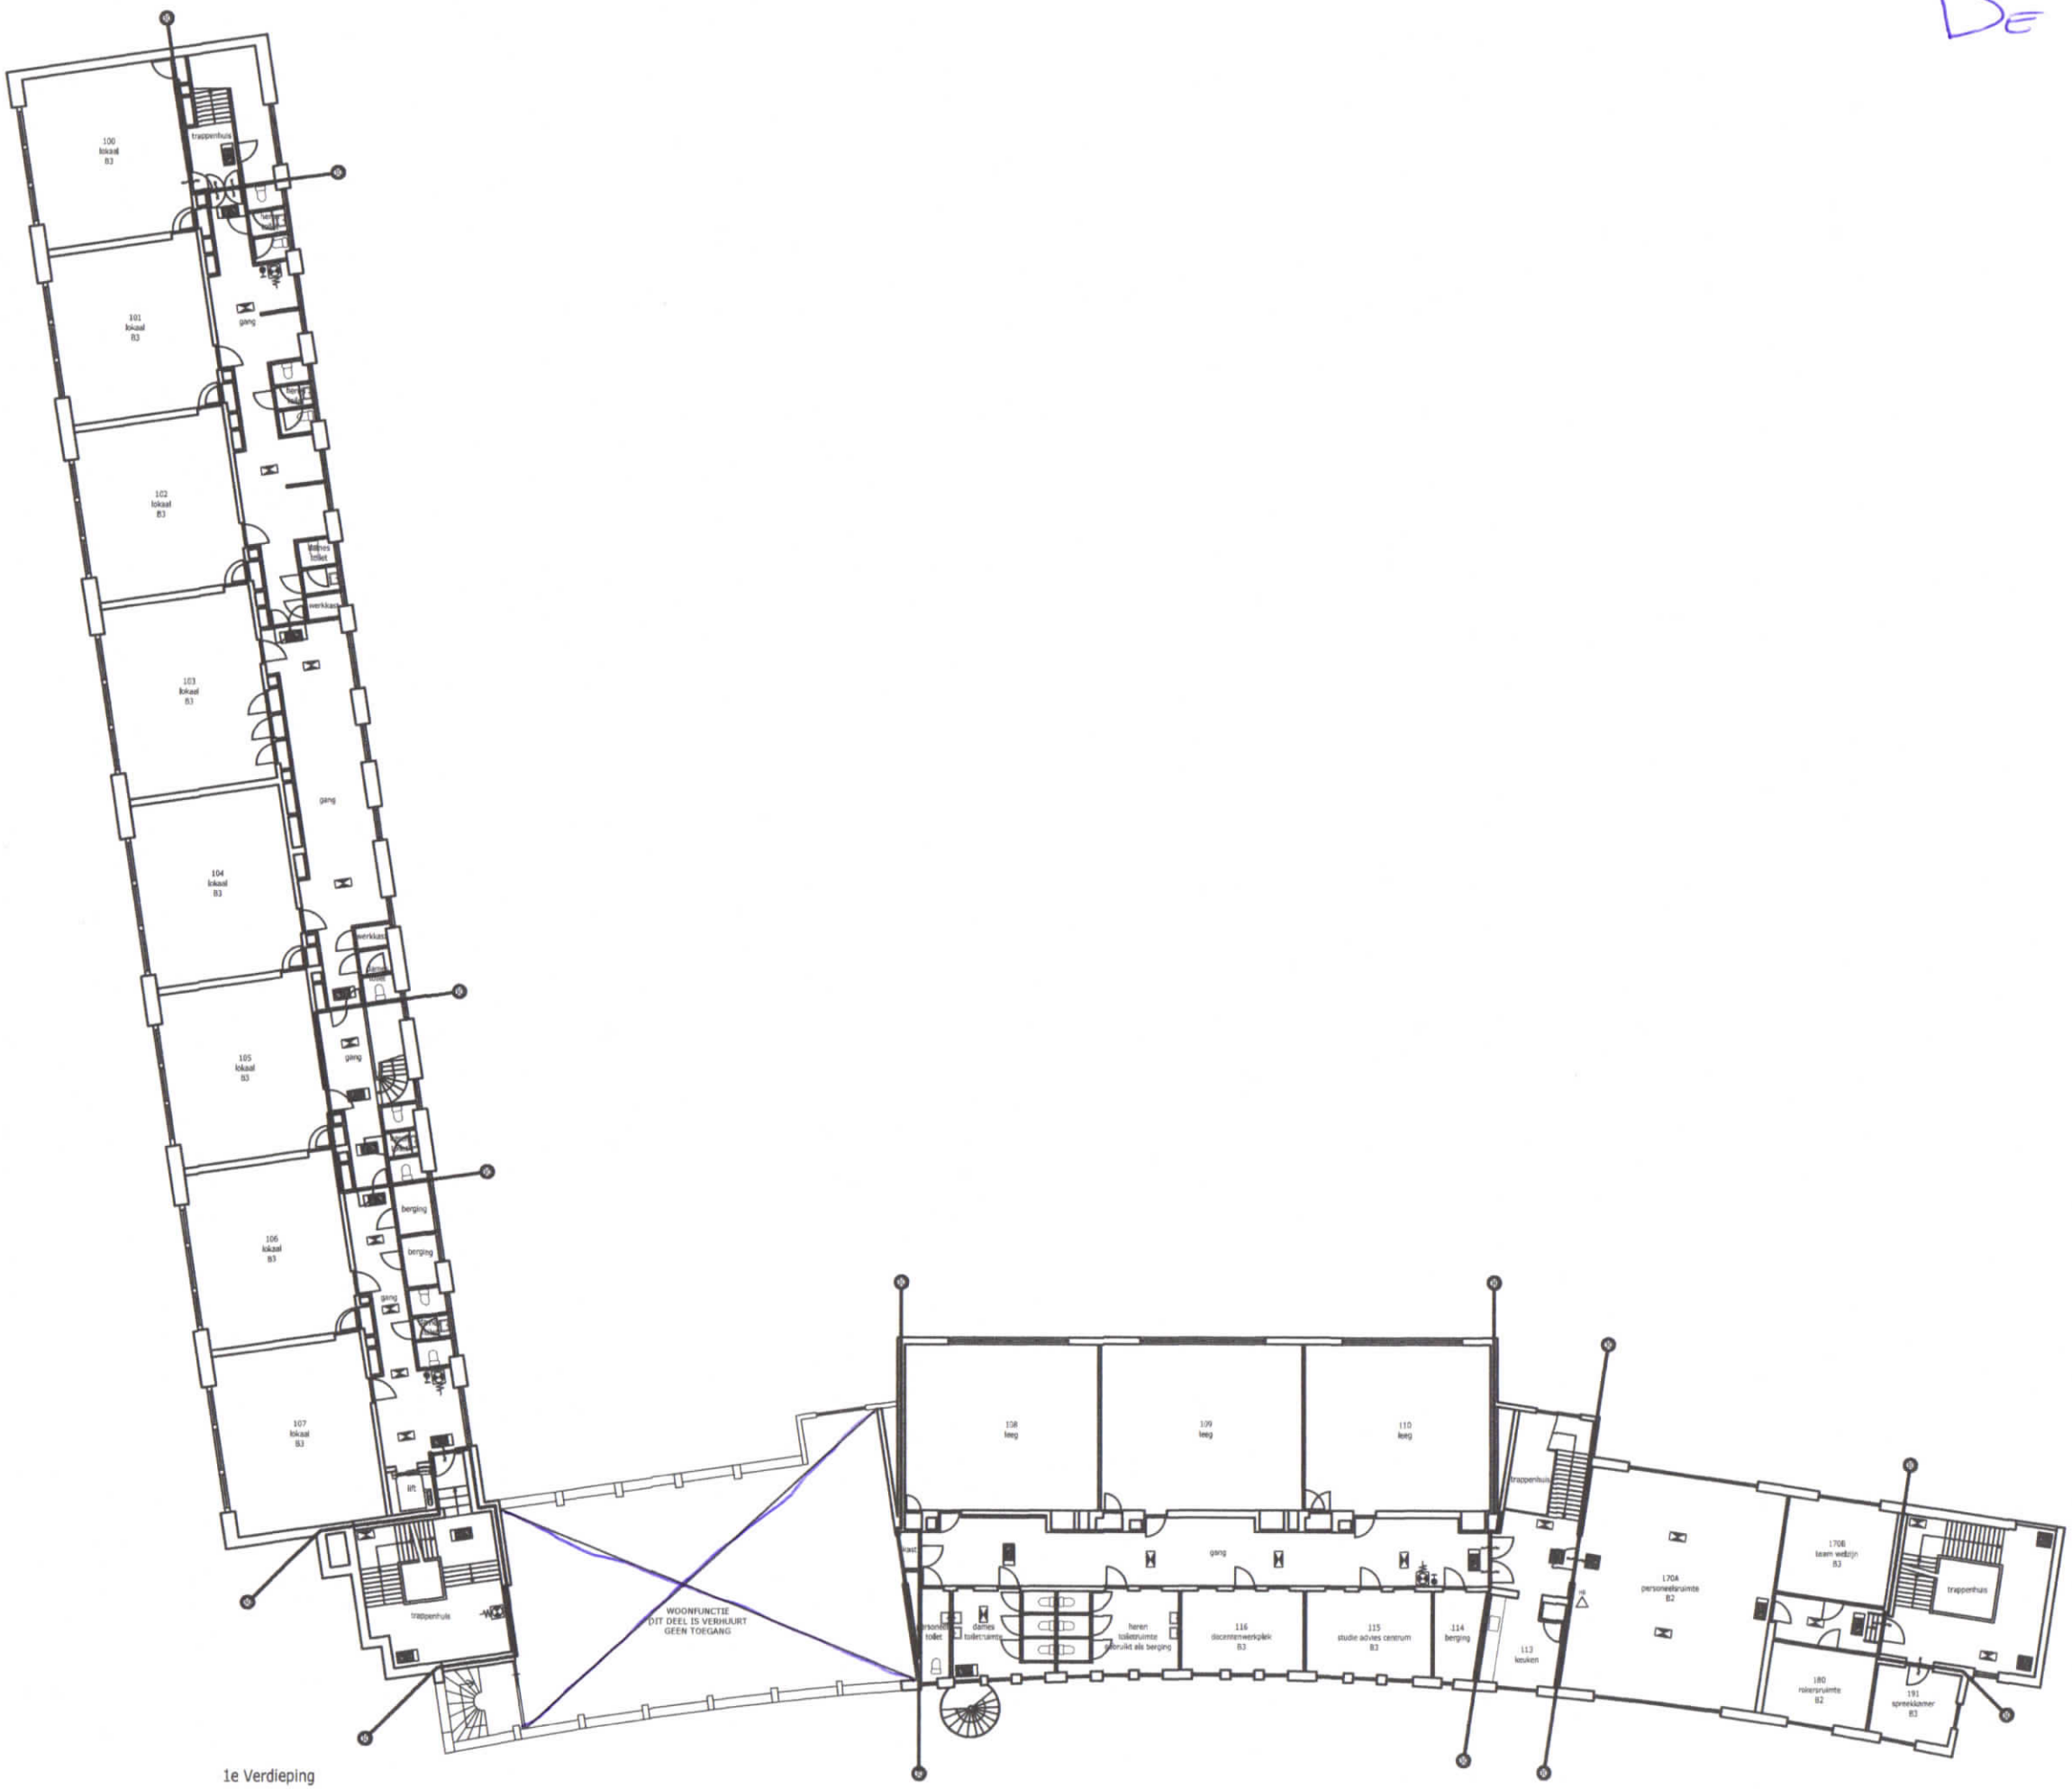

1e Verdieping

RENVOOI GEBRUIKSVERGUNNING

- ZELFSLUITENDE DEUR
- DEUR ZELFSL. + KOZEIN INCL. DEUR+BEGLAZING : W.B.D.B.O. MINIMAAL 30 min.
- DEUR ZELFSL. + KOZEIN INCL. DEUR+BEGLAZING : W.B.D.B.O. MINIMAAL 60 min.
- W.B.D.B.O. MINIMAAL 30 min.
- W.B.D.B.O. MINIMAAL 60 min.
- BRANDSCHEIDING : W.B.D.B.O. MINIMAAL 60 min.
- ARMATUUR TRANSPARANT VERLICHT MET SYMBOOL "UITGANG"
- ARMATUUR TRANSPARANT VERLICHT MET SYMBOOL "NOODUITGANG"
- NOODVERLICHTING min. 1 LUX OP VLOERNIVO
- BRANDSLANGHAASPEL
- HANDBLUSSER
- HANDMELDER ONTRUIMINGS-/ALARMINSTALLATIE
- KLEEFMAGNEET
- VERBANDDOOS
- BLUSDEKEN
- BRANDMELDCENTRALE
- NIET MET WATER BLUSSEN
- GEVAAR ELECTRISCHE SPANNING

Afdeling huisvesting 1061 AG AMSTERDAM
Van de Sande Bakhuijzenstraat 4 Tel: 020-4878300 / Fax: 020-4878309

Complex en locatie:
ROC ASA Zorg en Welzijn
Dongestraat 8 te Amsterdam
-

Onderwerp:
Plattegrond verdieping 1 t.b.v. gebruiksvergunning

Adviseur
BRV Bouwtechniek
Zijpendaalseweg 25
6814 CC ARNHEM
Tel: 026 445 24 51
Fax: 026 443 09 34

Gekeurd: JAN dd. dd-m-jjjj
Schaal: 1:100
Formaat: A0
Gewijzigd: dd. dd. / dd. dd. / dd. dd.
Status: Revisie
Projectnr. 2036
Tek.nr. DG-GB02