


Amsterdamse Plus
 Duivluststraat 20

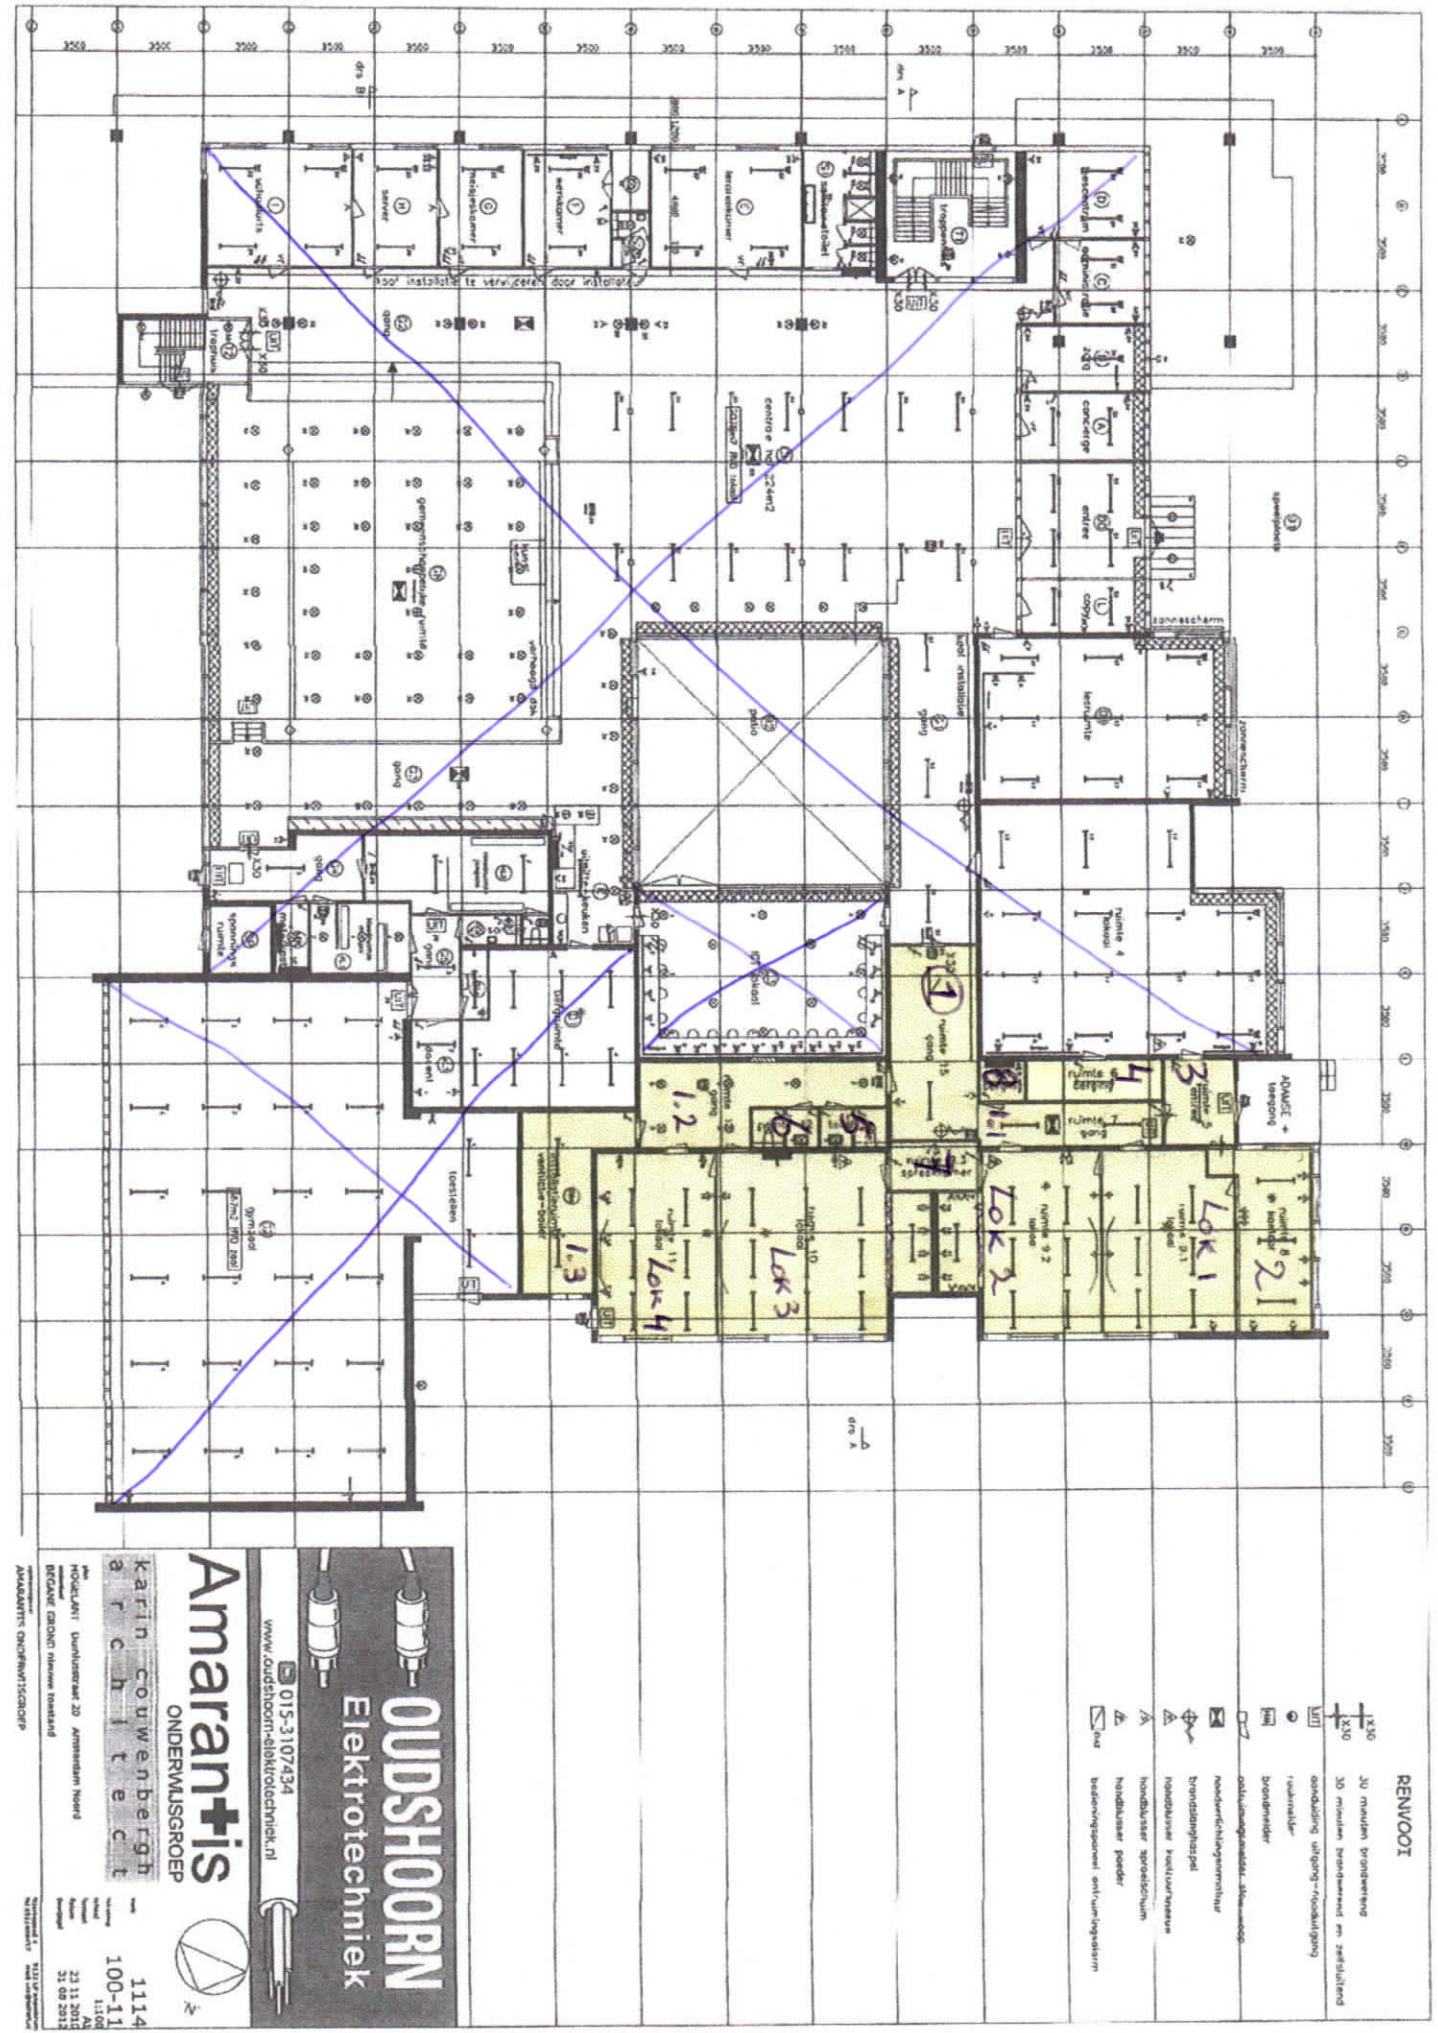


OUDSHOORN
 Elektrotechniek

015-3107434
 www.oudshoorn-elektrotechniek.nl

Amaran+is
 ONDERMISGROEP

Karin Couwenbergh
 architect

1114
 100-11
 23 11 2012
 21 09 2012