


OPMERKINGEN

VERKLARING

▼ - UITGEVOERDE SONDERING

SITUATIE

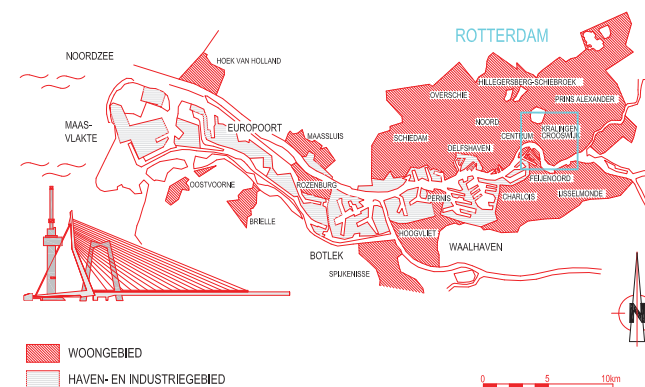

VERSIE

f			
e			
d			
c			
b			
a			

Versie	Omschrijving	Tekenaar	Datum
Bestandsnaam : MVJ11151 11034AA1.DWG		Projectcode :	Verwijzing : MVJ11-151



Gemeente Rotterdam
Gemeentewerken
Ingenieursbureau

Galvanistraat 15
Postbus 6633
3002 AP ROTTERDAM
Telefoon : 010 489 4258
Telefax : 010 489 4500

ROTTEKADE
KRALINGEN-CROOSWIJK
VELDWERK TER VOORBEREIDING VLG

<h1>KRALINGEN-CROOSWIJK</h1> <h2>VELDWERK TER VOORBEREIDING VLG</h2>			Beltoets DEJ: Nummer:	
			Geografische code:	
Formaat: A1			Blad 1	
Schaal: 1:500			1 bladen	
Getekend:	Gecontroleerd:	Geautoriseerd:	Tekeningnr.:	
G. Dijkstra 18-04-2011			2011 - 034 - 0	