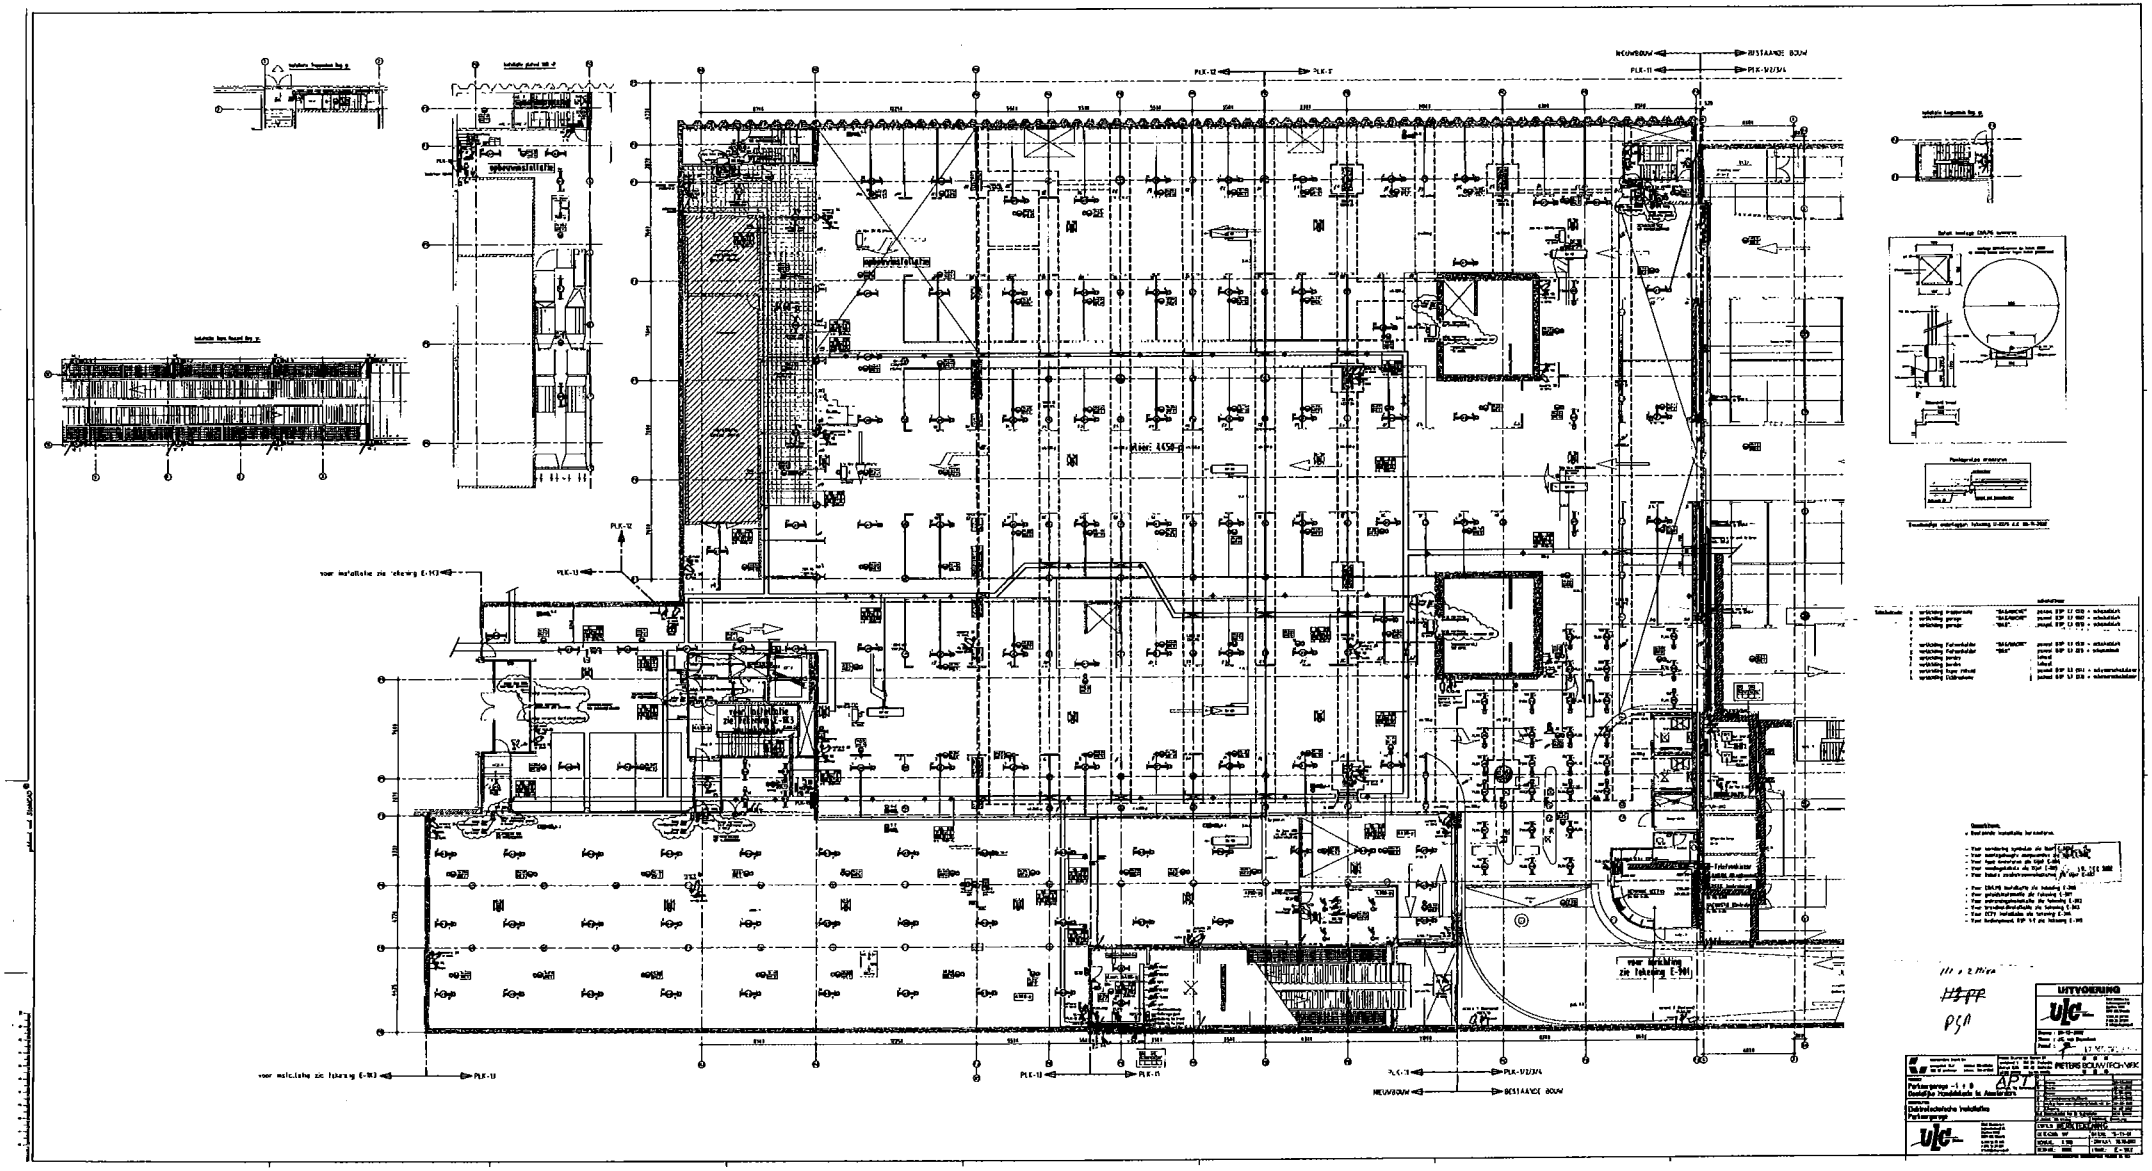

ELEKTROTECHNISCHE INSTALLATIE
- 1 NIEUWE DEEL.