




Omschrijving

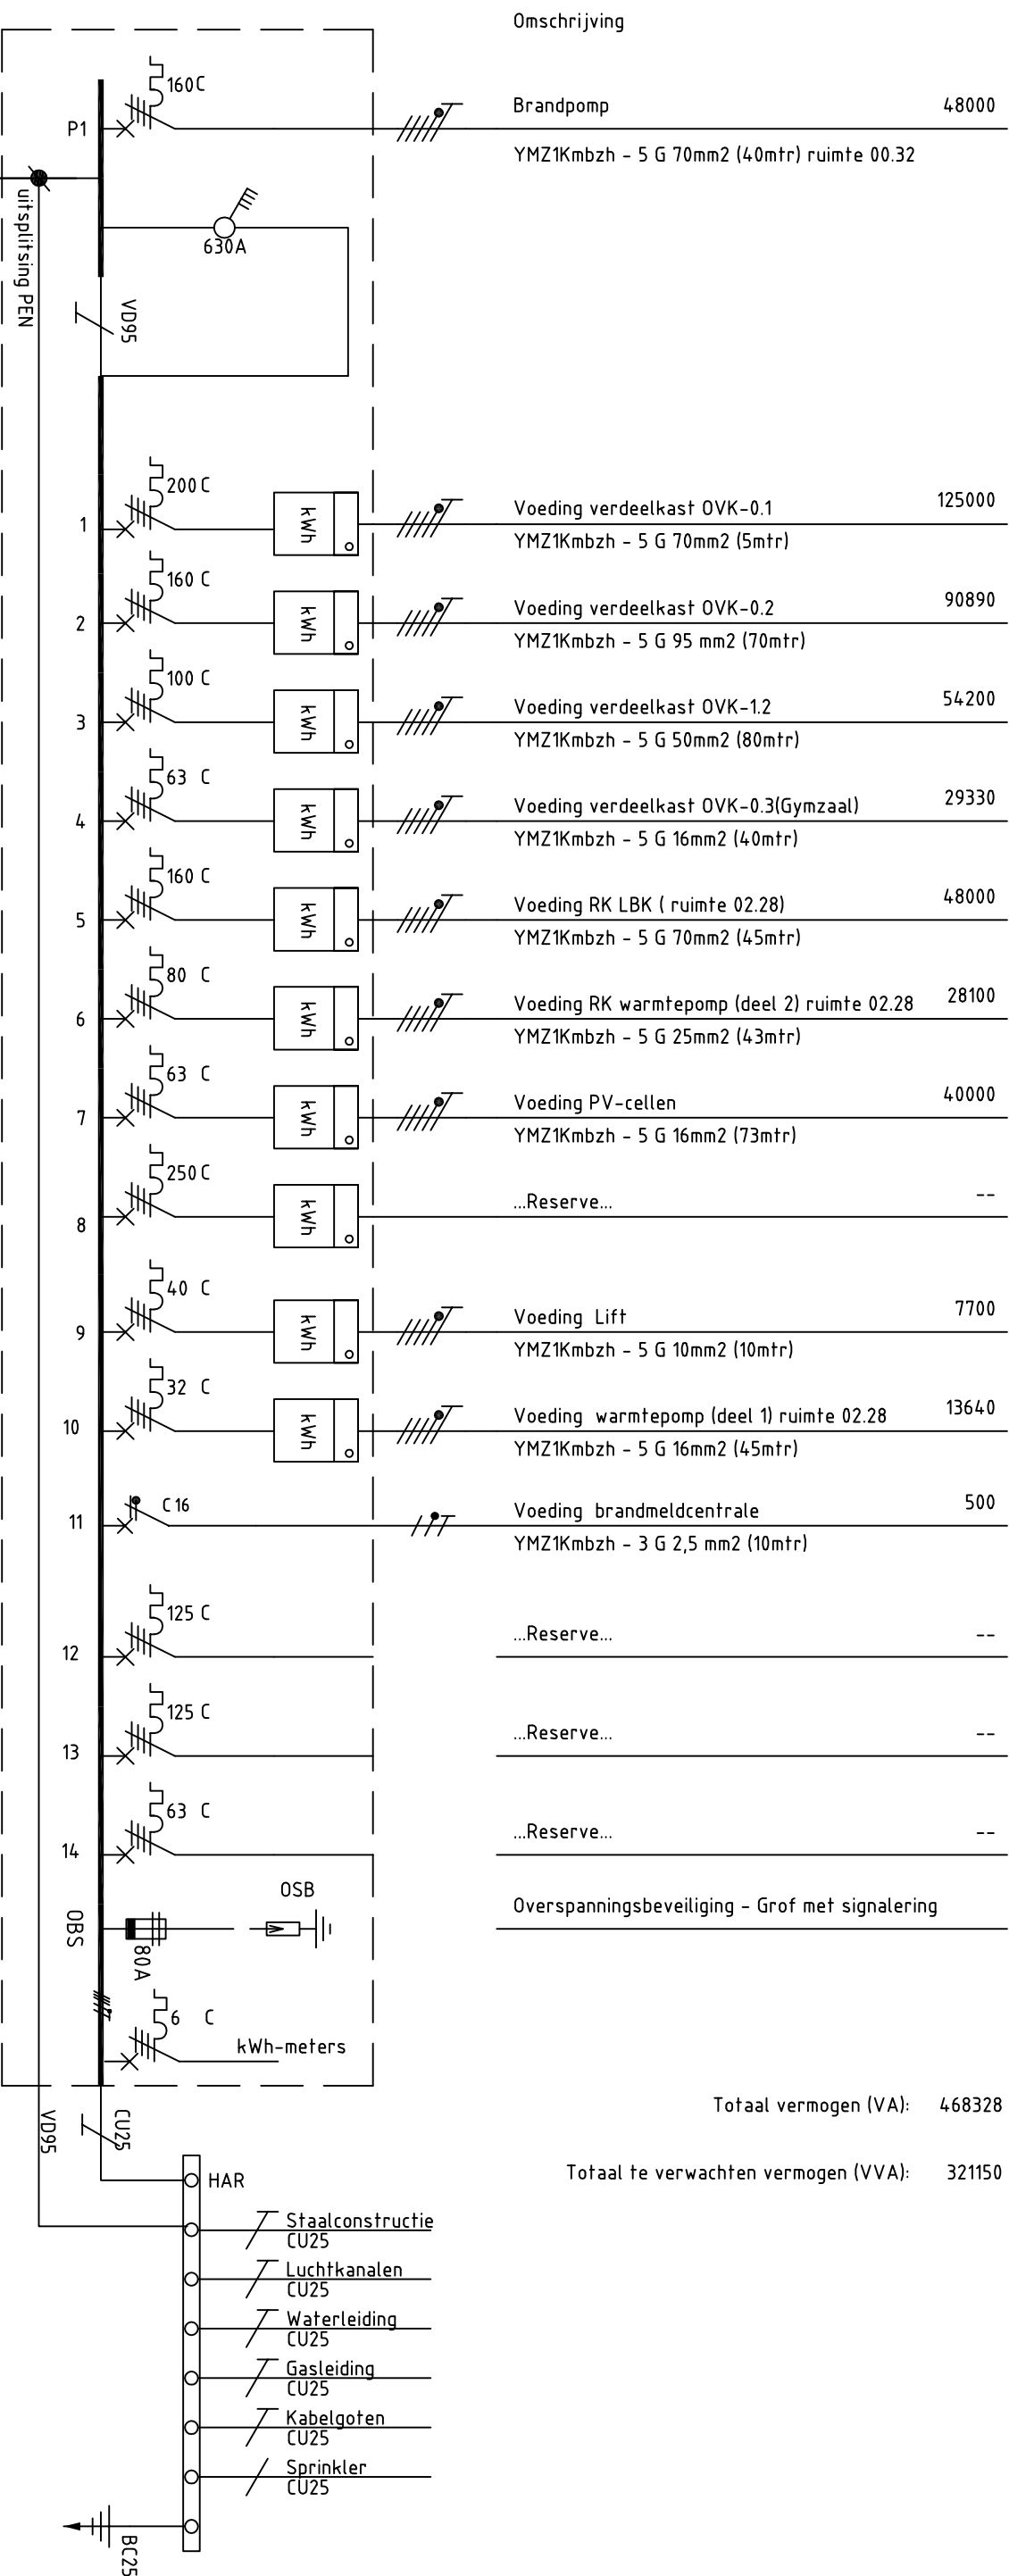

Totaal vermogen (VA): 468328
 Totaal te verwachten vermogen (VVA): 321150

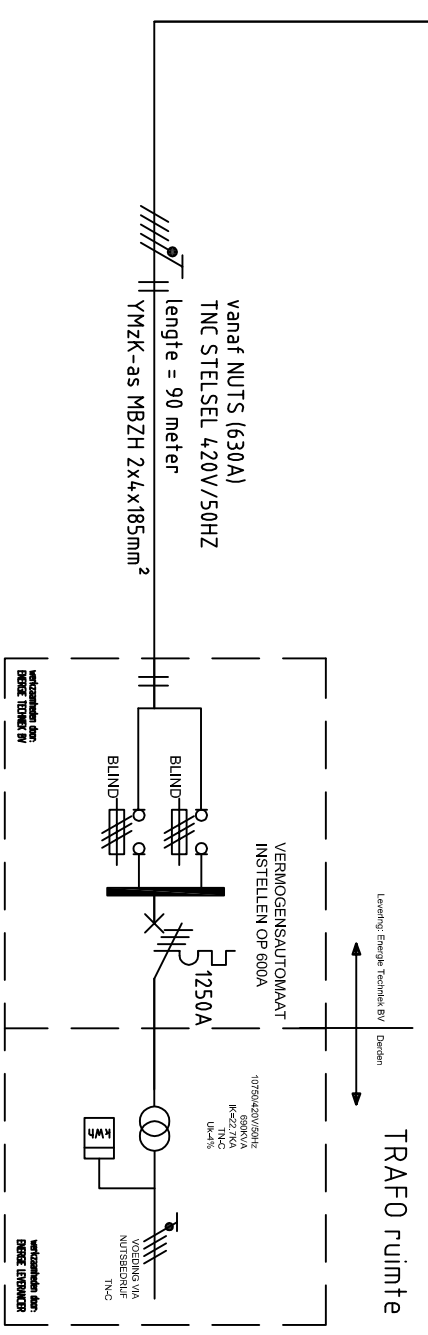

vanaf NUTS (630A)
 TNC STELSEL 420V/50HZ
 lengte = 90 meter
 YMZK-as MBZH 2x4x185mm²

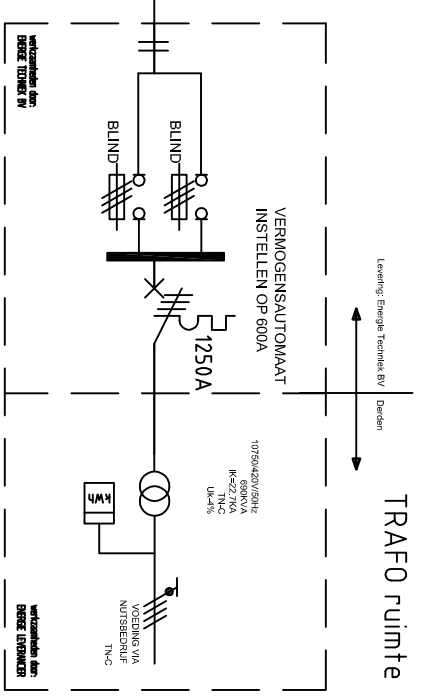

HKL (ruimte 00.05)

- Staalconstructie CU25
- Luchtkanalen CU25
- Waterleiding CU25
- Gasleiding CU25
- Kabelgoten CU25
- Sprinkler CU25

REVISIE

NEN: 1010, 5152, 1891, 2535, -EN 12464-1

Opdrachtgever: **VMBO COLLEGE ROSA IJDOORN**
 RODE KRUISSTRAAT 14 AMSTERDAM

Adres: **RODE KRUISSTRAAT 14 AMSTERDAM**

Omschrijving: **Installatie Schema HKL**

Getekend: **GJB** Datum: 30-06-2017
 Formaat: **A3** Schaal: n.v.t.

Discipline: **Elektra**

Projectnummer: **5581**

Tekeningnummer: **E-0-2-00**

Energie Techniek BV
 Telefoon: 071 3419128 - Fax: 071 3413134
 www.energie techniekbv.nl info@energie techniekbv.nl

Bezoek- postadres
 Rijnveld 130a
 2394 AK Hazerswoude- Rijnveld

Tekening -