


000261504

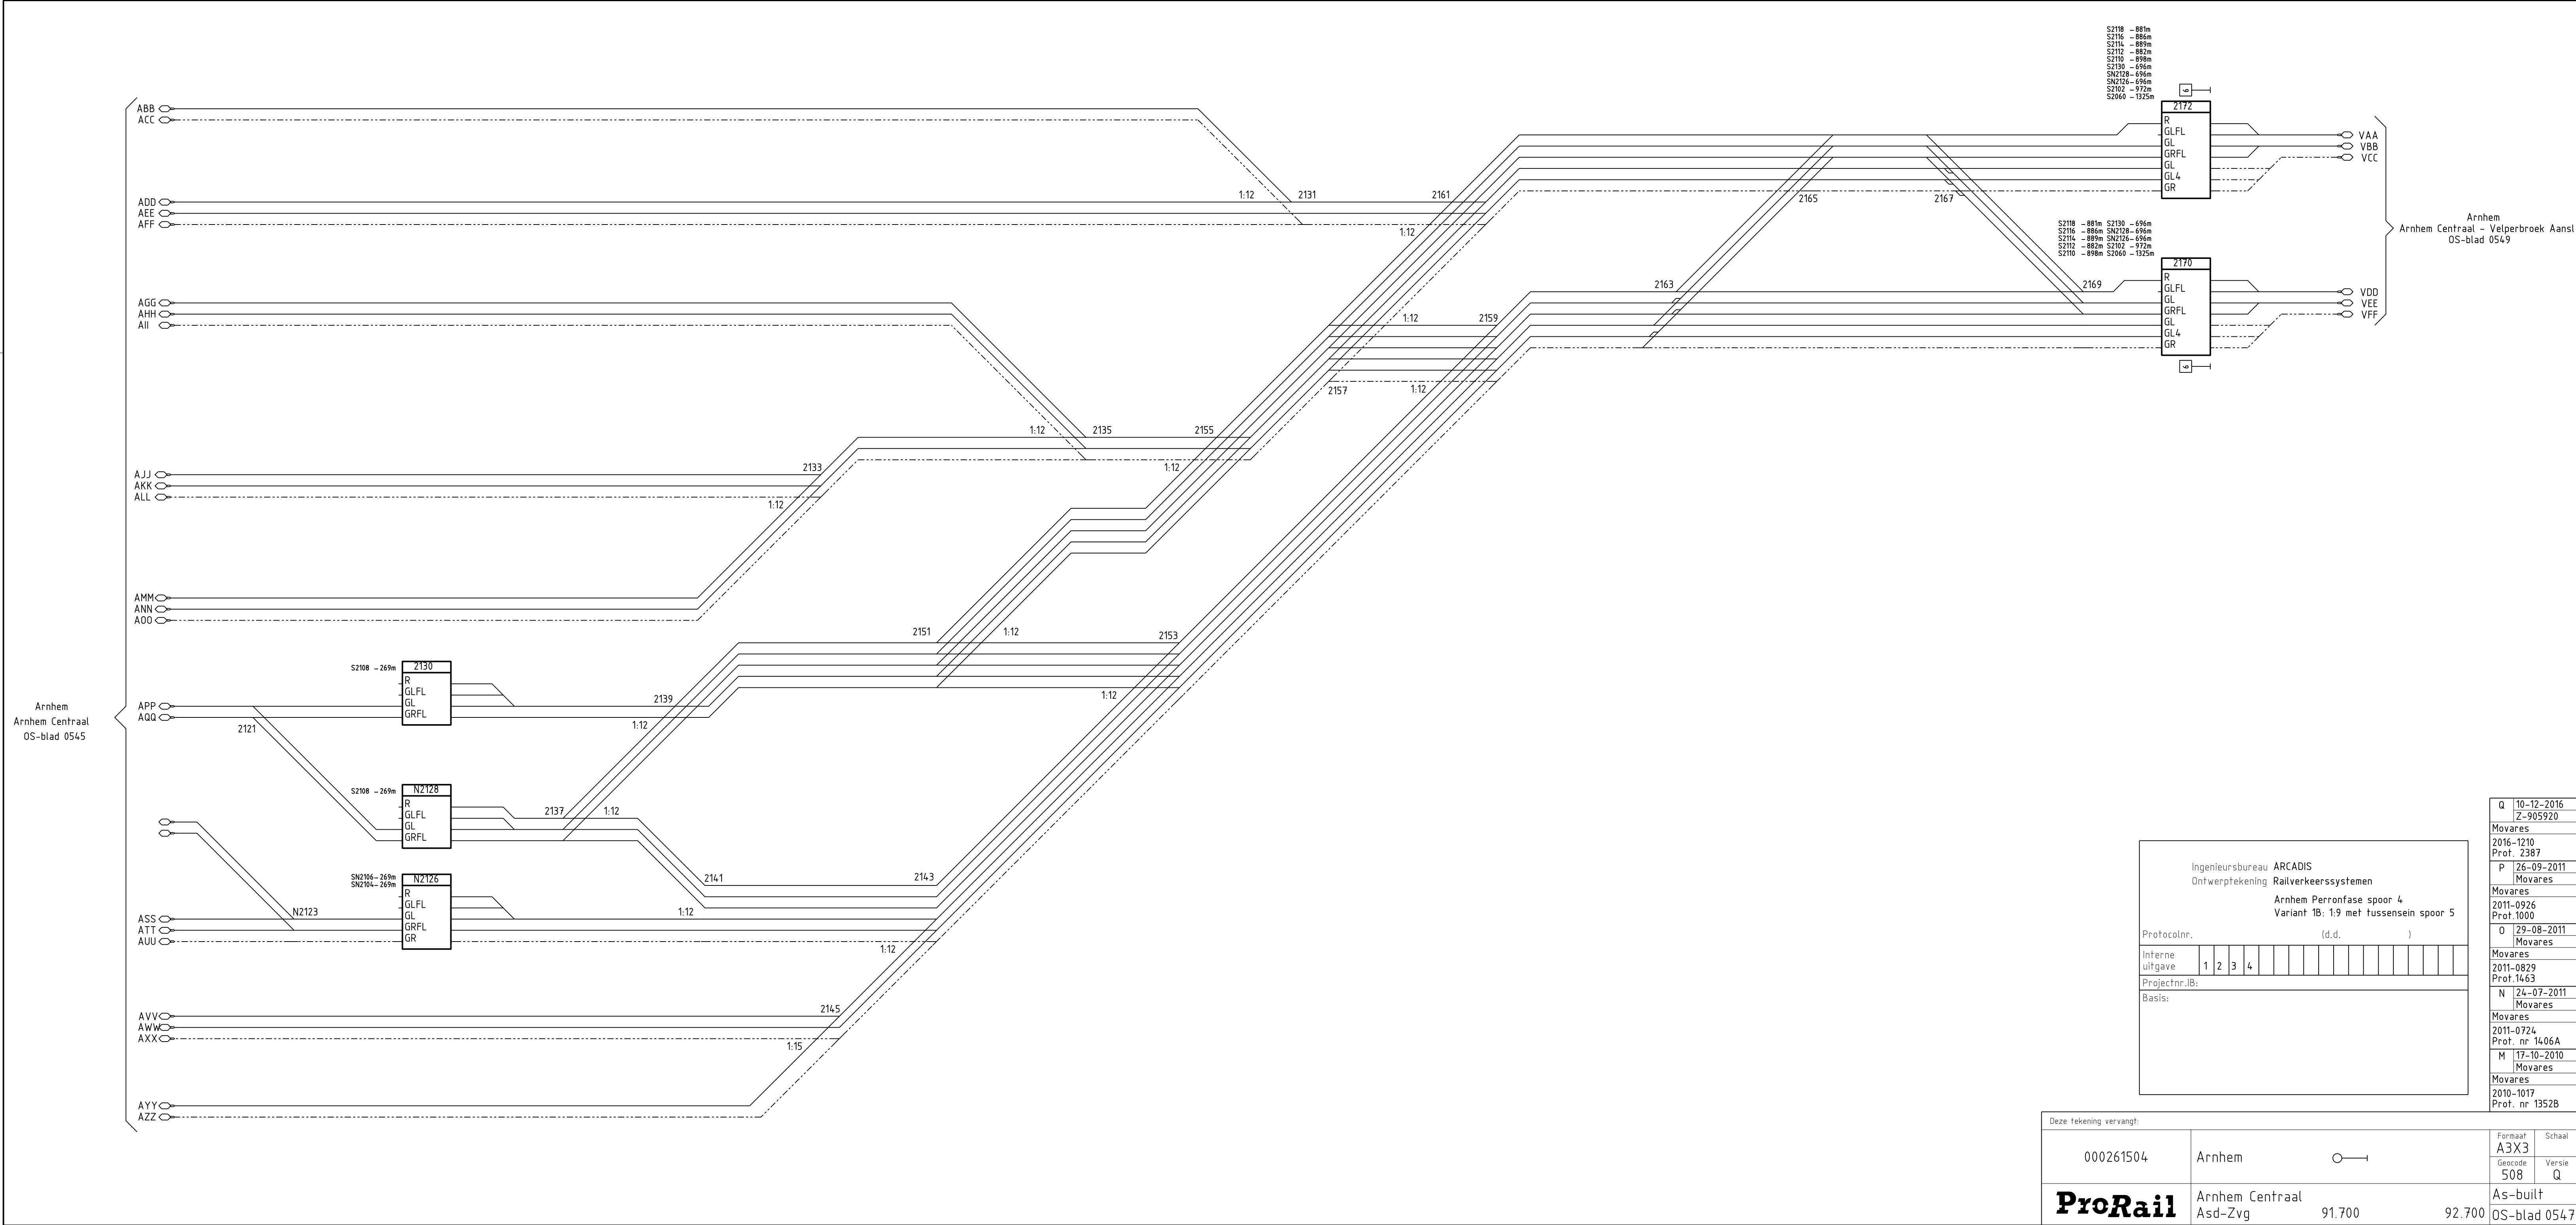

Ingenieursbureau ARCADIS
Ontwerptekening Railverkeerssystemen

Arnhem Perronfase spoor 4
Variant 1B: 1:9 met tussensein spoor 5

Protocolnr. (d.d.)

1	2	3	4																
---	---	---	---	--	--	--	--	--	--	--	--	--	--	--	--	--	--	--	--

Projectnr.:B:

Basis:

Deze tekening vervangt:			Formaat	Schaal
000261504	Arnhem		A3X3	
			Geocode	Versie
			508	Q
ProRail	Arnhem Centraal Asd-Zvg	91.700	As-built	
			OS-blad 054.7	

ProRail / Railinfrabeheer is eigenaar van alle digitale en analoge verschijningsvormen van deze tekening en rechtebende op grond van de auteurswet 1912.
Wijziging, vernieuwing, verandering en/of openbaarmaking van deze tekening zonder voorafgaande schriftelijke toestemming van Railinfrabeheer is niet toegestaan.

Q	10-12-2016
Z	905920
Movares	
2016-1210	Prot. 2387
P	26-09-2011
Movares	
Movares	
2011-0926	Prot. 1000
O	29-08-2011
Movares	
Movares	
2011-0829	Prot. 1463
N	24-07-2011
Movares	
Movares	
2011-0724	Prot. nr 1406A
M	17-10-2010
Movares	
Movares	
2010-1017	Prot. nr 1352B