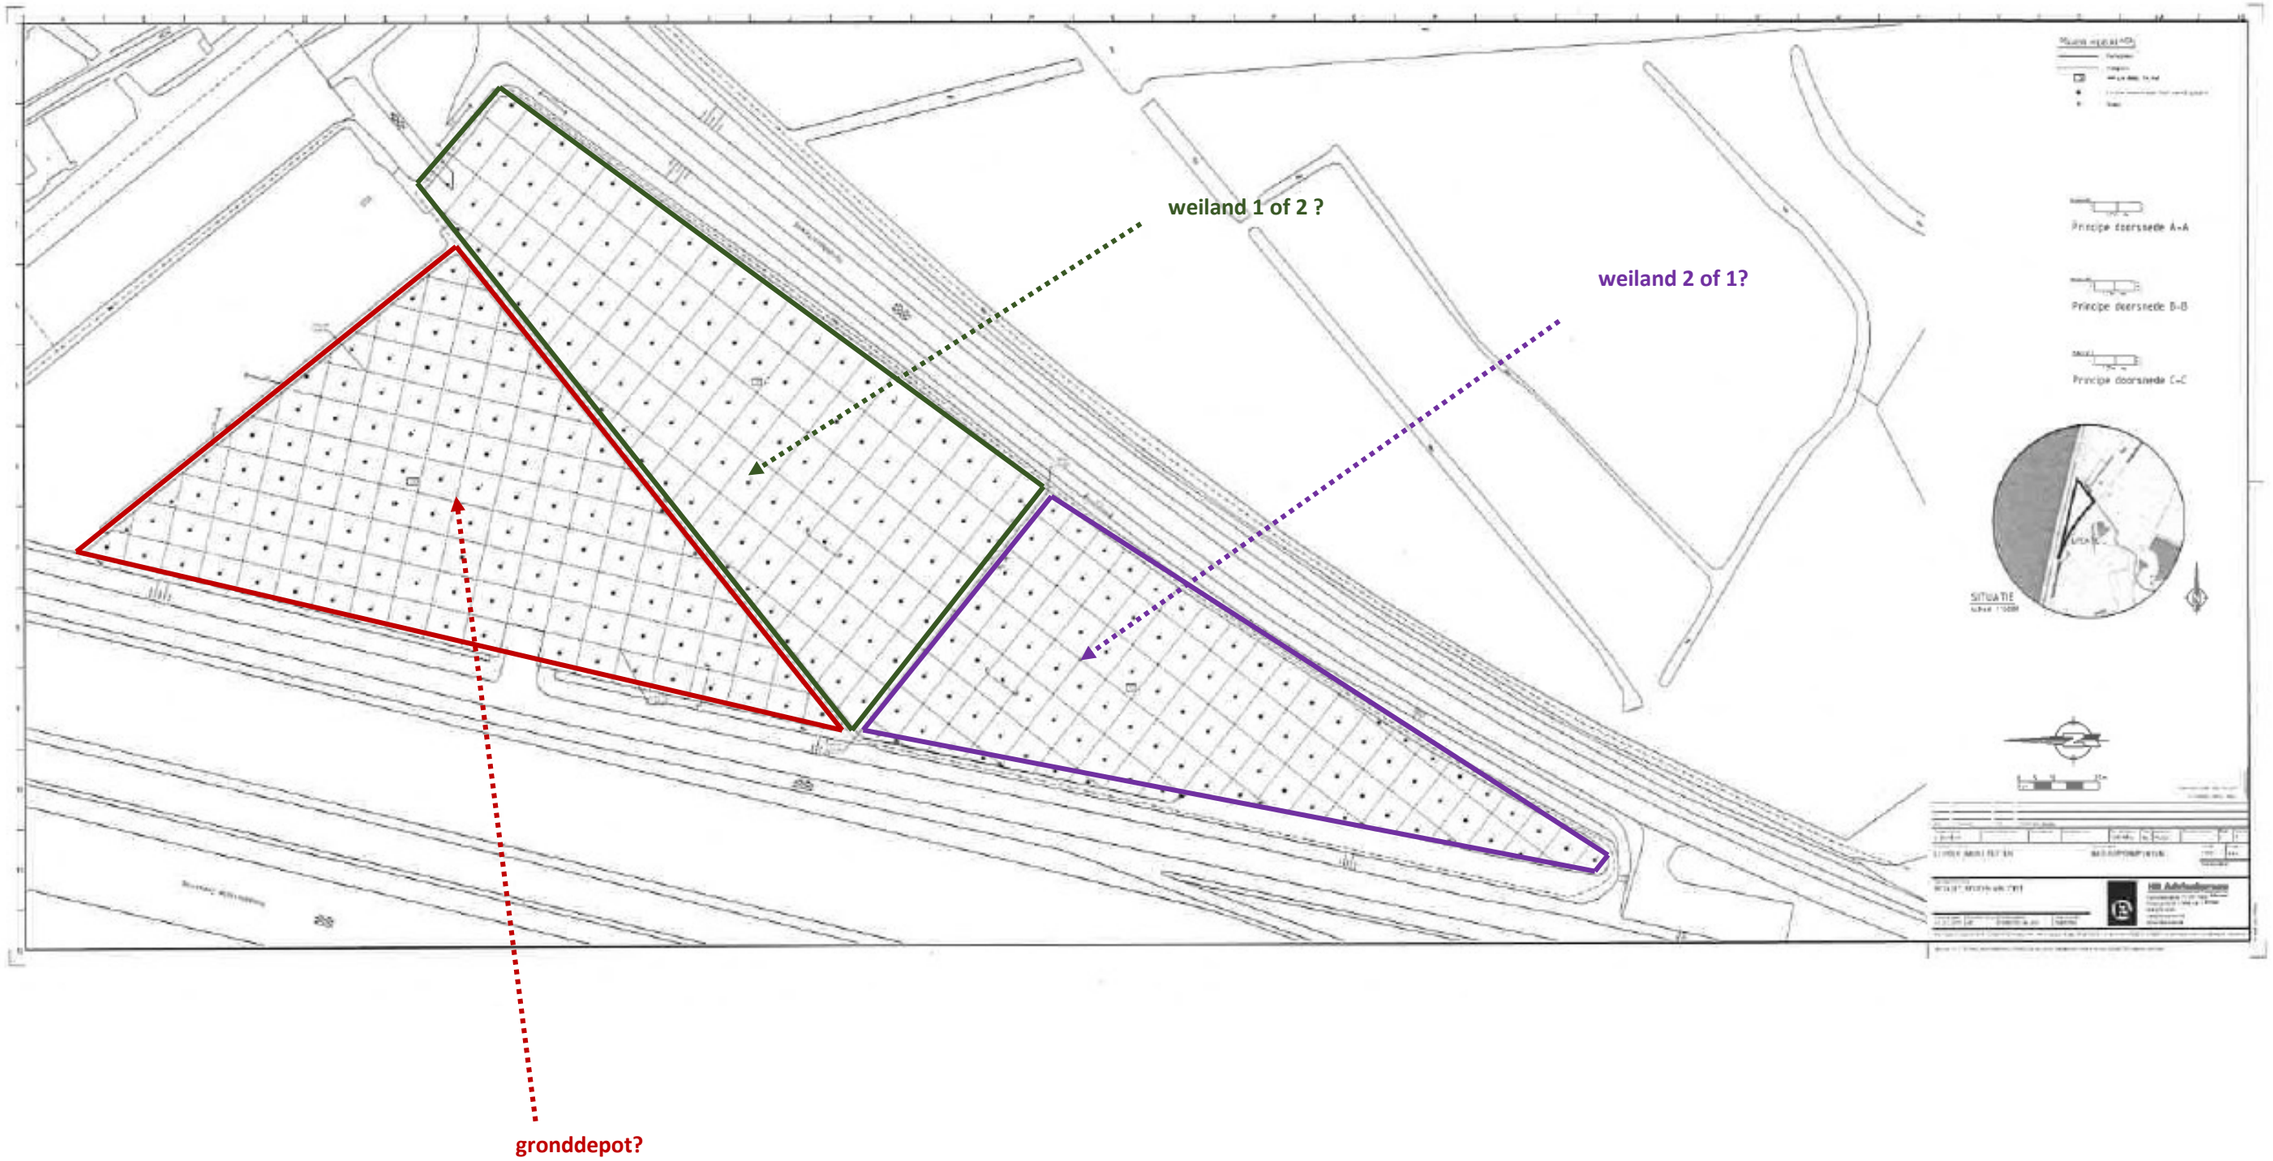
weiland 1 of 2 ?
weiland 2 of 1?
Principe doorsnede A-A
Principe doorsnede B-B
Principe doorsnede C-C
SITUATIE
HB Adviesbureau
gronddepot?