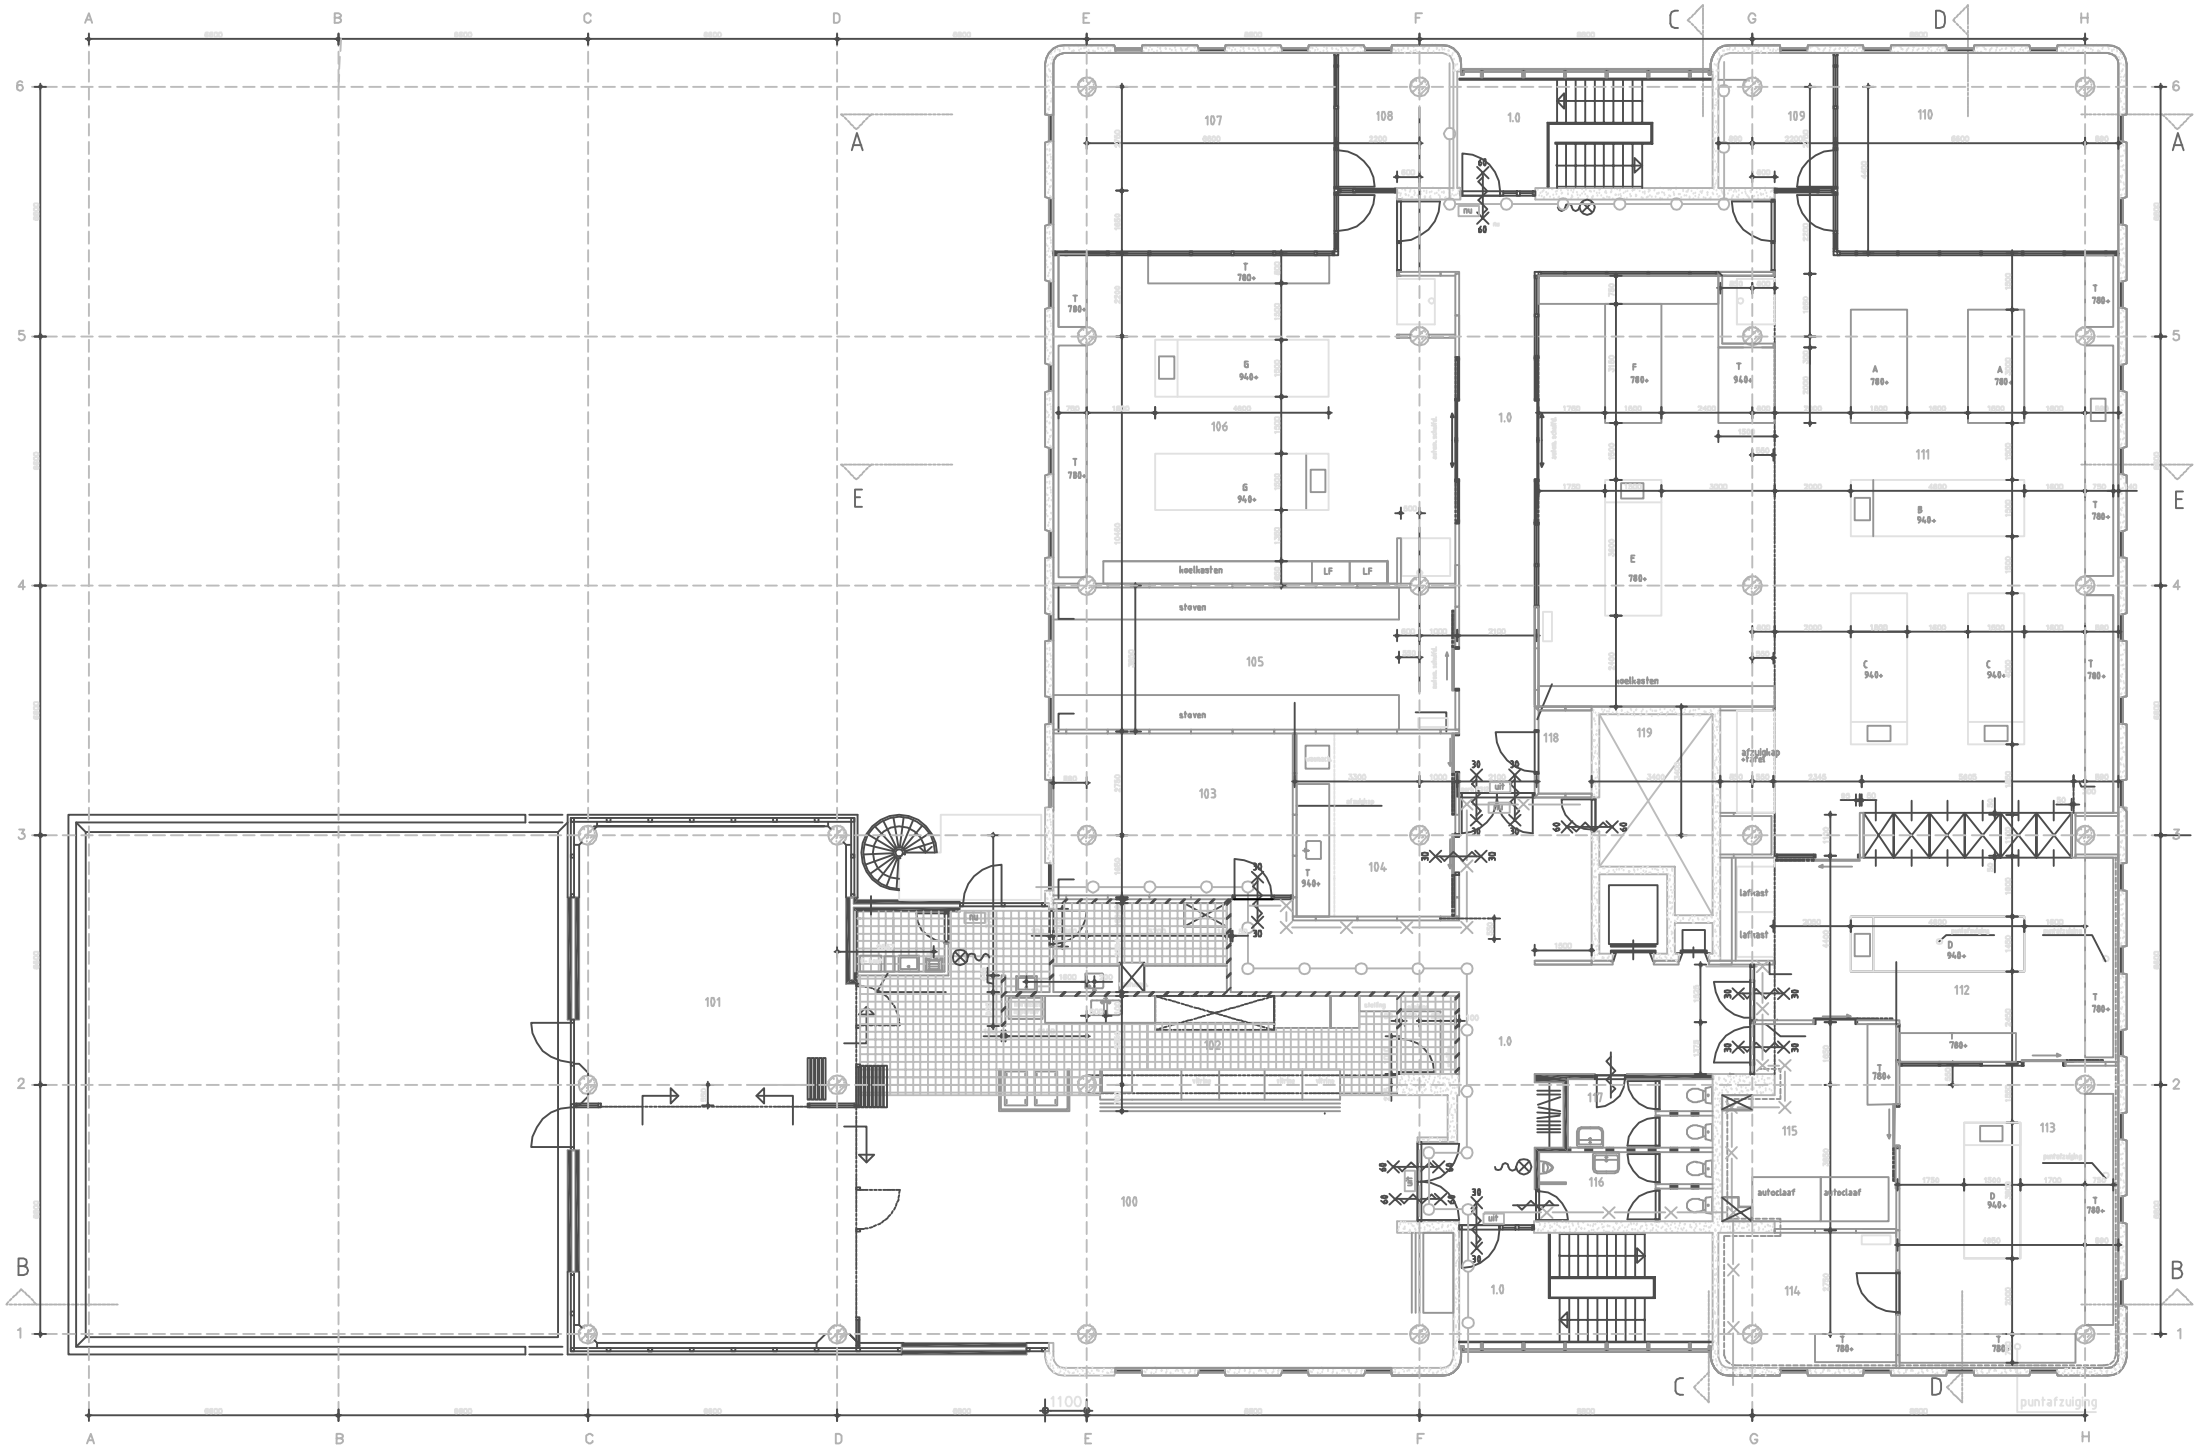

1e verdieping p=3800+

Z Amsterdam\W\renvool.dwg

RIJKSGEBOUWENDIENST
Directie Noord-West
Kennemerplein 6-8
2011 MJ Haarlem
tel 023 - 5156156
fax 023 - 5156157
noordpijl

Inspectie Waren en Veterinaire Zaken
Hoogte Kadijk 401
Amsterdam

REVISIETEKENING
plattegrond 1e verdieping
nieuwe toestand

hierbij behoort
schaal 1:100
accoord
getekend ms
datum 10-10-2000
RGS-nr.
werknr. 181149

RGD DO&T / AB
Postbus 20952
tel.070-3391667

Arch. Ir. R. ten Hove
2500 EZ Den Haag
fax.070-3391872

verdieping	fase	bouwdeel	bouwlaag	bladnr.
2	R	-	00	002

V:\TEK\AAB\181149\BR-00002.DWG