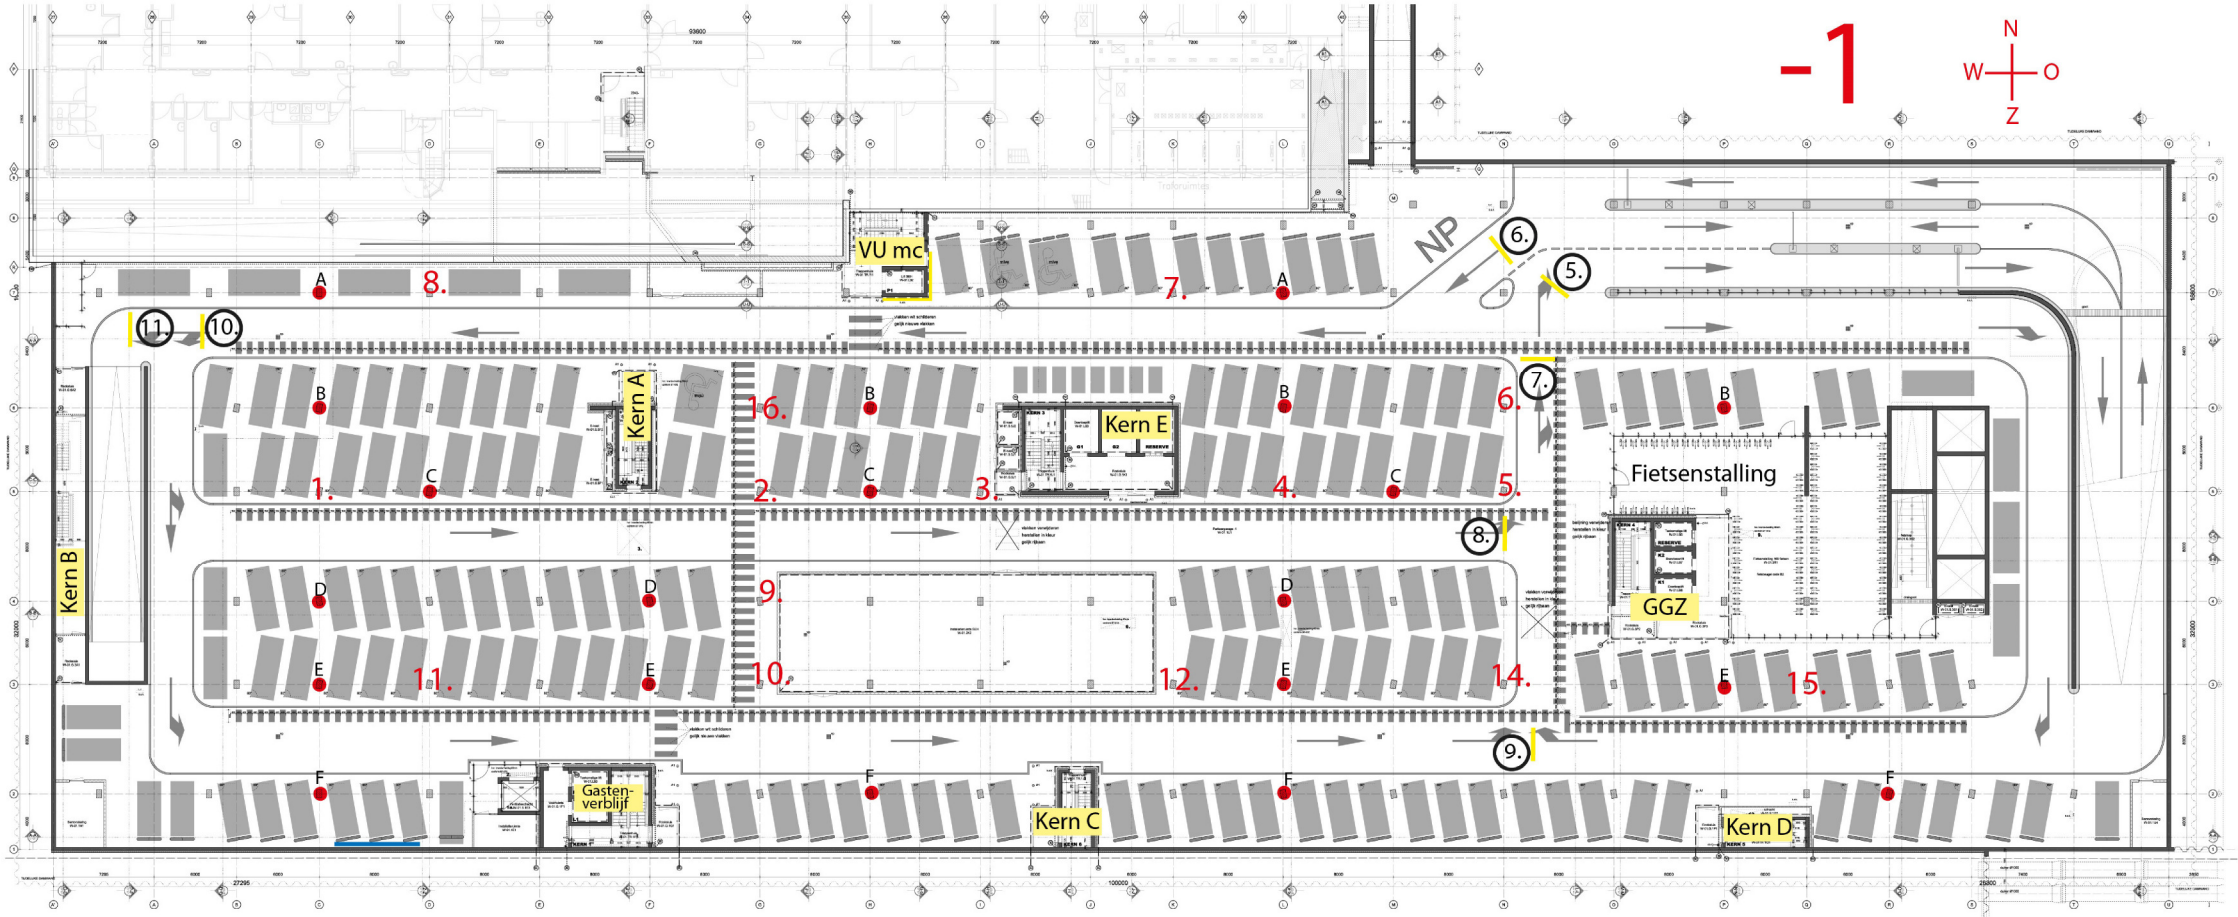

35 st. witte banden

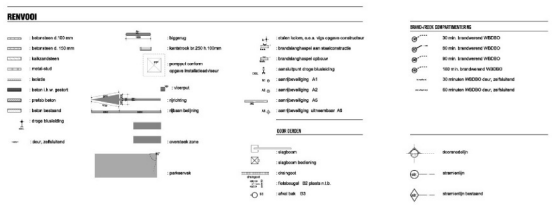

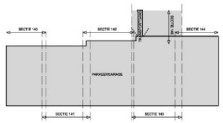

IAA Architecten

AMSTERDAM, WESTFLANK VUmc
GGZ / SEH / GASTENVERBLIJF

Enschede ZEBRAPADEN PARKEERKELDER -1 [4295-P]

20081944A

UT-011.01