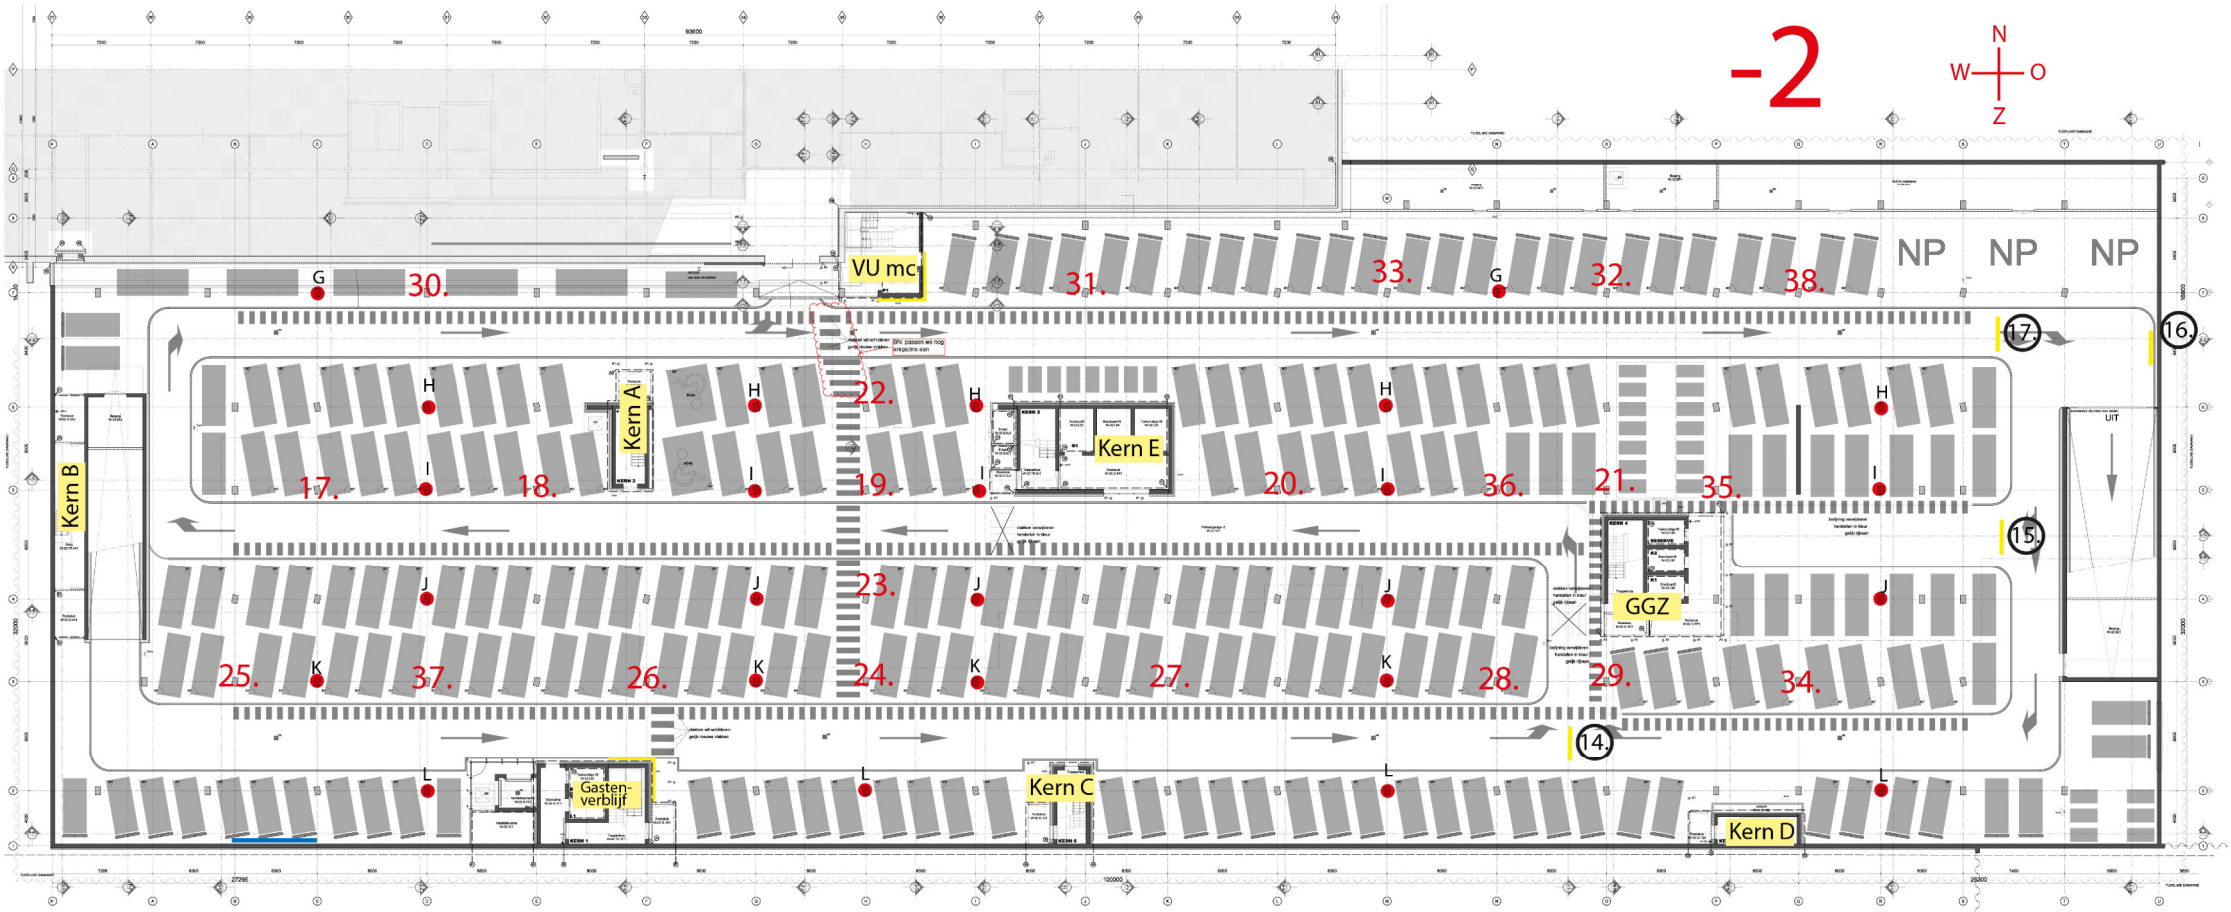

47 st. witte banden

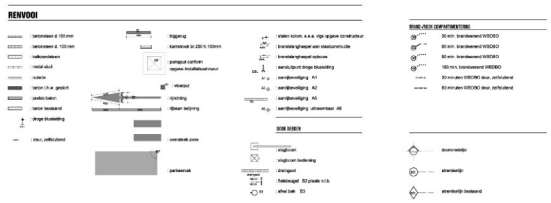

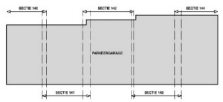

IAA Architecten
AMSTERDAM, WESTFLANK VUmc
GGZ / SEN / GASTENVERBLIJF

Enschede ZEBRAPADEN PARKEERKELDER -2 (6980-PJ)

20061944A
UT-010.01