


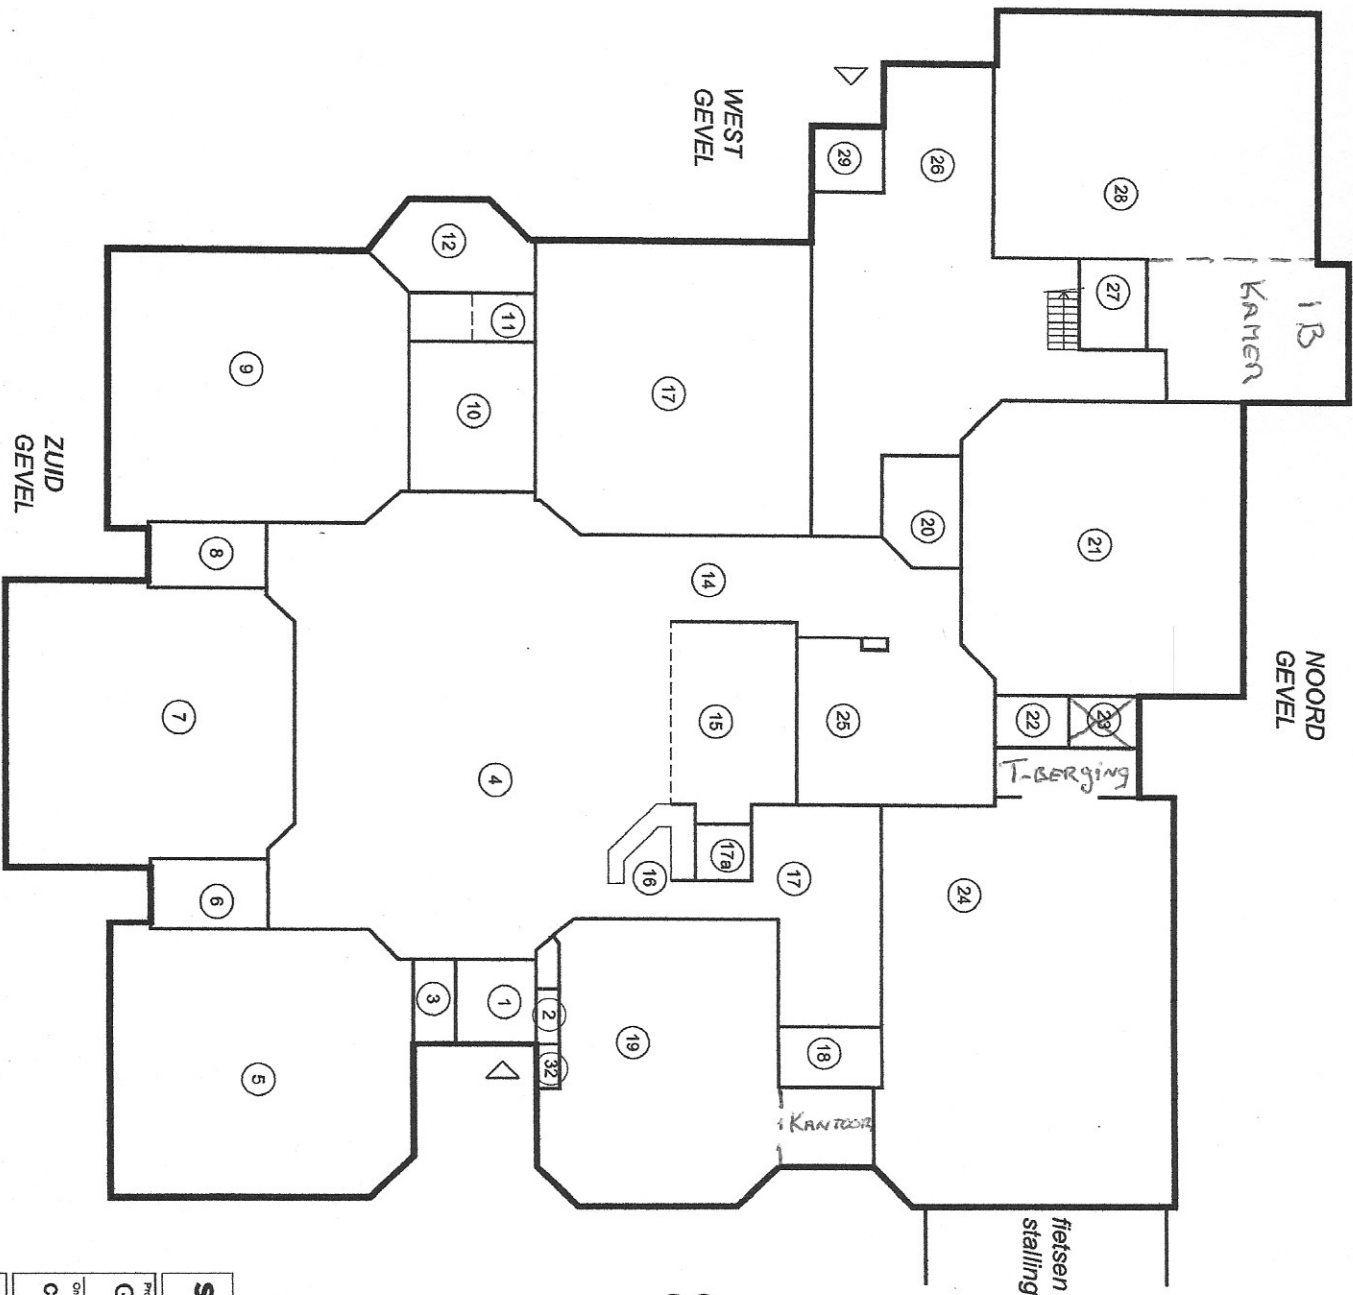

fietsen
stalling

fietsen
stalling

VERDIEPING 2860+

OOST
GEVEL

- | | | | | | |
|----|--------------------|-----|----------------|----|-------------|
| 1 | hal | 11 | cv | 20 | toilet |
| 2 | toilet | 12 | buiten berging | 21 | lokaal |
| 3 | gemeenschapsruimte | 13 | lokaal | 22 | berging |
| 4 | lokaal | 14 | gang | 23 | cv |
| 5 | lokaal | 15 | podium | 24 | gymzaal |
| 6 | toilet | 16 | keuken | 25 | gang |
| 7 | lokaal | 17 | copyruimte | 26 | toilet |
| 8 | toilet | 17a | berging | 27 | lokaal |
| 9 | lokaal | 18 | teamruimte | 28 | lokaal |
| 10 | berging | 19 | | 29 | hal |
| | | | | 30 | trappenhuis |
| | | | | 31 | directeur |
| | | | | 32 | mederkast |

sineth



Project:
GBS de Halm

Oudezaak:
contour tekening

Oudezaak:
GBS de Halm
Wierhouder Raanstraat 1
Aankoop

Tekening:
2011-26 halm
2011-26
2011-26

Datum: 24-02-2011 | Schaal: 1:100 | Formaat: A2 | Oudezaak: DVO

B.100