


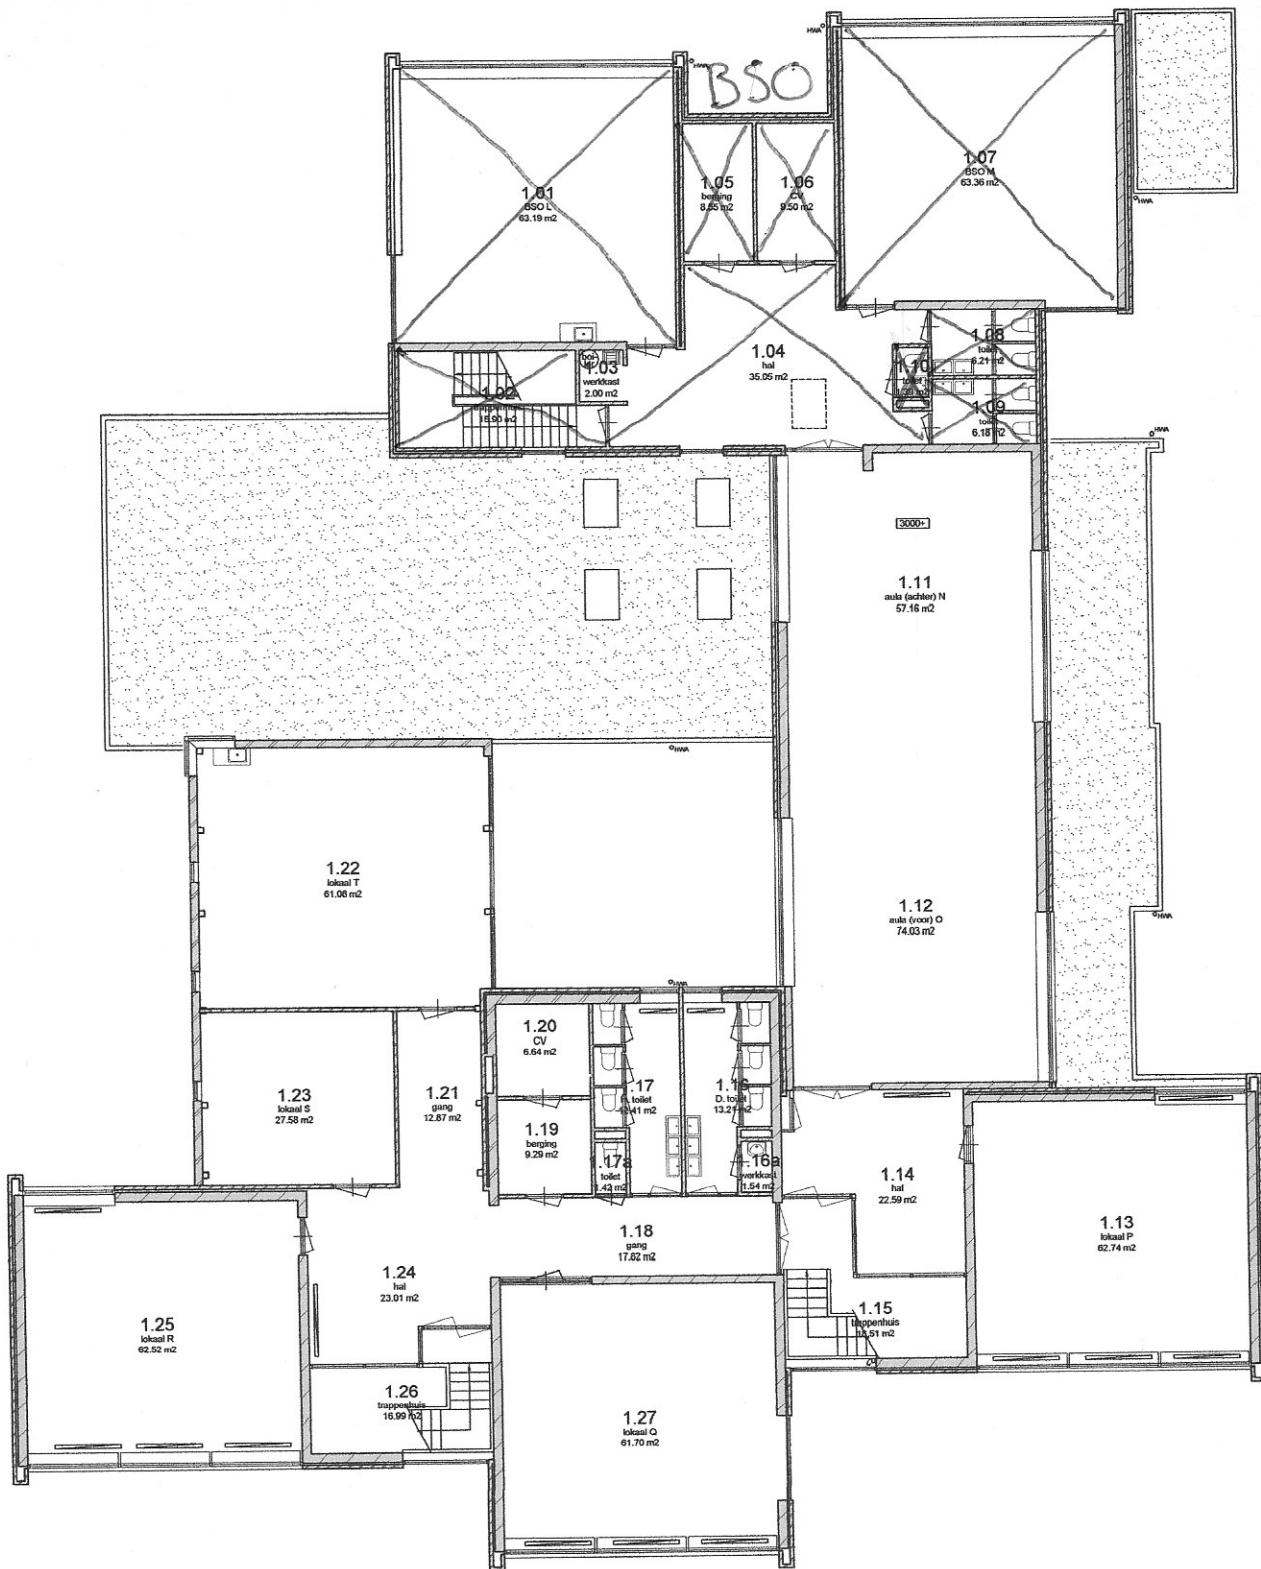

renvooi
bestaand

- ===== buitenwand
- ===== metselwerk
- ===== kalksandsteen
- ===== HSD scheidingwand
- ===== lichte scheidingwand (niet dragend)

Eerste verdieping

GPO W N Gemeente Primar Onderwijs West-Nederland 's Mokkeaweg 1 2401 LL, Alphen aan den Rijn		Telefoon: +31 (0) 172-418830 Fax: +31 (0) 172-418839 Website: www.gpown.nl Email: secretariaat@gpown.nl	
sineth Sineth Building Maintenance B.V. Stationsplein N.O 282 1117 GJ Schiphol		Telefoon: +31 (0) 20 346 4105 Fax: +31 (0) 20 346 4188 Website: www.sineth.nl Email: info@sineth.nl	
Project: G.B.S. De Triangel Bongerd 4 Onderdeel: CAPELLE Plattegrond		School: G.B.S. De Triangel Bongerd 4 2906 VK, Capelle a/d IJssel Telefoon: 010 - 4509068 Fax:	
Bestand: 107_DE TRIANGEL C Projectnummer:		Wapening: A B C D E Faser: Bestaand	