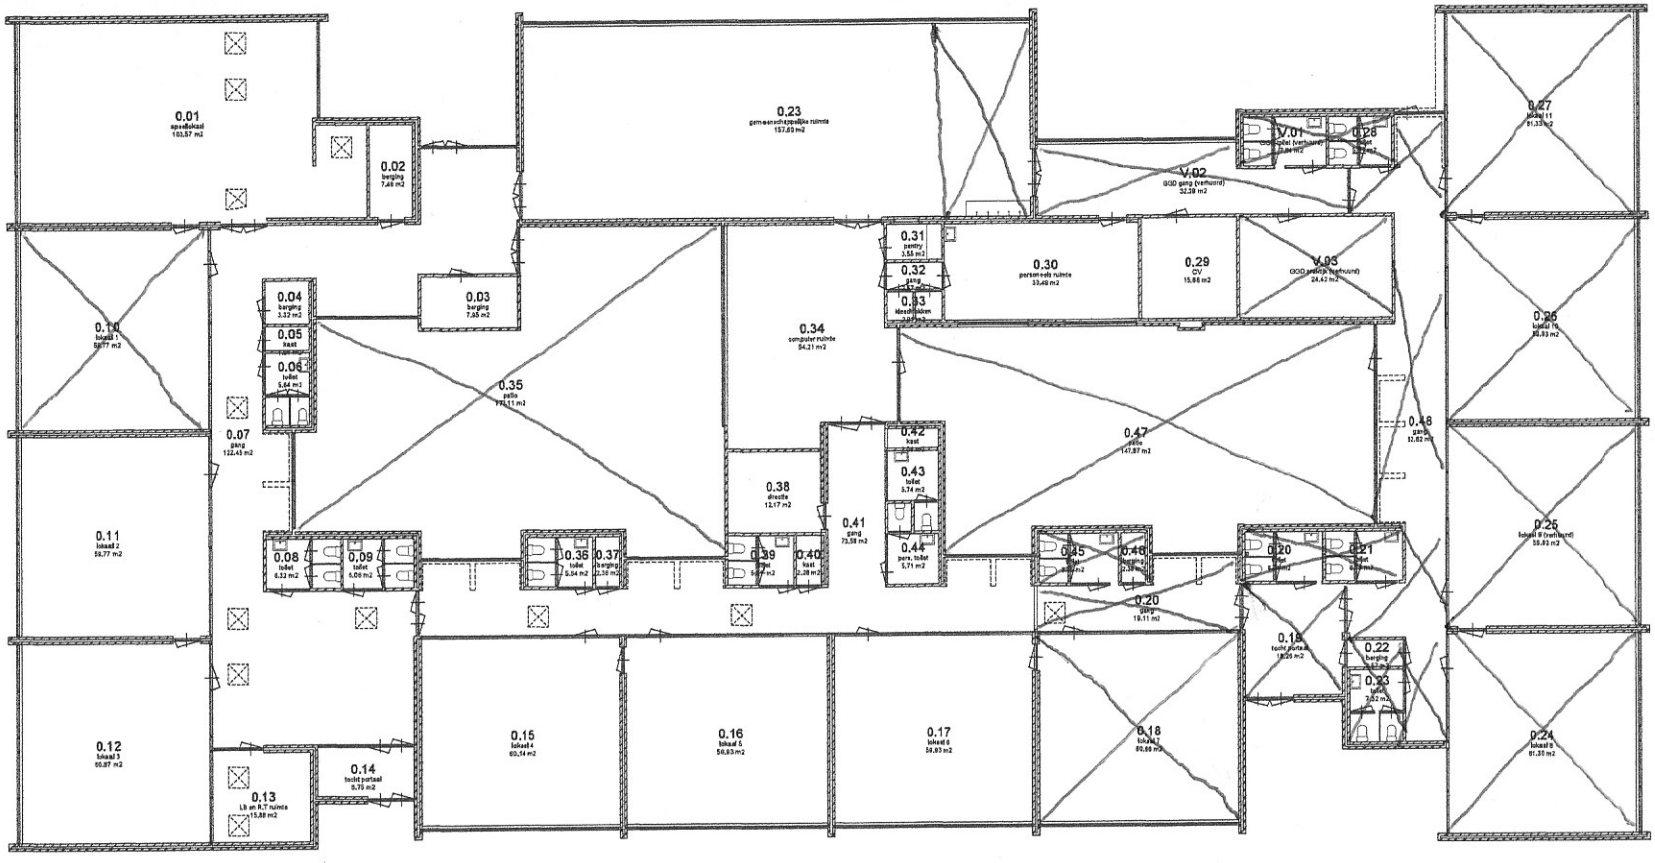

N
W O
Z

renvooi
bestaand
buitenwand
metalwerk
kalkzandsteen
HSB schuifdigpaw
Tekta schuifdigpaw

sineth	Sineth Engineering B.V. Stationsplein N-Z 282 1117 CJ Schiphol	Telefoon: +31 (0) 20 348 4188 Fax : +31 (0) 20 348 4188 Website : www.sineth.nl Email : info@sineth.nl
Project: G.B.S. Kleurrijk Lindengaarde 17a Onderdeel: Plattegrond	School: G.B.S. De Leilinde Lindengaarde 17a 2742 TP, Waddinxveen Telefoon: 0182 - 612342 Fax: 0182 - 634870 E-mail: gbsdeleilinde@gpown.nl Website: www.gbsdeleilinde.nl	Wijziging: A B C D E Fase: Bestaa Bestand: 120_DE L Projectnummer: 120 Bladnummer: BG
Datum: 08-11-2017 | Schaal: 1:100	Formaat: A1	Getekend: TK