


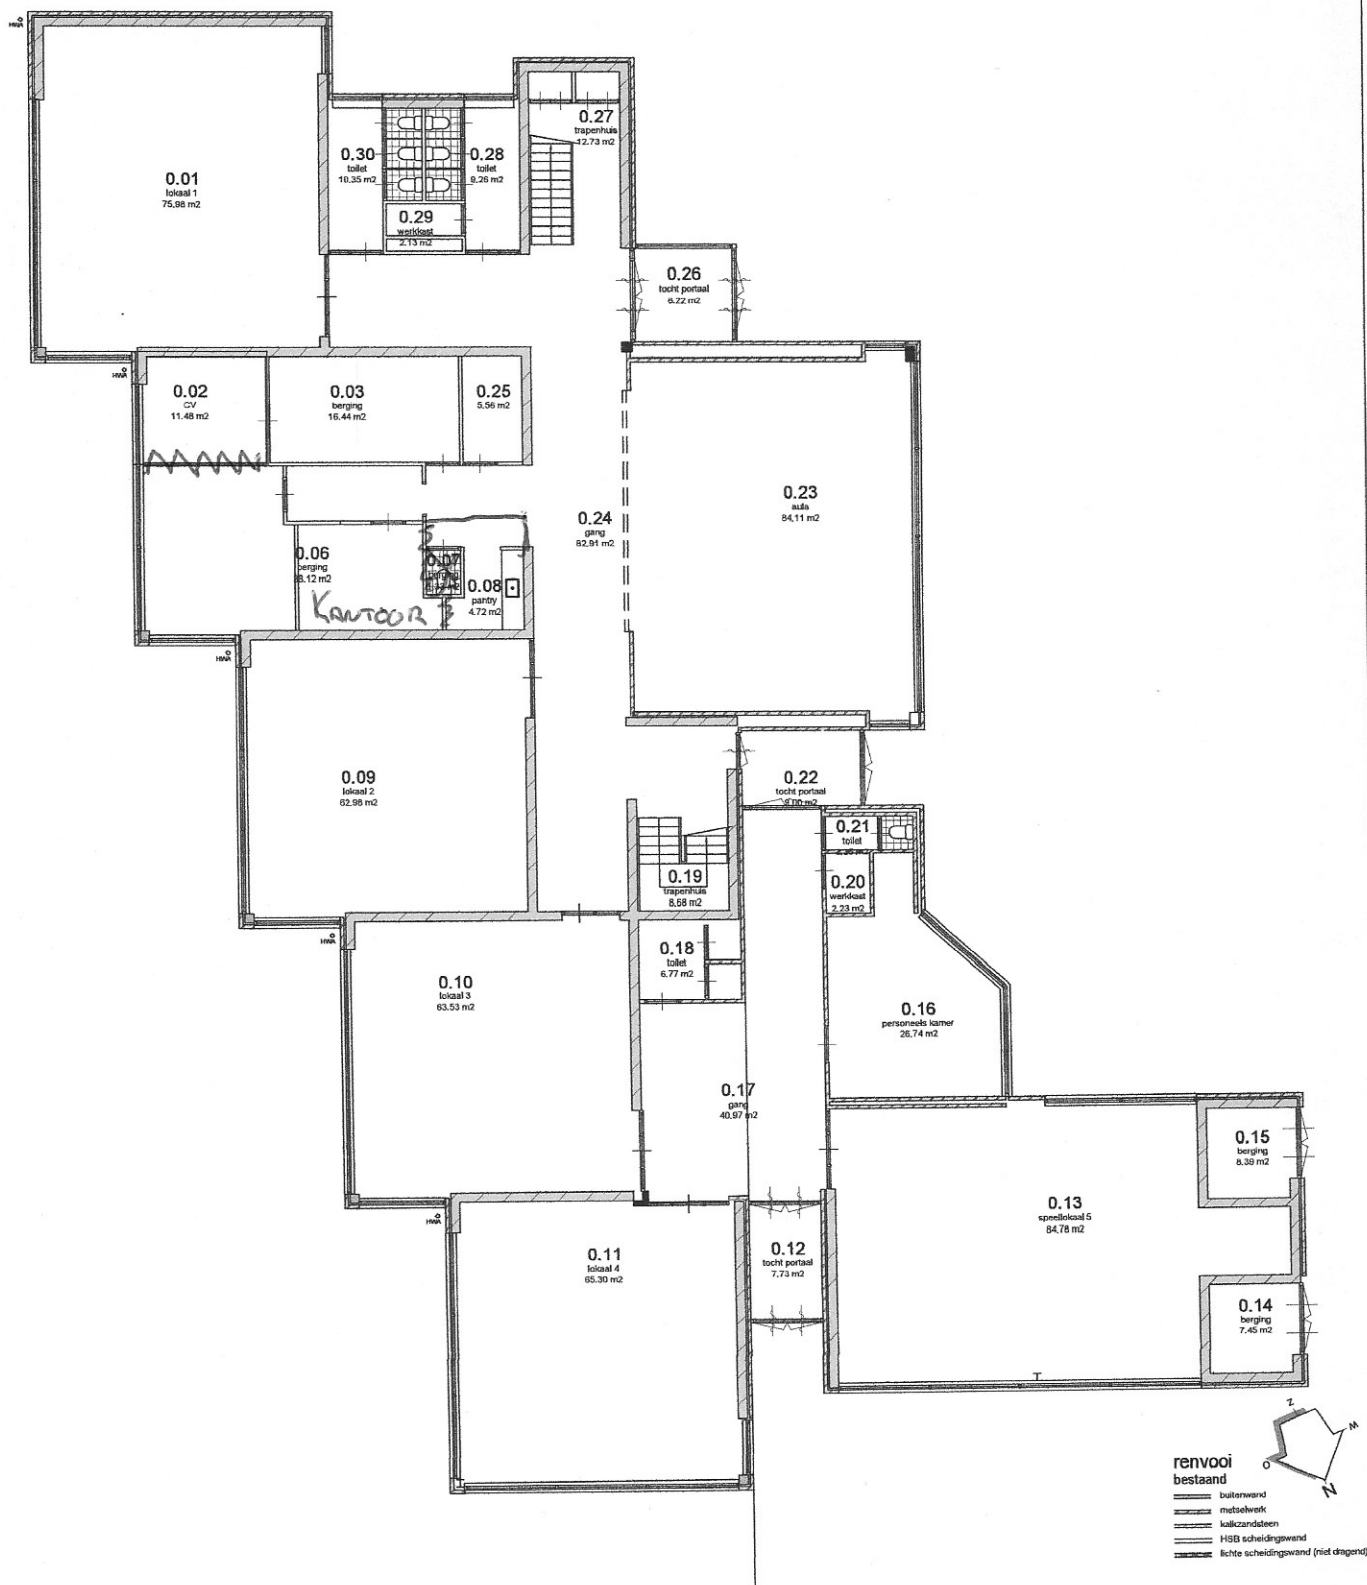

**GPO-WN**  
GPO-WN  
Stationplein 14-0 202  
2401 LL, Alphen aan den Rijn

Telefoon: +31 (0) 172-416830  
Fax: +31 (0) 172-416839  
Website: [www.gpown.nl](http://www.gpown.nl)  
Email: [secretariaat@gpown.nl](mailto:secretariaat@gpown.nl)

**sineth**  
sineth Engineering B.V.  

Telefoon: +31 (0) 20 346 4185  
Fax: +31 (0) 20 346 4188  
Website: [www.sineth.nl](http://www.sineth.nl)  
Email: [info@sineth.nl](mailto:info@sineth.nl)

Project:  
**G.B.S. De Wissel**  
Oortlaan 1  
Onderdeel:  
**Begane grond**

Schoot:  
**G.B.S. De Wissel**  
Oortlaan 1  
3572 ZM, Utrecht  
Telefoon: 030 - 2717439  
Fax:  
E-mail: [directie@gbadewissel.nl](mailto:directie@gbadewissel.nl)

Wijziging:  
A  
B  
C  
D  
E  
Bestaan:  
**110 DE WISSEL**  
Projectnummer:  
**110**