


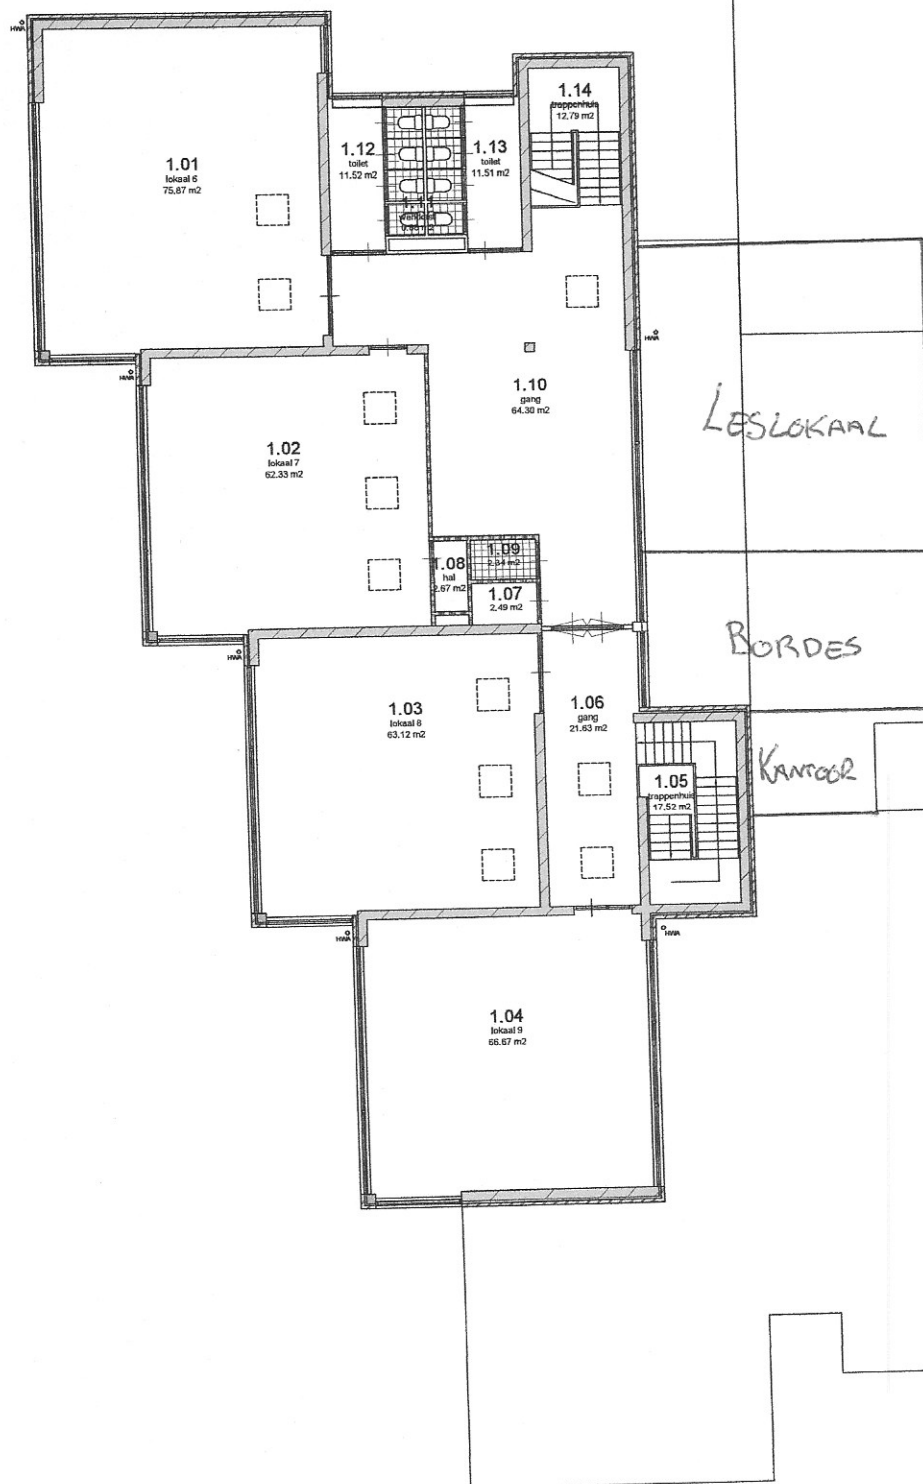

renvooi
bestaand

- ===== buitenwand
- ===== metselwerk
- ===== kalkzandsteen
- ===== HSB scheidingwand
- ===== lichte scheidingwand (piet dragend)

GPO-WN
GPO-WN
's Melenaarsweg 1
2401 LL, Alphen aan den Rijn

Telefoon: +31 (0) 172-418830
Fax: +31 (0) 172-418839
Website: www.gpo-wn.nl
Email: secretariaat@gpo-wn.nl

sineth

Sineth Engineering B.V.
Stationsplein N-O 262
1117 CJ Schiphol

Telefoon: +31 (0) 20 348 4185
Fax: +31 (0) 20 348 4188
Website: www.sineth.nl
Email: info@sineth.nl

Project:
**G.B.S. De Wissel
Oortlaan 1**

Onderdeel:
1e Verdieping

Bestaat:
**G.B.S. De Wissel
Oortlaan 1
3572 ZM, Utrecht**

Telefoon: 030 - 2717436
Fax:
E-mail: directie@gsdewissel.nl
Website: www.gsdewissel.nl

Wijziging:
A
B
C
D
E

Fase:
Bestaand

Bestand:
110 DE WISSEL
Projectnummer:
110
Bladnummer: