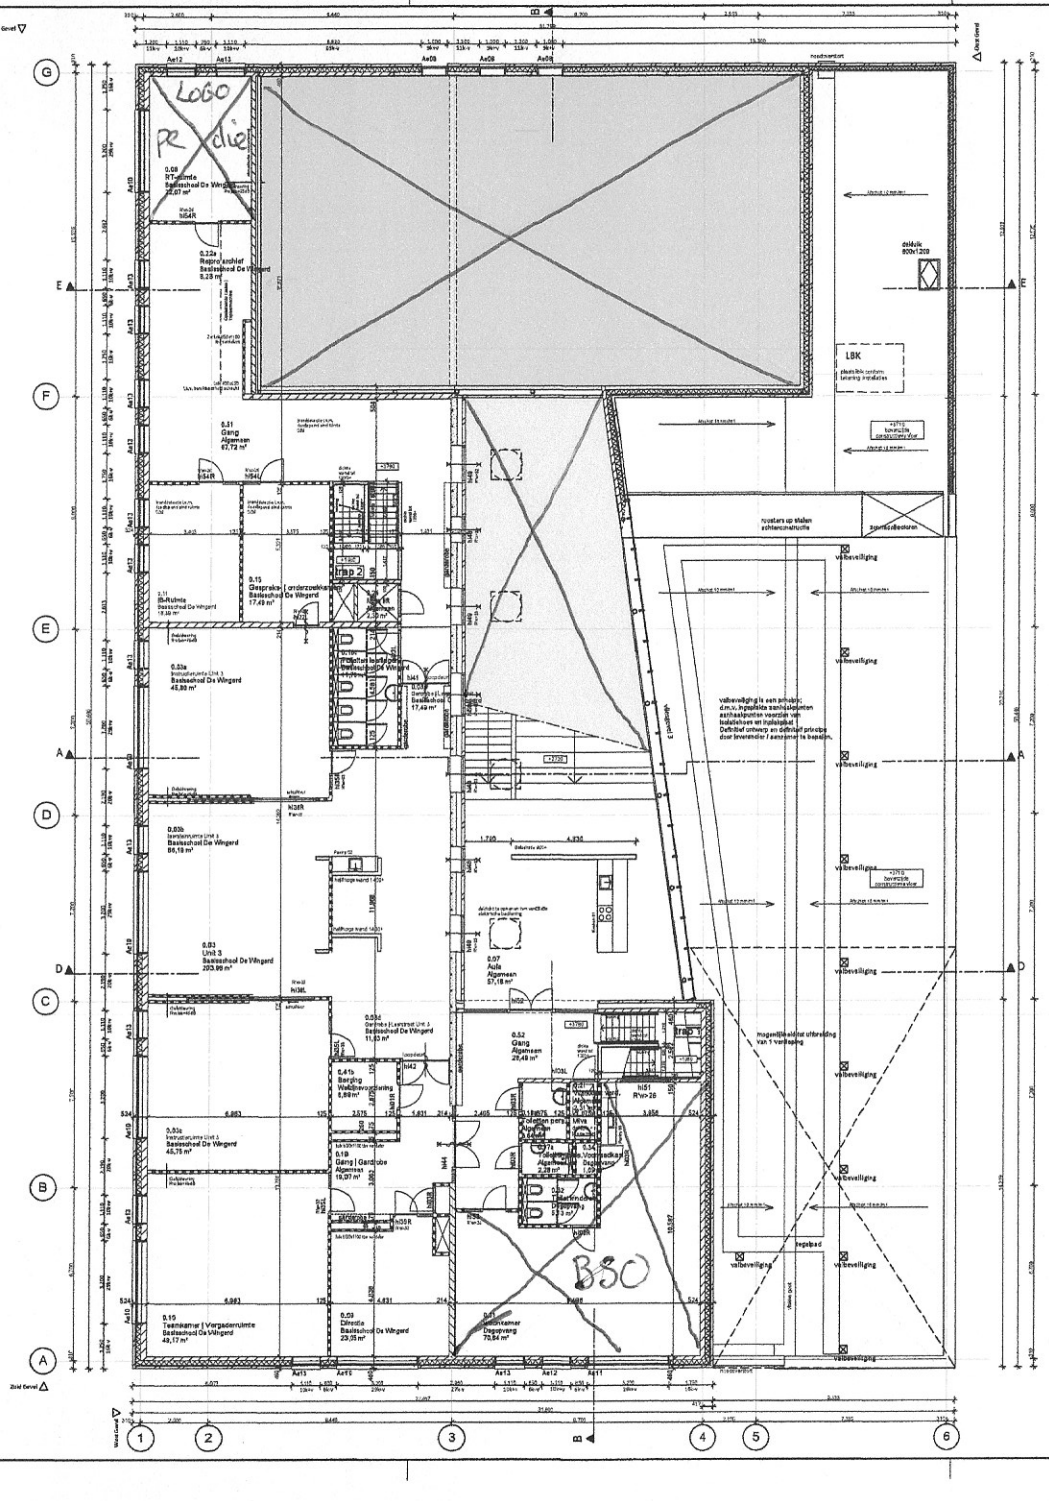

DE WINGERD

BOUWKUNDIG

- 100mm lichte scheidingswand
- 150mm lichte scheidingswand
- 214mm kalkzandsteen
- 150mm kalkzandsteen
- Opbouw spouwconstructie
  kwd. mORW
  -metselwerk
  -luchtspouw
  -isolatie
  -kalkzandsteen
- Opbouw gevelbekleding
  kwr SHORW
  -vuilwerplaat verlijmd op houten latten
  -gevelbekleding spouw
  -waterkerende laag, dampopen
  -isolatie
  -kalkzandsteen
- tussenmetwand
- Vlaandelspouw:
  -kalkzandsteen
  -luchtspouw
  -akoestische voorzetwand 2
- Kokerprofiel
- staal kolom
- Schacht
- Liftinstallatie
- Betonkolom rond
- Betonkolom Vierkant
- Panelenwand
- Garderobe
- Houten kozijn Dgm. 100mm
  Dgm.1100mm t.p.v. MVA
- Sanitaire wanden
- deklok
  800x1200

0 5 10 m

N

MFA Mannee te Goes	werkn. 11003
Bestek 1e verdieping	tekn. B101

Teeuwisse & Willems architecten en adviseurs

datum
goedgekeurd
schaal 1:100
gerekend PS
angemaakt CW