

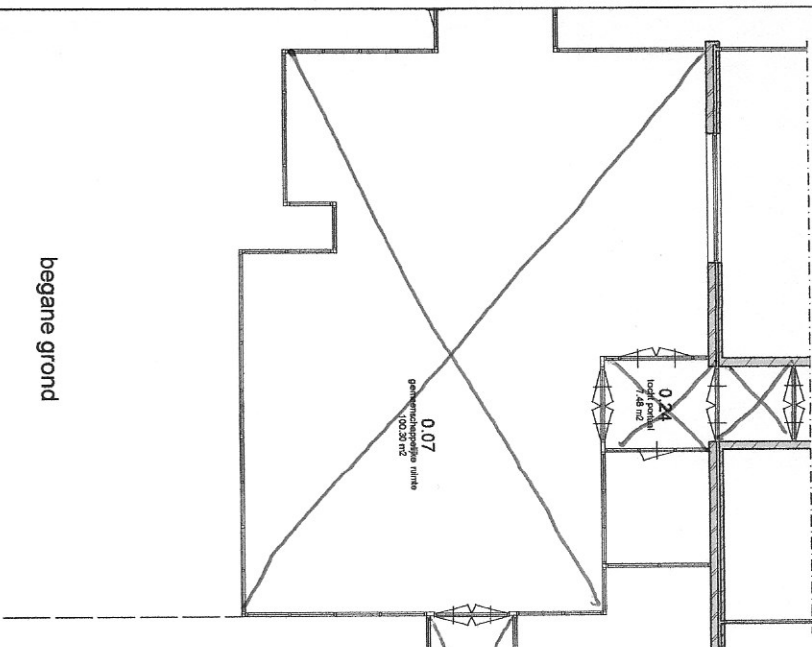
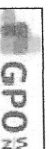


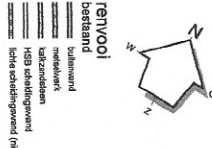

begane grond

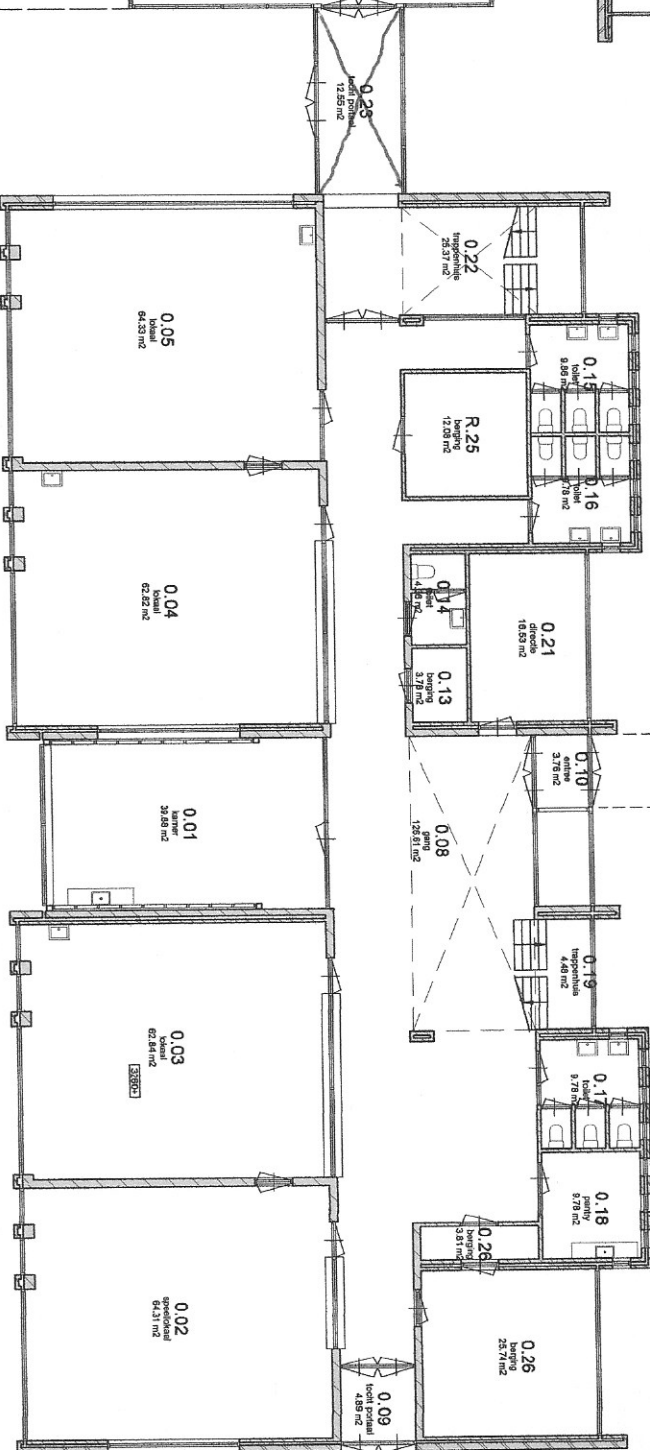

GPO W.  
v. Makenweg 1  
2401 LL Alphen aan den Rijn

Tel: +31 (0) 172 41 8830  
Fax: +31 (0) 172 41 8839  
Web: www.gpow.nl  
Email: secretariat@gpow.nl

**sineth**

Sineth Engineering B.V.  
Stationplein 140-182  
1117 CA Schiphol

Tel: +31 (0) 20 348 4185  
Fax: +31 (0) 20 348 4188  
Web: www.sineth.nl  
Email: info@sineth.nl

Project:  
**G.B.S. De Akker**  
Trompetstraat 3

Schakel:  
**G.B.S. De Akker**  
Trompetstraat 3  
2287 TX, Rijswijk

Onderaank:  
**Plattegrond**

**B.G.**

Schakel:  
**G.B.S. De Akker**  
Trompetstraat 3  
2287 TX, Rijswijk

Datum: 23-03-2011

Schaal: 1:100

Formaat: A2

Gebruik: DVO

**BG**

Werkblad:

**24-06-20**

A

**117 DE AKKER**












