

Renvooi (te vernieuwen onderdelen)

Algemene Bepalingen

- Constructie volgens opgave Pensera;
- Bouwbesluittoets (o.a. ventilatiecapaciteit, daglichttoetreding, spuis capaciteit, thermische isolatie) volgens opgave AteilerBouwkunde advies bv;
- Omgevingsvergunning voor activiteit brandveilig gebruik (met positie rookmelders, vluchtrouteaanduiding, noodverlichting, etc.) wordt los van deze vergunning aangevraagd;

Bouwkundig

- Waterdooelatendheid materialen in toilet ruimten conform bouwbesluit 2012 en NEN 2778;
- Uitwendige scheidingsconstructies van verblijfsgebieden hebben een minimale karakteristieke geluidwering van 20 dB conform NEN 5077;
- Geluidsabsorptie verkeersruimten conform bouwbesluit 2012 en NEN 5078;
- Wering van ratten en muizen conform bouwbesluit 2012;
- Inbraakwerendheid (o.a. hang- en sluitwerk) conform bouwbesluit 2012 en NEN 5096 (conform eisen politiekeurmerk);
- Letselbeperkend gelaagd veiligheidsglas toepassen als het zich onder 850mm bevindt conform bouwbesluit 2012, NEN 3569 en NEN 6702;
- Vrije doorgang deuren minimaal 850mm breed en 2300mm hoog conform bouwbesluit 2012;
- Miva toilet is integraal toegankelijk conform bouwbesluit 2012 (voor afmetingen zie tekening);
- Trappen en hellingbanen conform bouwbesluit 2012 (voor afmetingen zie tekening);

Installatietechnisch

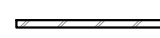
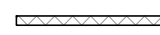
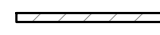
- Elektrische installatie volgens installatieadviseur en minimaal conform NEN 1010;
- Verwarmingsinstallatie volgens installatieadviseur;
- Ventilatieinstallatie (natuurlijke toe- en mechanische afvoer) volgens installatieadviseur;
- Rioleringsplan en -capaciteit volgens installatieadviseur en minimaal conform NEN 3215 (aansluiting op gemeentelijk riool onaangetast);

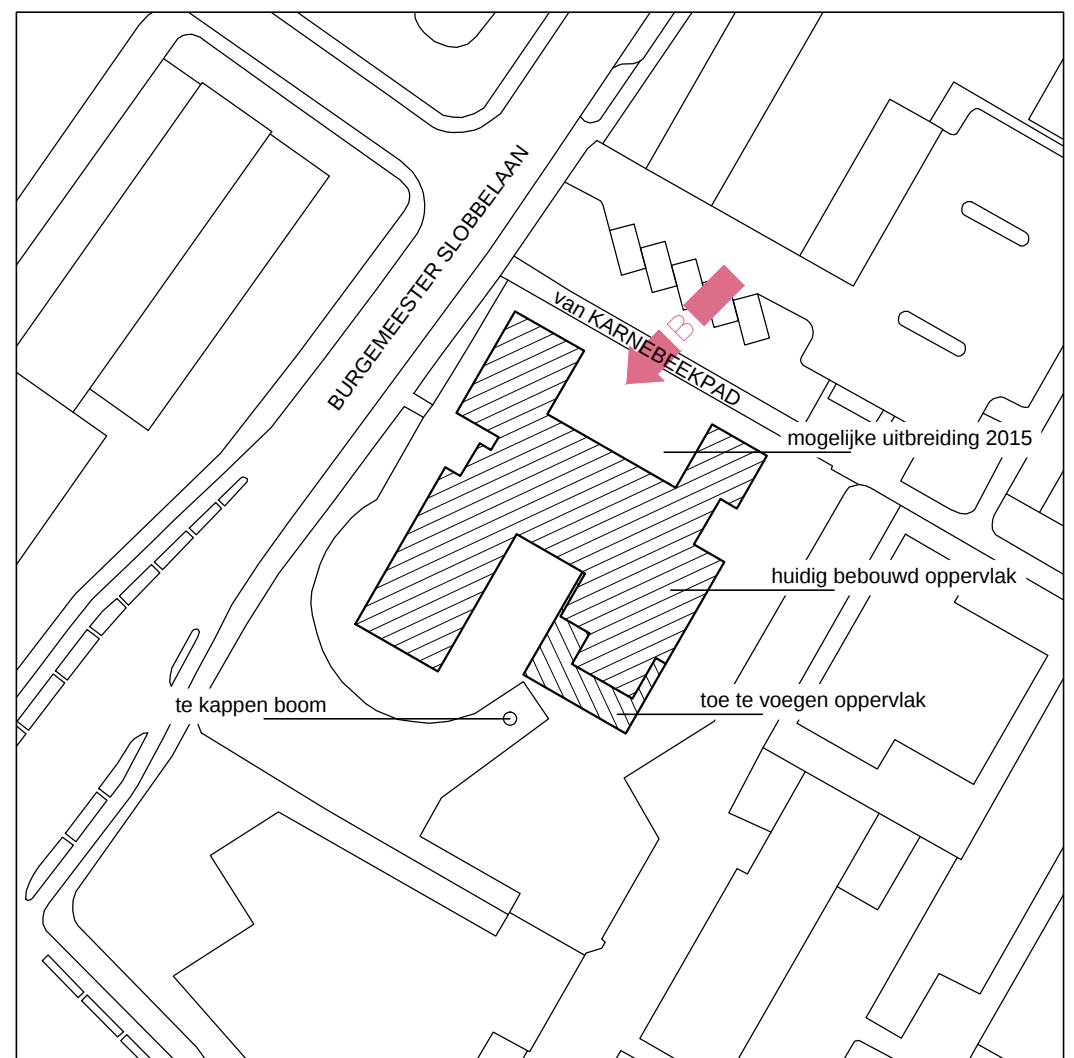
Brandveiligheid

- Materialen van dak en gevels zijn van een onbrandbare kwaliteit conform NEN 6064;
- Bovenzijde van het nieuwe dak is brandveilig conform NEN 6063;
- Vluchtrouteaanduiding conform NEN 6088, zichtbaarheid tijdens stroomuitval conform NEN-EN 1838;
- Deuren in vluchtroutes zijn ten alle tijde over de volledige breedte te openen zonder gebruik te hoeven maken van losse onderdelen;
- Brandwerendheid van doorvoeren in brandwerende wanden of vloeren gelijk aan desbetreffende wand of vloer conform NEN 6069;
- Brandslanghospels aansluiten op drinkwatervoorziening conform NEN-EN 671 (voor slanglengtes zie tekening);

Wijzigingen, d.d. 11-02-2015

- B** aanpassing bouwvlak vervallen
- C** pantry ruimte vervallen, lokaal 0.03 handhaven
- D** keukenhandhaven
- E** berging handhaven
- F** dakkoopeis laten vervallen 4x.
- C** handhaven trespas boeidelen
- H** uitvoeren in metselwerk

- | | |
|---|--|
|  | keramisch metselwerk |
|  | isolatie |
|  | binnenmuursteen met stucwerk |
|  | gipsplaten binnenwand |
|  | geïsoleerde gipsplaten binnenwand |
| v | ventilatie (roosters op gevelltekening) |
| hwa | hemelwaterafvoer |
| kl | krulpluk met isolatie, omranding en tochtwering |
| krv | krulruimteventilatie |
| sb | spoelbak |
| vw | voetwaiser |
| kk | koelkast |
| k | kolom (volgens opgave constructeur) |
| l | ligger (volgens opgave constructeur) |
| BC1 | grens brandcompartiment, WBDB is 30min. |
| BC2 | zelfsluitende 30min. brandwerende deur |
| S | loopsplot, altijd vanaf deze zijde te openen |
| DB | pictogram nooduitgang conform NEN 6088 en NEN-EN 1838 |
| DB | pictogram uitgang conform NEN 6088 en NEN-EN 1838 |
| RM | ruimtebewaking volgens NEN 2535 en directe ontruiming NEN 2575 |
| IBC | positie brandmeldcentrale, uitbreiden en aanpassen op de nieuwe situatie |



Gemeente : Zwijndrecht
Sectie : A
Perceel : 6863

Situatie
Schaal 1:1000

GPO-WN 's-Molenaarsweg 1 2401 LL Alpen aan den Rijn	Telefoon : +31 (0) 172 41 88 30 Website : www.gpown.nl E-mail : secretariaat@gpown.nl	Datum : 5-5-2014
Sineth Building Maintenance B.V. Stationsplein N-O 262 1117 CJ Schiphol	Telefoon : +31 (0) 20 348 4185 Website : www.sineth.nl E-mail : info@sineth.nl	Wijziging : A 16-7-2014 B 11-02-2015 C 17-11-2015 D 25-11-2015 E -
Project : Verhuizing De Wegwijzer Dislocatie naar van Karnebeekpad Onderwerp : Plattegrond Begane Grond Nieuw	School : De Wegwijzer (dislocatie) van Karnebeekpad 6 3332 CS Zwijndrecht Telefoon : +31 (0) 78 612 9393 Website : www.gbsdewegwijzer.nl E-mail : gbsdewegwijzer@gpown.nl	Fase : Omgevingsvergunning Projectnummer : 2014-20 Bladnummer : n PL1
Schaal : diverse	Formaat : A1 (841x594)	Tekenaar : PA

