

**Datum**  
**2-5-2012**

**Onderwerp**  
**Klic-melding:**  
**12O018585**

**Civil Support**

T.a.v. Jolanda Mol  
Bergstraat 35  
5051 HA GOIRLE

**Ons kenmerk**  
12O018585 / 38

**Contactpersoon**  
de heer J.M.A. Peters  
medewerker civiele  
techniek

**Telefoon**  
0492-469 814

Geachte Jolanda Mol,

Naar aanleiding van uw graafmelding met bovengenoemd kenmerk deel ik u mede, dat op de door u aangegeven locatie ondergrondse infrastructuur van de Gemeente Laarbeek aanwezig is, zoals aangegeven op bijgevoegde tekening(en). De afhandeling van deze melding is een automatisch proces op basis van de gegevens van de graafmelding. U dient zelf te controleren of de tekeningen overeenkomen met uw graaflocatie. Gegevens over huisaansluitingen, waarvan vrijwel ieder pand is voorzien, worden standaard niet door Gemeente Laarbeek geleverd.

De gegevens omtrent diepteligging zijn bij benadering weergegeven. De ligging kan afwijken van de vermelde waarde. Ten aanzien van de horizontale ligging moet rekening worden gehouden met speling in de plaatsaanduiding. Ter voorkoming van schade aan kabels of leidingen dient u de werkelijke ligging hiervan vast te stellen vóór aanvang van uw werkzaamheden, onder andere middels het handmatig graven van voldoende proefsleuven, gebruik van kabelzoek-apparatuur, voorsteken etc. Het gebruik van graafmachines, pikhouwelen e.d. ter plaatse van of in de nabijheid van het tracé wordt daarom met klem ontraden. Bij twijfel of problemen, bijvoorbeeld ter vaststelling van de exacte ligging of bij de interpretatie van de bijgevoegde tekeningen, dient u voortijdig contact op te nemen met de heer J.M.A. Peters. Contactgegevens staan vermeld in het briefhoofd van deze brief.

Mogelijk zijn op bijgaande tekening(en) bomen weergegeven met een beschermde status. Binnen de kroonprojectie van deze bomen mogen alleen graafwerkzaamheden uitgevoerd worden na tijdig overleg met de heer J.M.A. Peters. Materiaalopslag binnen de kroonprojectie van bomen is niet toegestaan.

Bij afwijkingen van de verstrekte gegevens met de feitelijke situatie, aanvaardt Gemeente Laarbeek geen verantwoordelijkheid van welke aard dan ook. In geval van beschadiging van onze kabels en leidingen behoudt Gemeente Laarbeek zich alle rechten voor op schadevergoeding. Wij wijzen u er op dat bij elke beschadiging contact dient te worden opgenomen met Gemeente Laarbeek op het telefoonnummer 06-2500 8295.

Eventuele afwijkende ligging dient, ingevolge de WION, schriftelijk gemeld te worden op het volgende adres:

Gemeente Laarbeek Afdeling Openbare Werken  
t.a.v. de heer J.M.A. Peters  
Postbus 190  
5740 AD Beek en Donk

Ik attendeer u er op dat tengevolge van uitgevoerde werkzaamheden de ligging van onze kabels en leidingen gewijzigd kan zijn tussen de datum van verstrekking van de tekening(en) en de uitvoering van uw werkzaamheden. Indien deze periode langer is dan twintig werkdagen dient u een nieuwe graafmelding te doen.

De afhandeling van deze melding is een automatisch proces op basis van de gegevens van de graafmelding.

Voor nadere informatie of beantwoorden van vragen kunt u contact opnemen met de heer J.M.A. Peters via telefoonnummer 0492-469 814.

Hoogachtend,

de heer H.A.F. van Helvoirt  
hoofd afdeling Openbare Werken


Gemeente Laarbeek

TELEFOON: 0492-469 814

**Civil Support**

T.a.v. Jolanda Mol  
Bergstraat 35  
5051 HA GOIRLE

Klic-melding: 12O018585/38

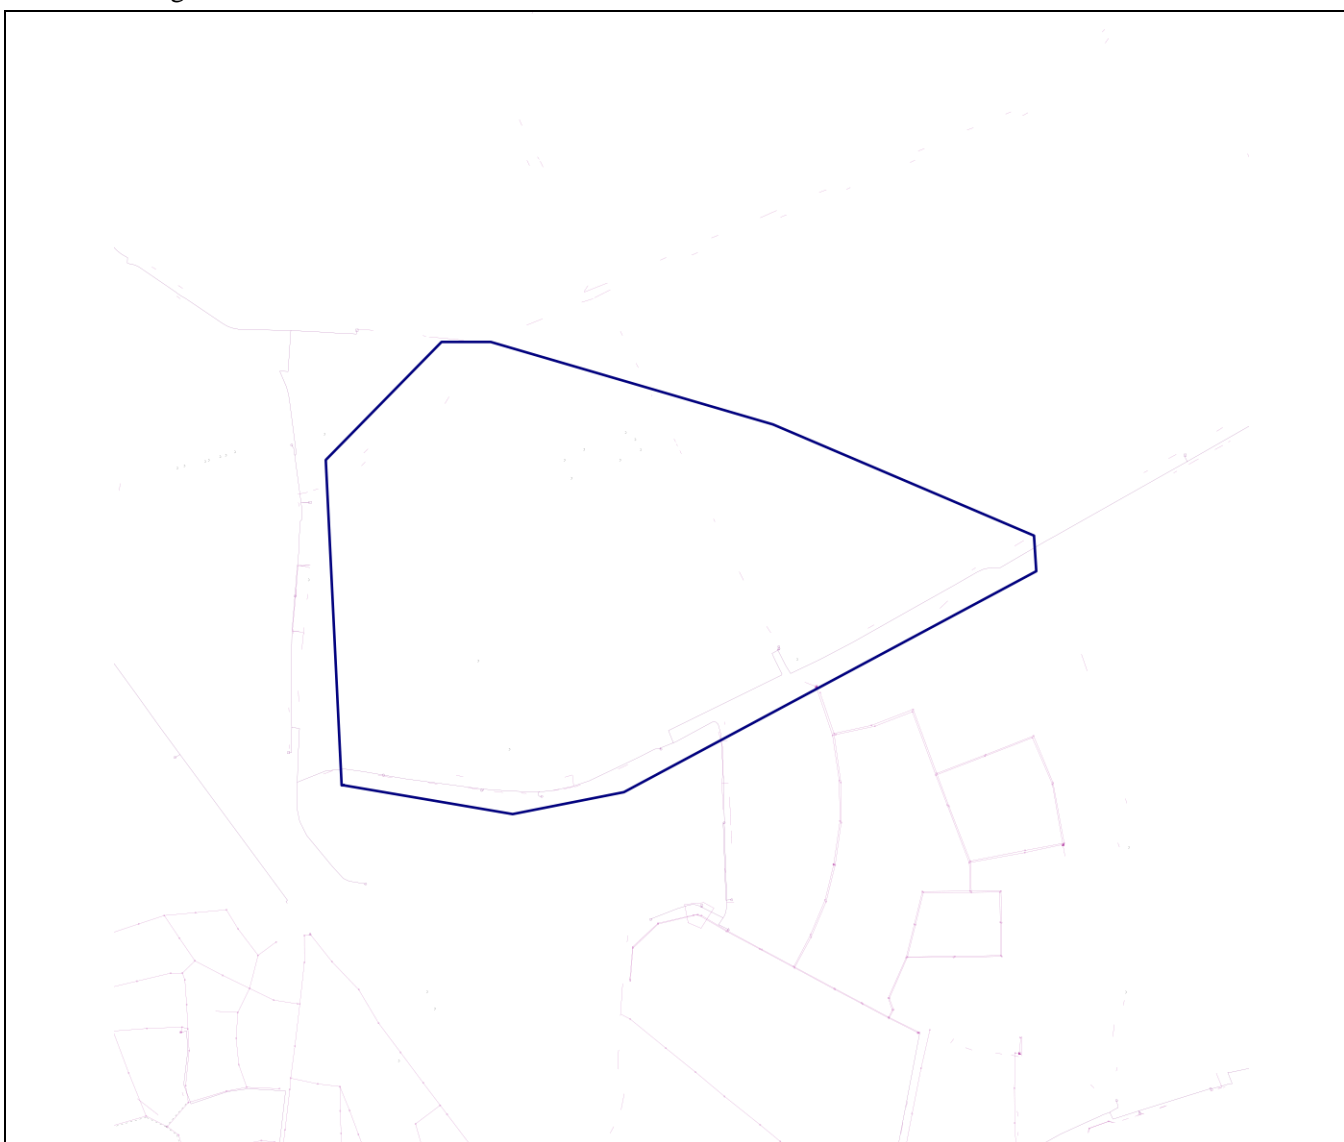

Gemeente Laarbeek  
Afdeling Openbare Werken  
Postbus 190  
5740 AD Beek en Donk

Telefoon 0492 – 469 814  
Fax 0492 – 469 708

Correspondentieadres  
Postbus 190  
5740 AD Beek en Donk