



Cgb-nummer	Gemeente (Plaats)	Postcode	Straatnaam	Huisnr	Lasnr
492900	BEEK EN DONK		BOERDONKSE WEG	11	B16
Lasmof	Lengte IK	Plaats IS/RA	Lasser	Datum	Bestrating
VD1			I BERGMAN	12-4-00	IS
LD1			MEUSEN		

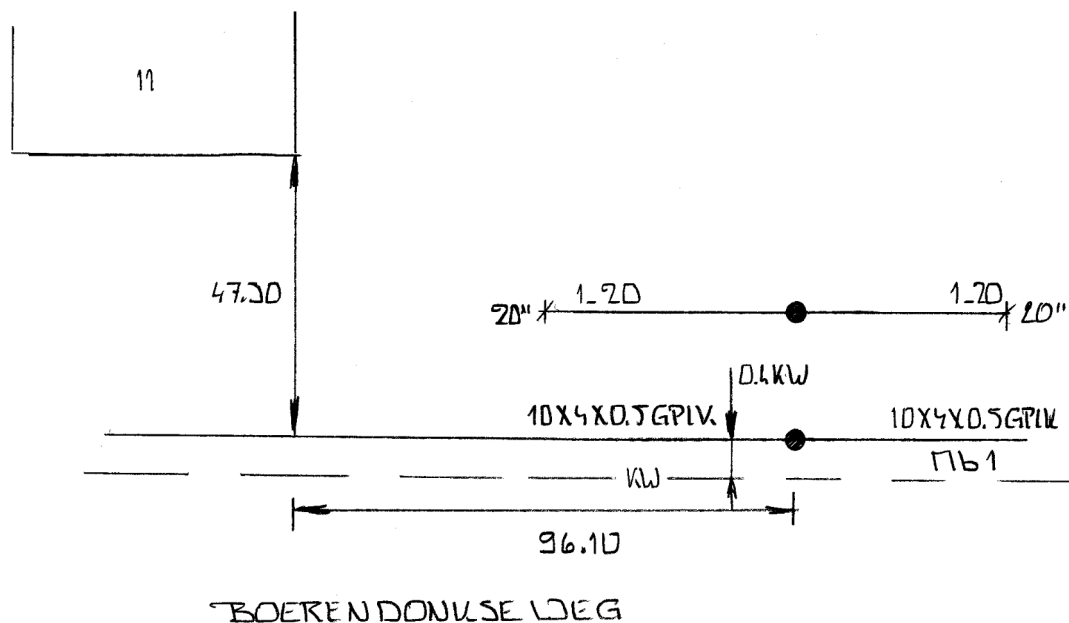

Td 127 - 97 5350

Cgb-nummer	Gemeente (Plaats)	Postcode	Straatnaam	Huisnr	Lasnr
492900	BEEK EN DONK		BOERDONKSE WEG	11	B16
Lasmof	Lengte IK	Plaats IS/RA	Lasser	Datum	Bestrating
VD1			I BERGMAN	12-4-00	IS
LD1			MEUSEN		

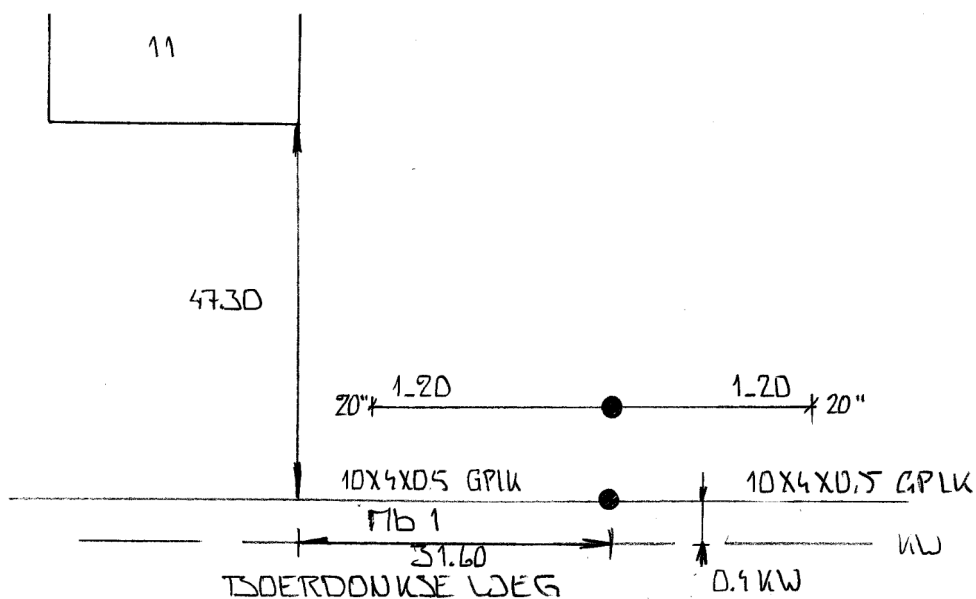

Td 127 - 97 5350

120018585