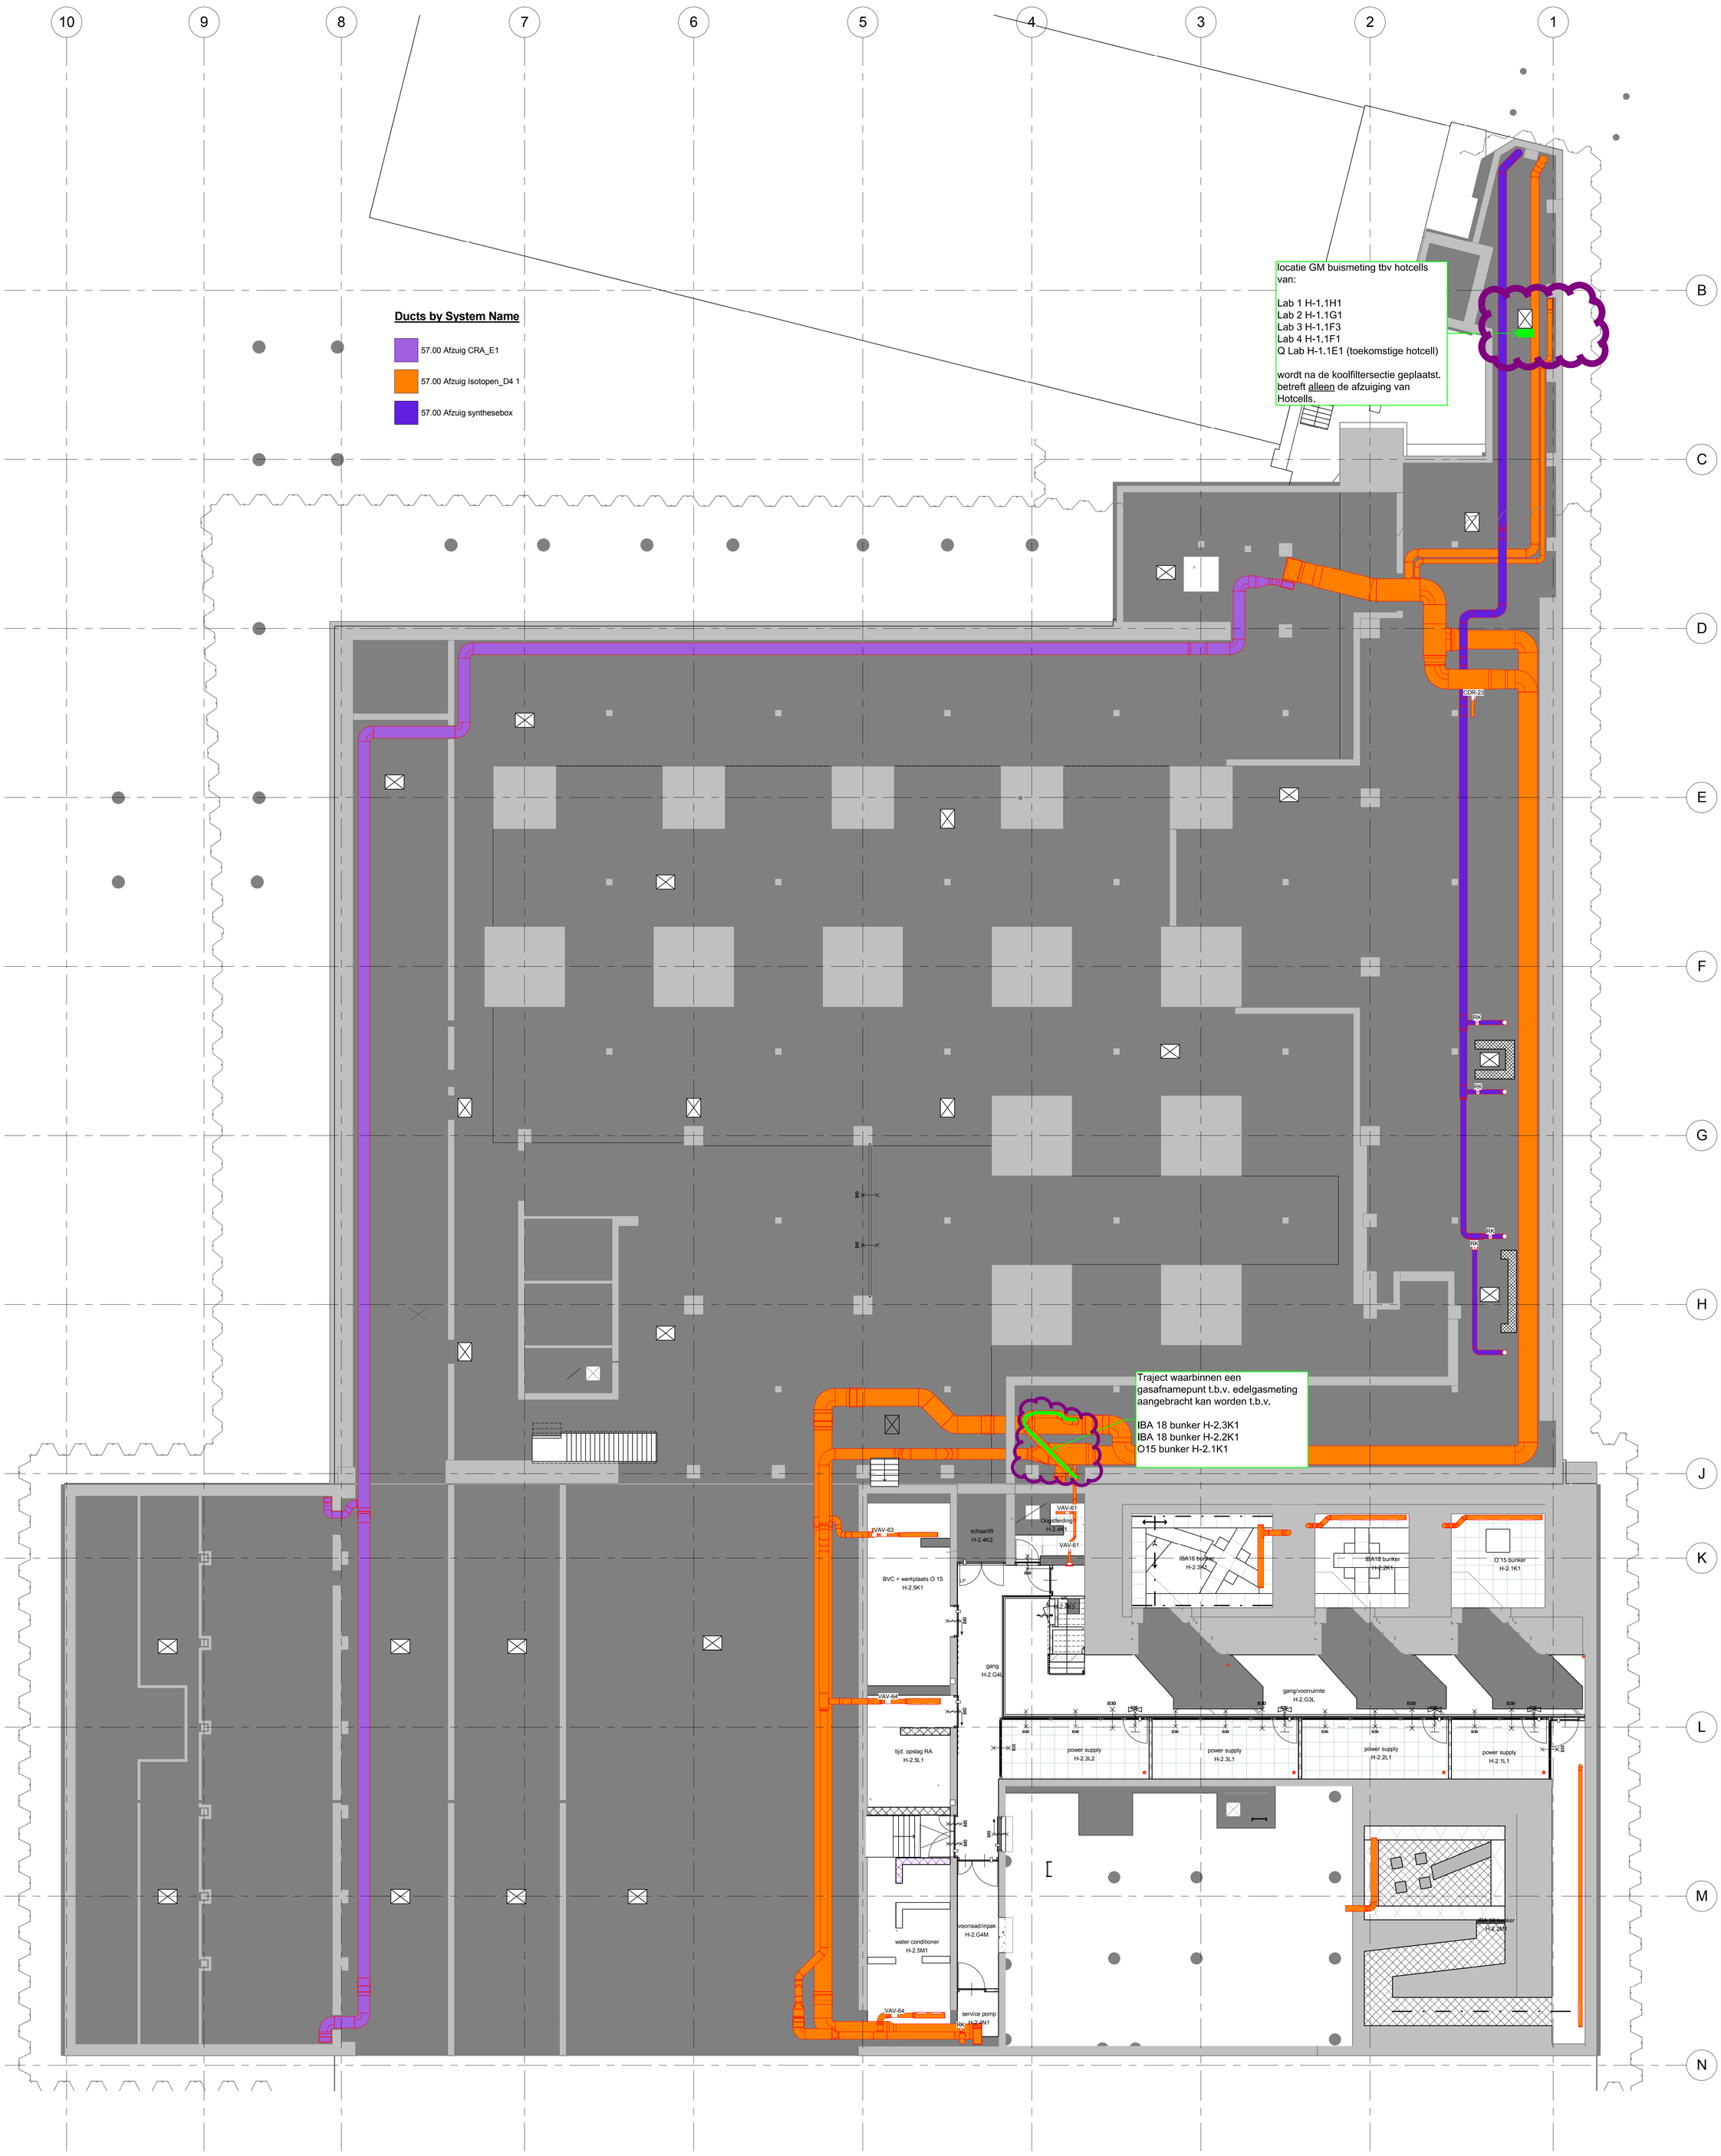

13-12-2017
Locaties stackmonitoringssyteem
Locatie bij benadering