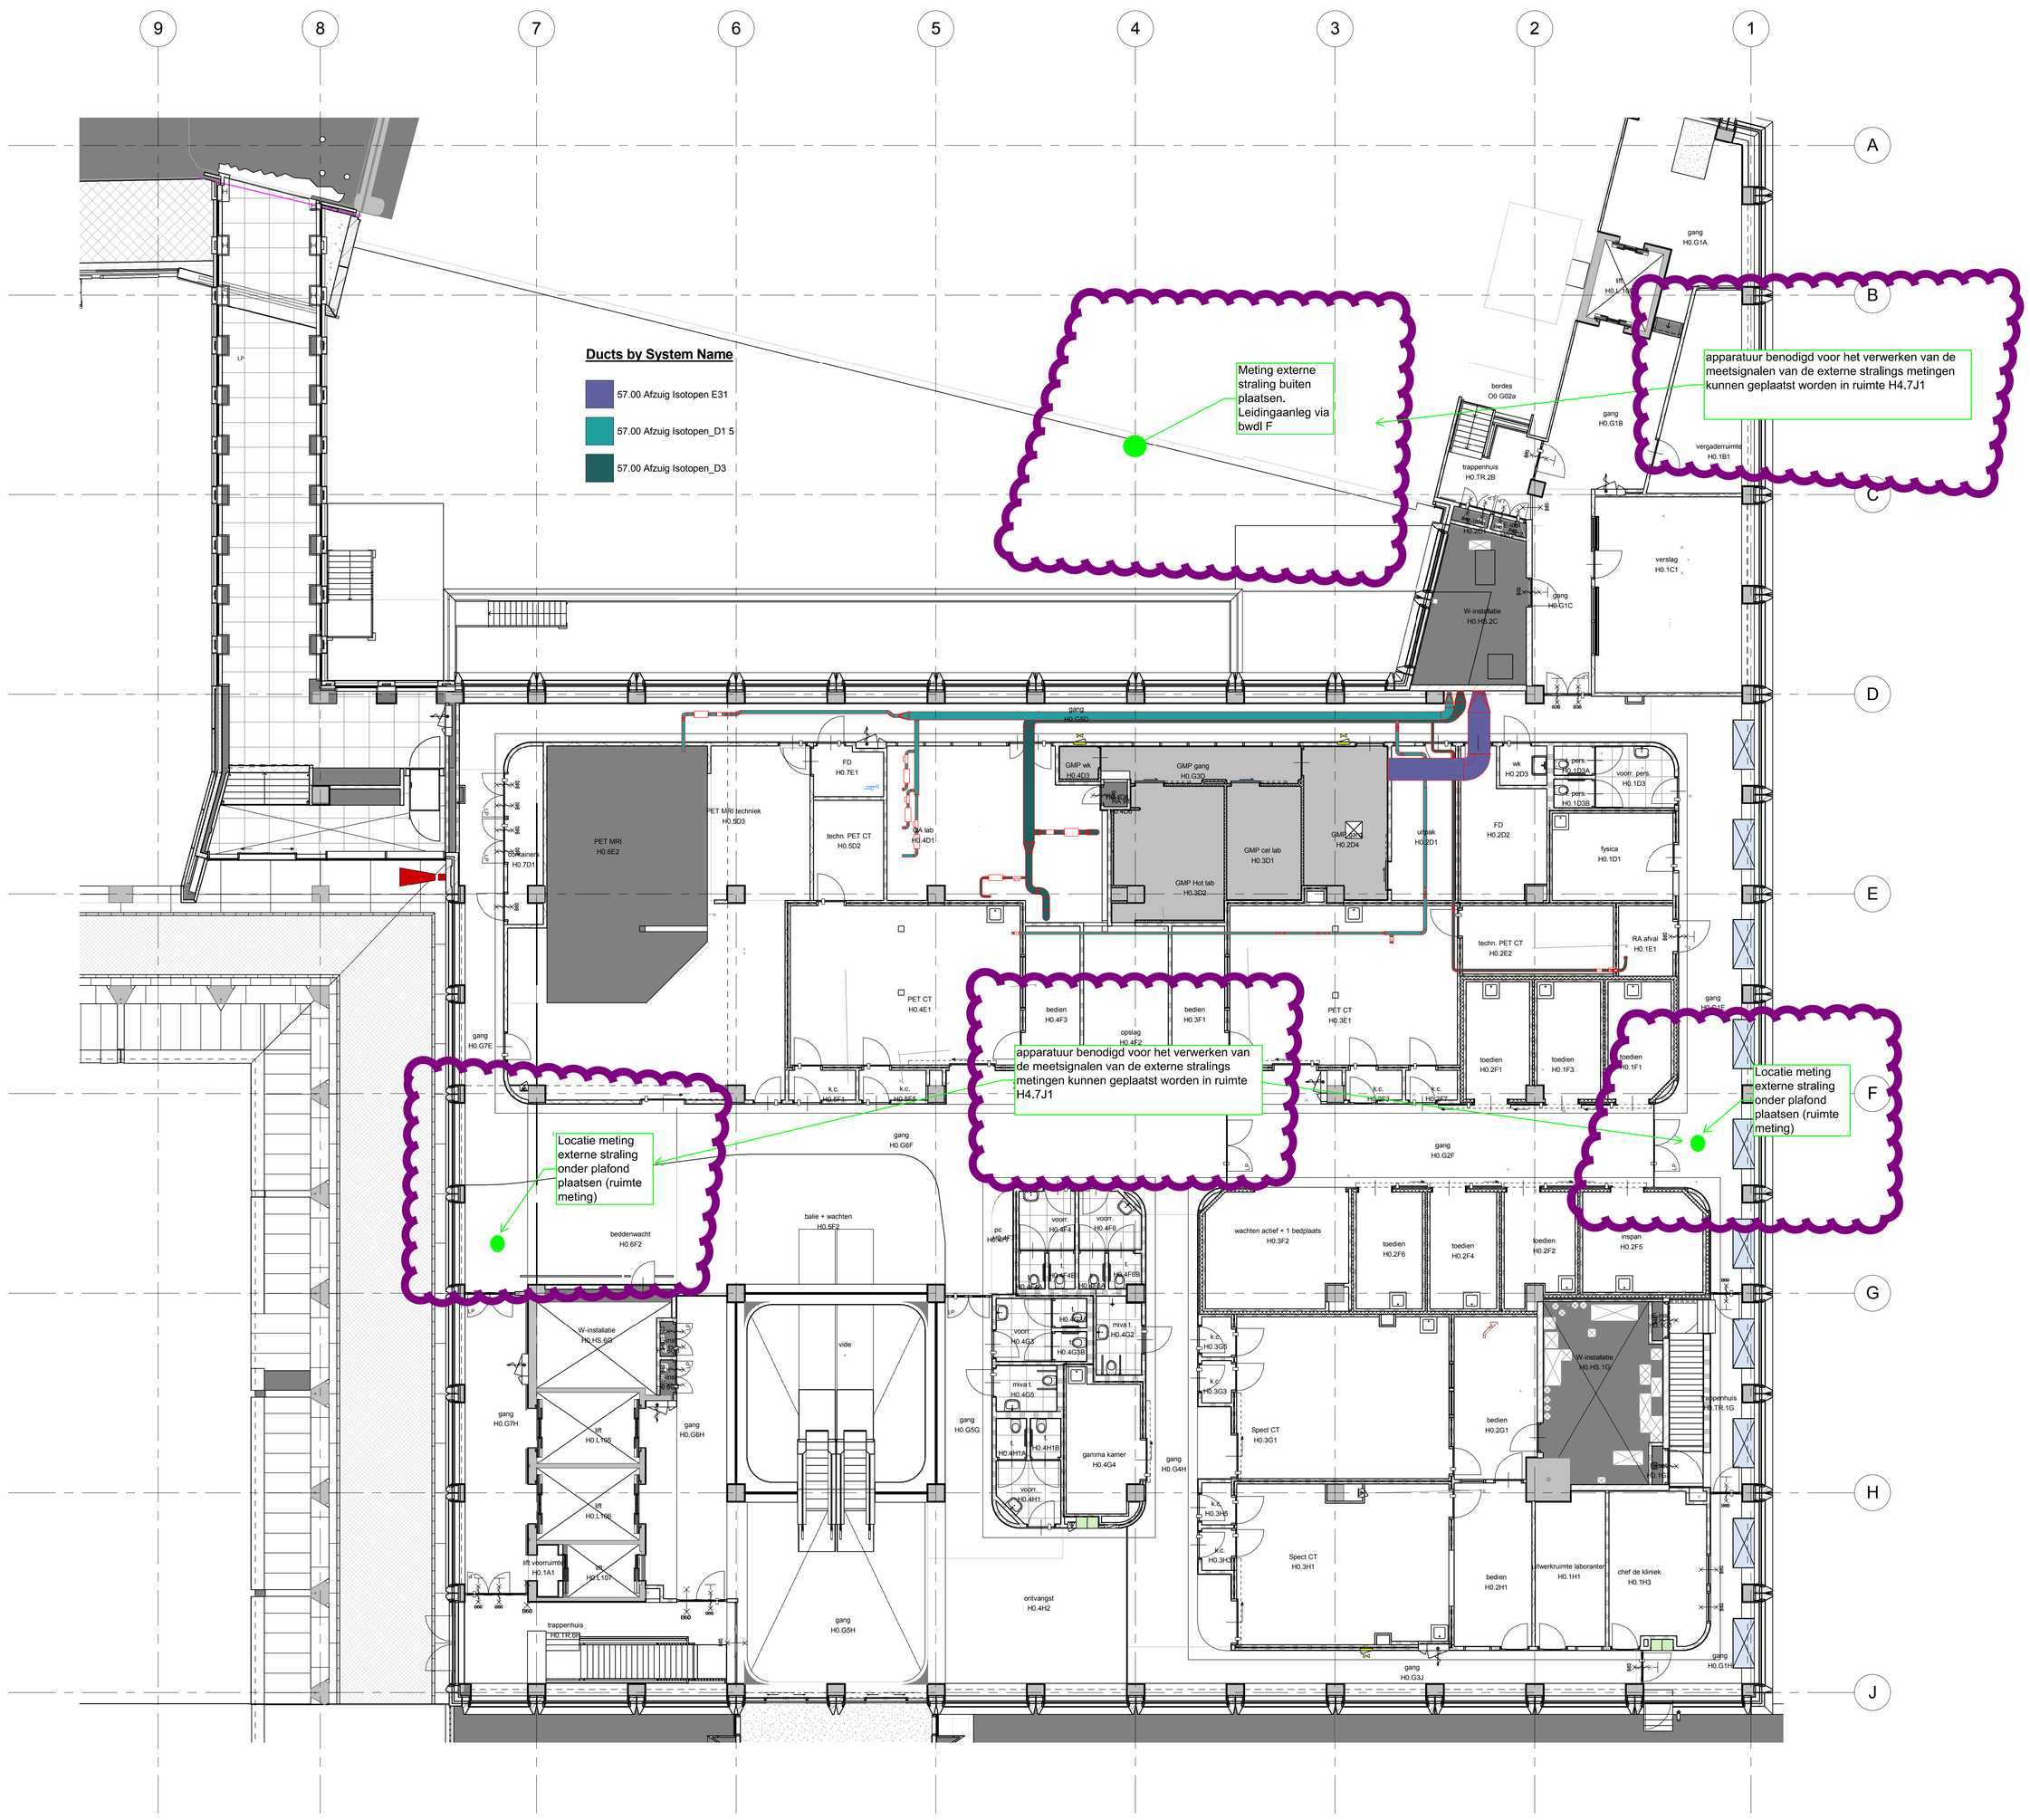

9
8
7
6
5
4
3
2
1
A
B
C
D
E
F
G
H
J
Ducts by System Name
57.00 Afzuig Isotopen E31
57.00 Afzuig Isotopen_D1 5
57.00 Afzuig Isotopen_D3
Meting externe straling buiten plaatsen. Leidingaanleg via bwdl F
apparatuur benodigd voor het verwerken van de meetsignalen van de externe stralings metingen kunnen geplaatst worden in ruimte H4.7J1
apparatuur benodigd voor het verwerken van de meetsignalen van de externe stralings metingen kunnen geplaatst worden in ruimte H4.7J1
Locatie meting externe straling onder plafond plaatsen (ruimte meting)
Locatie meting externe straling onder plafond plaatsen (ruimte meting)
gang H0.G1A
lift H0.L1B
bordes O0 G02a
gang H0.G1B
trappenhuis H0.TR.2B
vergaderruimte H0.1B1
verslag H0.1C1
gang H0.G1C
W-installatie H0.HS.2C
gang H0.G2D
GMP wk H0.4D3
GMP gang H0.G3D
GMP cel lab H0.3D1
GMP Hot lab H0.3D2
GMP wk H0.2D3
voorr. pers. H0.1D3A
voorr. pers. H0.1D3B
FD H0.2D2
fysica H0.1D1
unipak H0.2D1
techn. PET CT H0.2E2
RA afval H0.1E1
PET MRI H0.6E2
PET MRI techniek H0.5D3
FD H0.7E1
techn. PET CT H0.5D2
QA lab H0.4D1
containers H0.7D1
gang H0.G7E
PET CT H0.4E1
bedien H0.4F3
opslag H0.4F2
bedien H0.3F1
PET CT H0.3E1
k.c. H0.4F1
k.c. H0.4F5
k.c. H0.4F6
toedien H0.2F1
toedien H0.1F3
toedien H0.1F1
gang H0.G1E
gang H0.G6F
gang H0.G2F
balie + wachten H0.5F2
beddenwacht H0.6F2
voorr. H0.4F4
voorr. H0.4F6
voorr. H0.4F7
voorr. H0.4F8
voorr. H0.4F8B
voorr. H0.4F4E
voorr. H0.4F4F
wachten actief + 1 bedplaats H0.3F2
toedien H0.2F6
toedien H0.2F4
toedien H0.2F2
inspan H0.2F5
W-installatie H0.HS.6G
gang H0.G7H
gang H0.G6H
lift H0.L1S5
lift H0.L1S6
lift H0.L107
lift voorruimte H0.1A1
trappenhuis H0.TR.6B
vide
gang H0.G5H
t. H0.4G3A
voorr. H0.4G3
mva t. H0.4G2
t. H0.4G3B
mva t. H0.4G5
t. H0.4H1A
t. H0.4H1B
voorr. H0.4H1
gamma kamer H0.4G4
gang H0.G5G
gang H0.G4H
ontvangst H0.4H2
k.c. H0.3G5
k.c. H0.3G3
Spect CT H0.3G1
k.c. H0.3H5
k.c. H0.3H3
Spect CT H0.3H1
bedien H0.2G1
bedien H0.2H1
W-installatie H0.HS.1G
uitwerkruimte laboranten H0.1H1
chef de kliniek H0.1H3
trappenhuis H0.TR.1G
gang H0.G3J
gang H0.G1H
13-12-2017
Locaties stackmonitoringssyteem
Locatie bij benadering