




Principe opstelling LAK's isotopenafzuig  
N.B.: maatvoeringen zijn slechts een indicatie

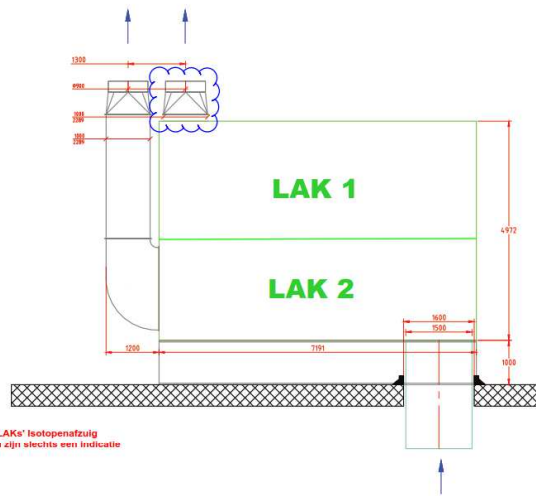

UITBLAASKOKERS LAK OP DAK: 4 STUKS ø800  
minimale uitblaasnelheid = 10 m/s  
=> minimale luchtvoersnelheid = 22910 m³/h  
Bij 2 ventilatoren inbedrijf dus minimaal 45820 m³/h benodigd,  
benodigde suppletie is dan 45820-37815 = 7465 m³/h.

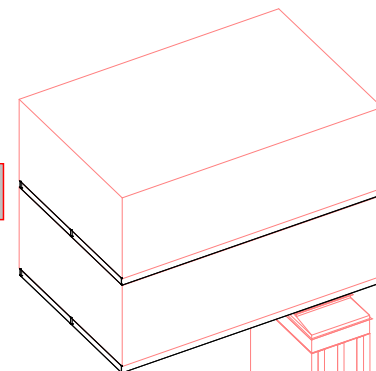


end of pipemeting.  
locatie geplaatst in kanaal  
op 7e verdieping bwdl F  
voorzieningen 2xE+2xD  
koppelen op datanetwerk  
monitoring- en meetunit  
geplaatst in ruimte naast  
kanaal / locatie meetpunt

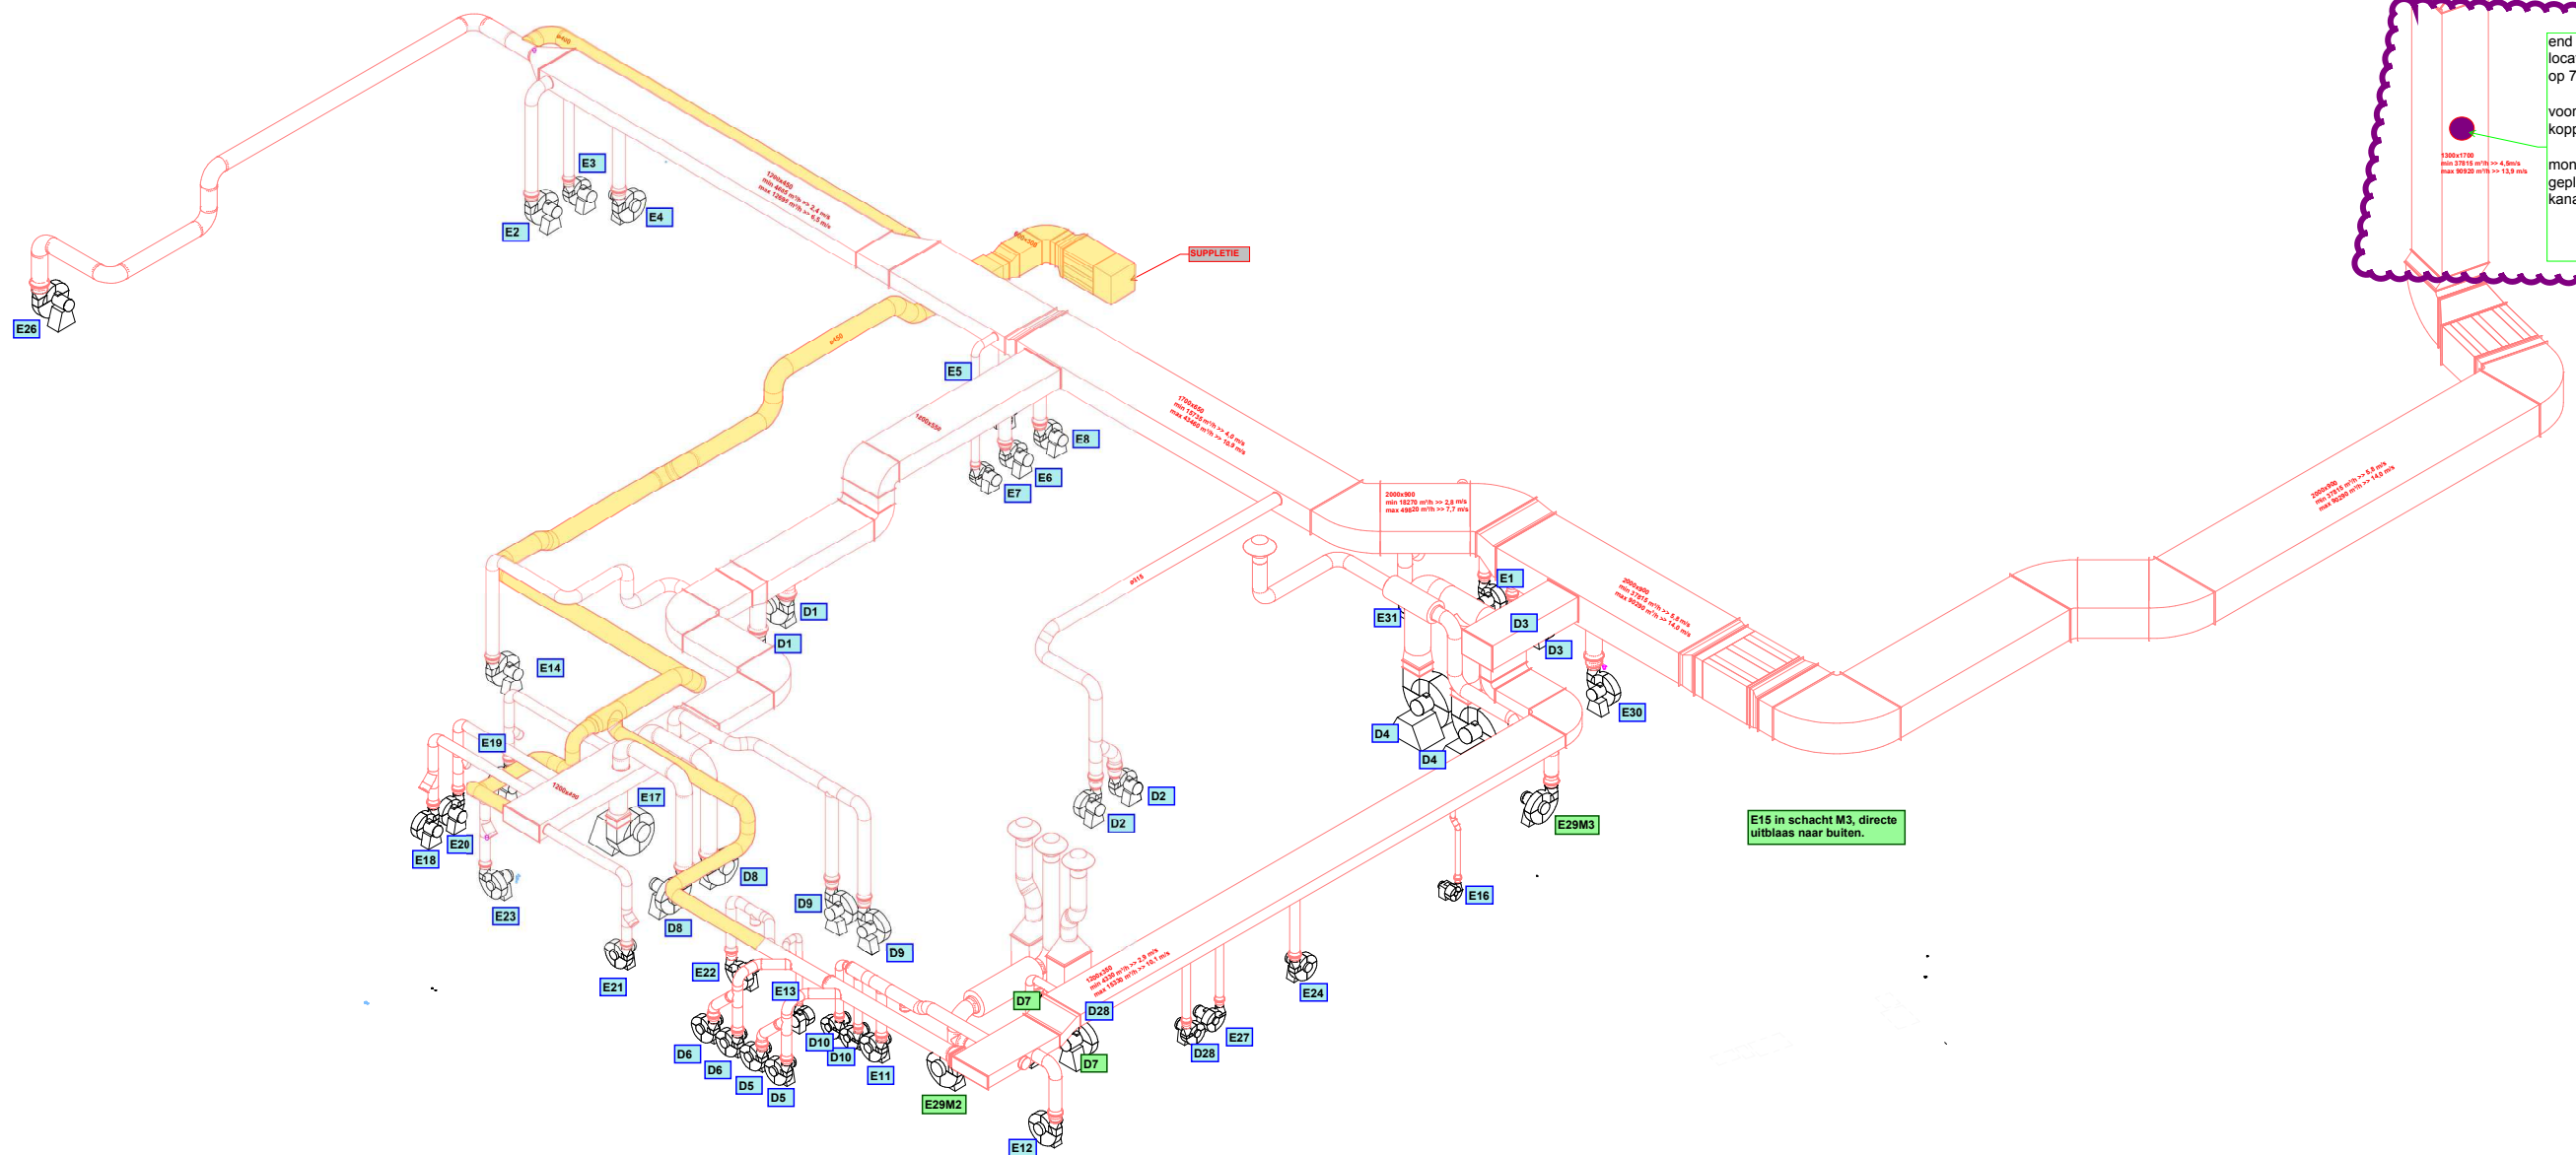

E15 in schacht M3, directe  
uitblaas naar buiten.

TER INFO d.d. 21/04/17  
OVERZICHT KANAALWERK ISOTOPENAFZUIG  
4e VERDIEPING IC EN BOUWDEEL

13-12-2017  
Locaties stackmonitorsysteem  
Locatie bij benadering

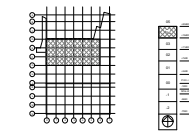

TER INFORMATIE	
