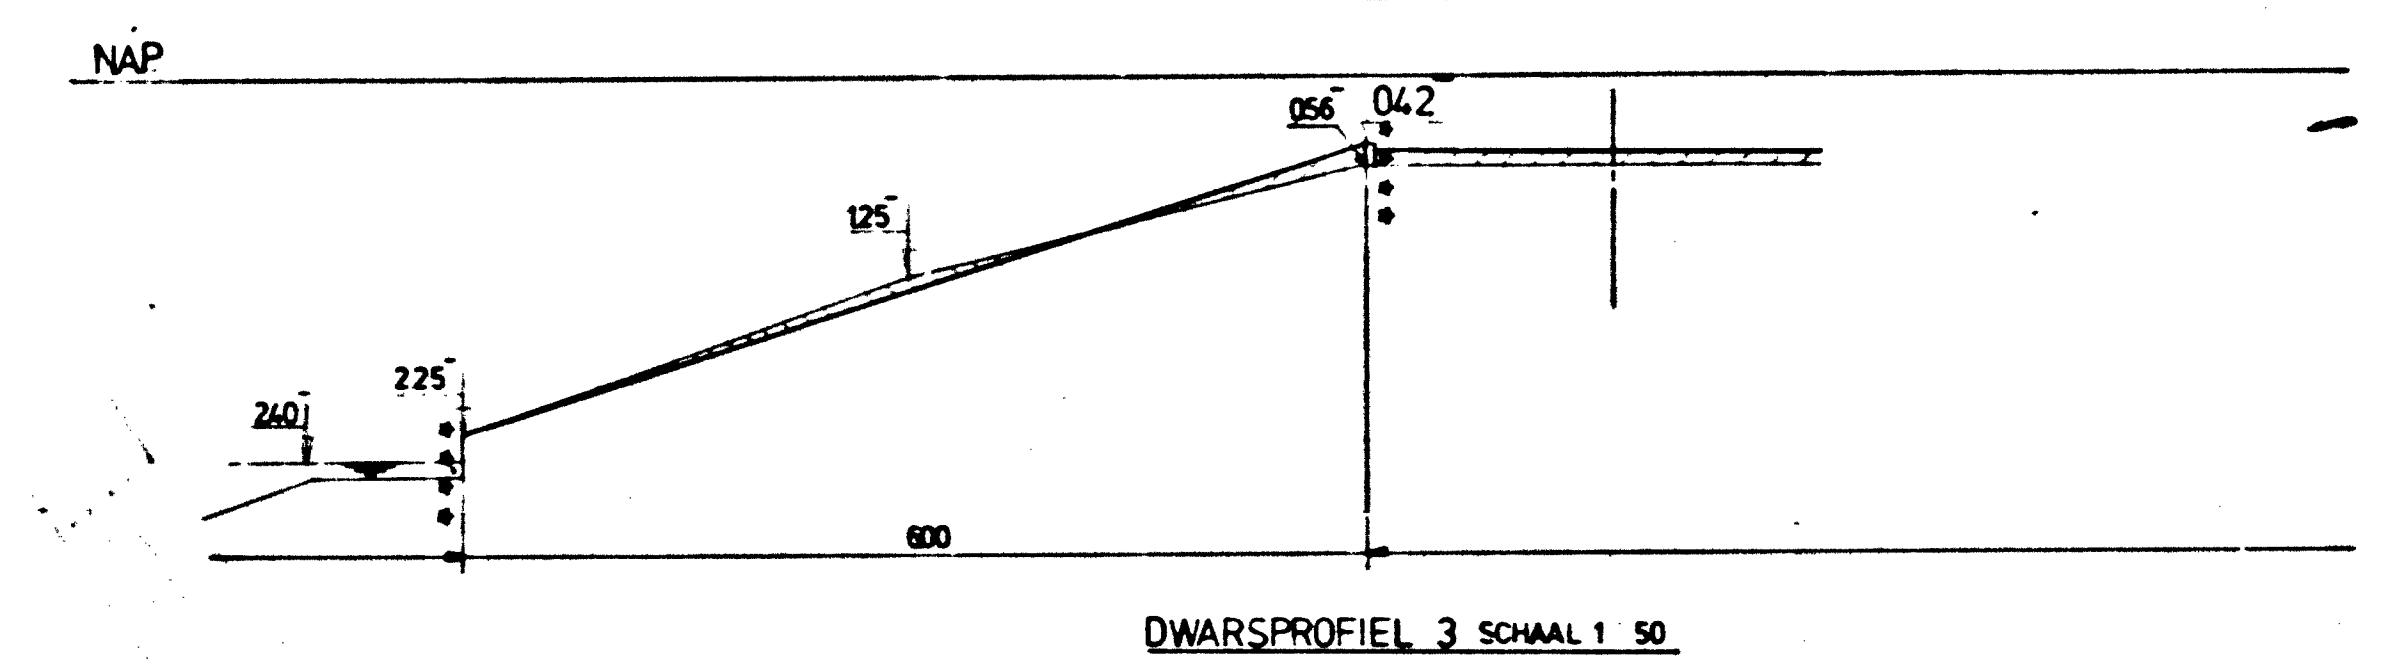
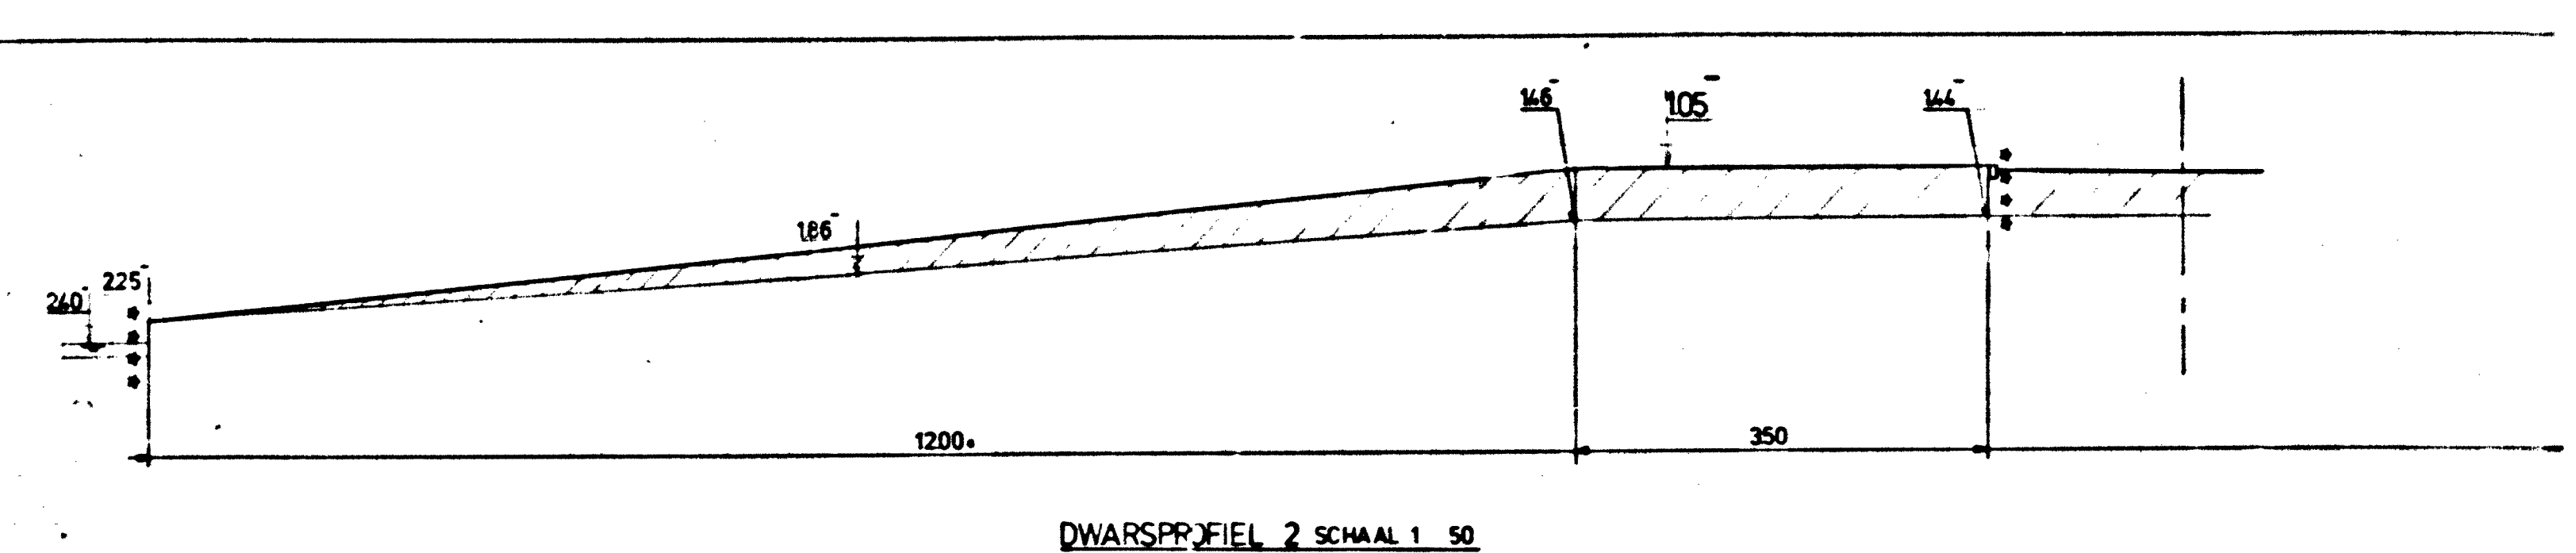
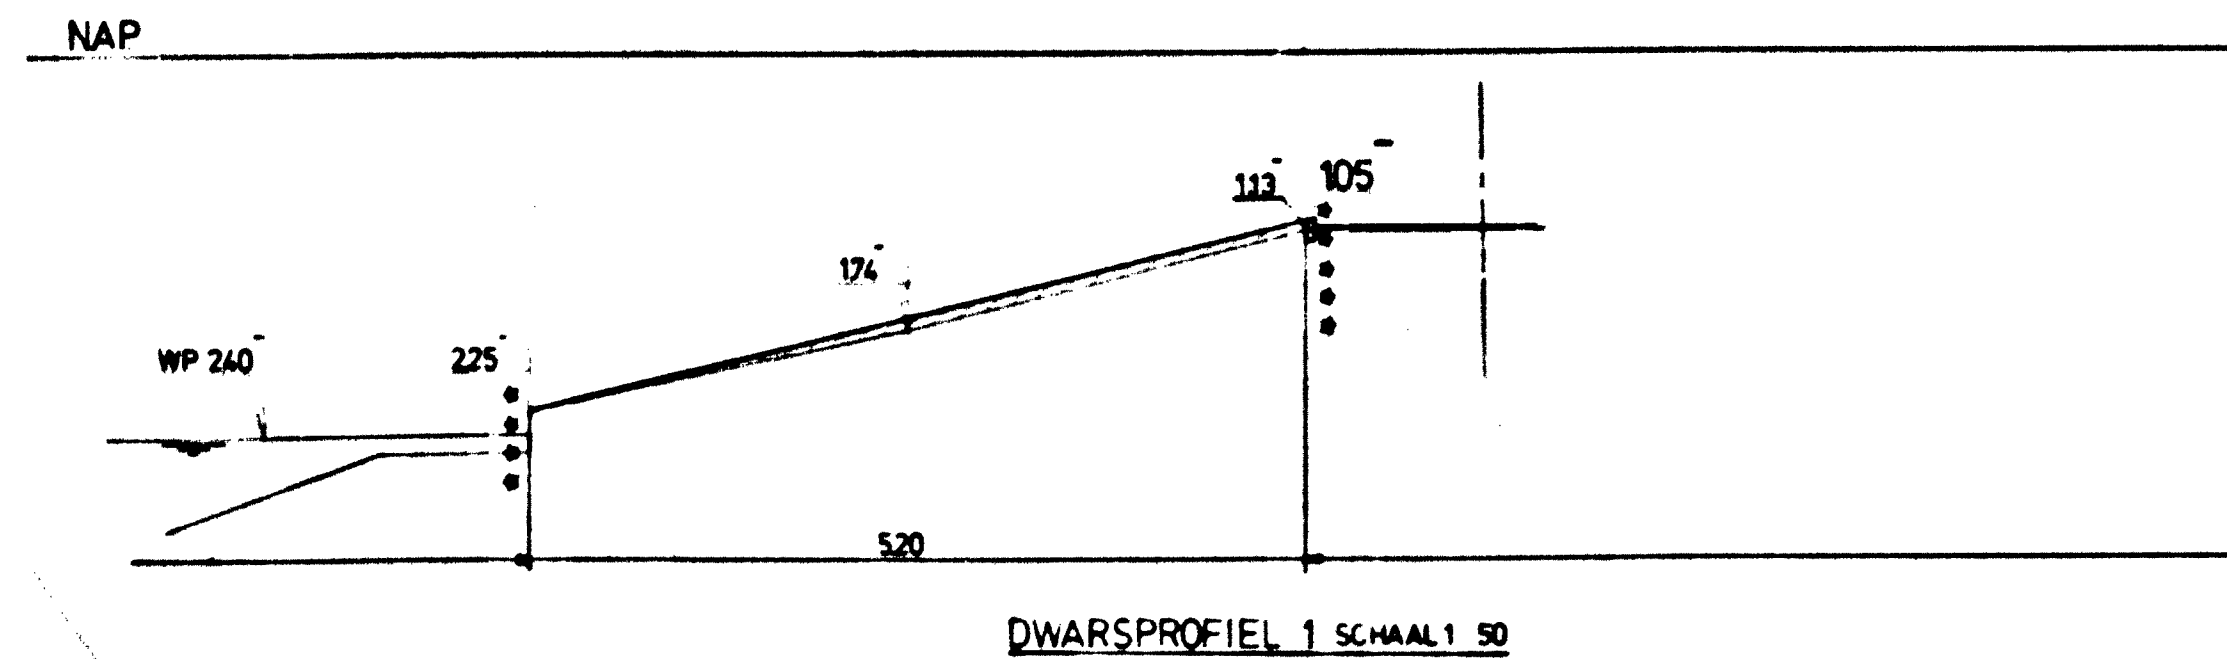
DOORSNEDE A-A  
schaal 1:20

## VERKLARING

- Beplanting
- Gras
- Water
- Afgespoten koolas
- Trap (oplopend)
- Tegels 030 x 030 x 005 m
- Ophagen
- Bestaande situatie met hoogte
- Te maken situatie met hoogte
- Plantsoenhokje te plaatsen
- Situering dwarsprofiel 2
- Bank
- Plaats van boom
- Papierbak
- Werkgrens kleinere sterven zijn niet van toepassing
- Te verwijderen boom

REVISE: D.D. 1-9-82