




\* Bestaand!  
image

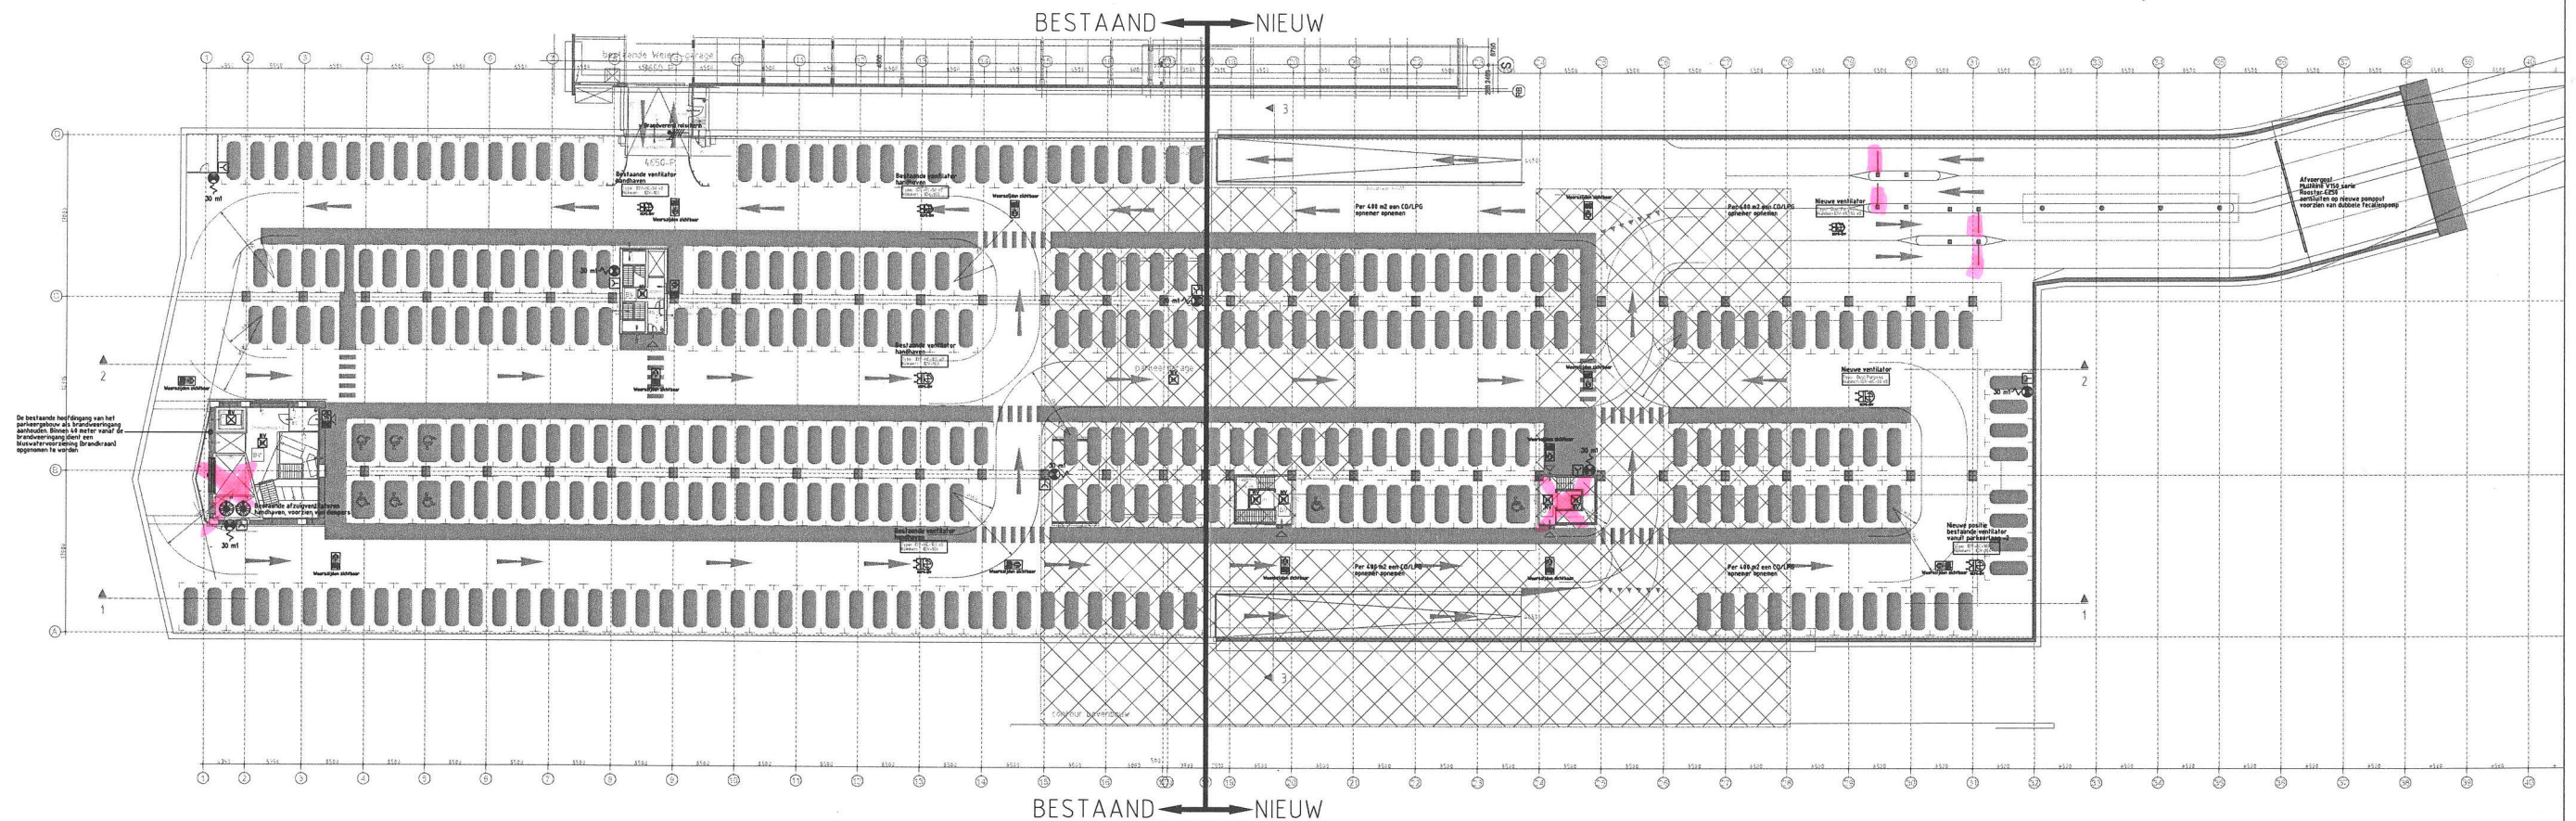


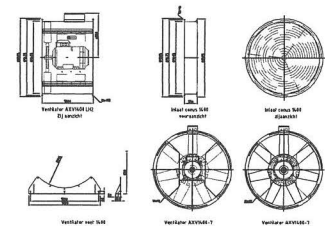


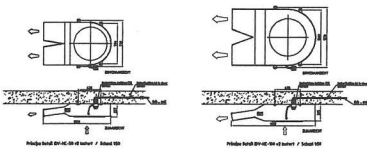

- Normen en Richtlijnen**
- Dit gebouw wordt aangemerkt als overige gebruiksfunctie als standaard voor motorvoertuigen
  - Parkeergarage conform NEN 2443, behoudens brandventilatie
  - Parkeergarage voorzien van een automatische blusinstallatie (sprinkler)
  - In het gebouw wordt een brandmeld- en ontruimingsinstallatie aangebracht conform Bouwbesluit 2012, NEN 2575-1; 2015 en NEN2575-3; 2015 met luid alarm type B en doormelding
  - Noodverlichtingsinstallatie overeenkomstig Bouwbesluit 2012, NEN 1010 en relevante paragrafen NEN-EN 1838
  - Wuchtwegsignalering overeenkomstig NEN-EN-ISO7010:2012 en Bouwbesluit 2012
  - Bestaande drogeblusleiding handhaven
  - Riolering leveren en monteren conform onderstaande NEN-Normen
    - Overeenkomstig NEN 3215:2011
    - Overeenkomstig NTR 3216:2012
    - Overeenkomstig NEN-EN 12056:2000 deel 1 t/m 5
    - Kunststofbuizen en hulpstukken leveren onder KOMO-product certificaat
    - Vuilwaterafvoer aansluiten op Gemeente riolering
  - Hemelwaterafvoer leveren en monteren conform onderstaande NEN-Normen
    - Overeenkomstig NEN 3215:2011
    - Overeenkomstig NTR 3216:2012
    - Overeenkomstig NEN-EN 12056:2000 deel 1 t/m 5
    - Kunststofbuizen en hulpstukken leveren onder KOMO-product certificaat
    - Hemelwater aansluiten op Gemeente riolering

Symbolenverklaring zie tekening W00 en E00

|                                                  |               |                                |                           |
|--------------------------------------------------|---------------|--------------------------------|---------------------------|
| <b>Willinkplein te Emmen</b>                     |               | Werknummer: <b>4P1611500</b>   |                           |
| <b>Installaties parkeergarage Parkeerlaag -1</b> |               | Tekeningnummer: <b>WABO -1</b> |                           |
| <b>Aanvraag omgevingsvergunning</b>              |               |                                |                           |
| Datum: 21-03-2017                                | Schaal: 1:250 | Getekend: MJ                   | Discipline: 4P1611500.dwg |
| Fase: WABO                                       | Formaat: A0   | Gecontroleerd: BV              | Wijzigingen:              |
| <b>BORDEWIJK ADVISEURS</b>                       |               | Datum: 21-03-2017              |                           |
| BORDWIJK ADVISEURS                               |               | Datum: 21-03-2017              |                           |