


APPARATUURONTWERP - VERSIE 6-01 JULI 2018

# RIJNIJSSEL, HORECA WAGENINGEN PLAZA

—



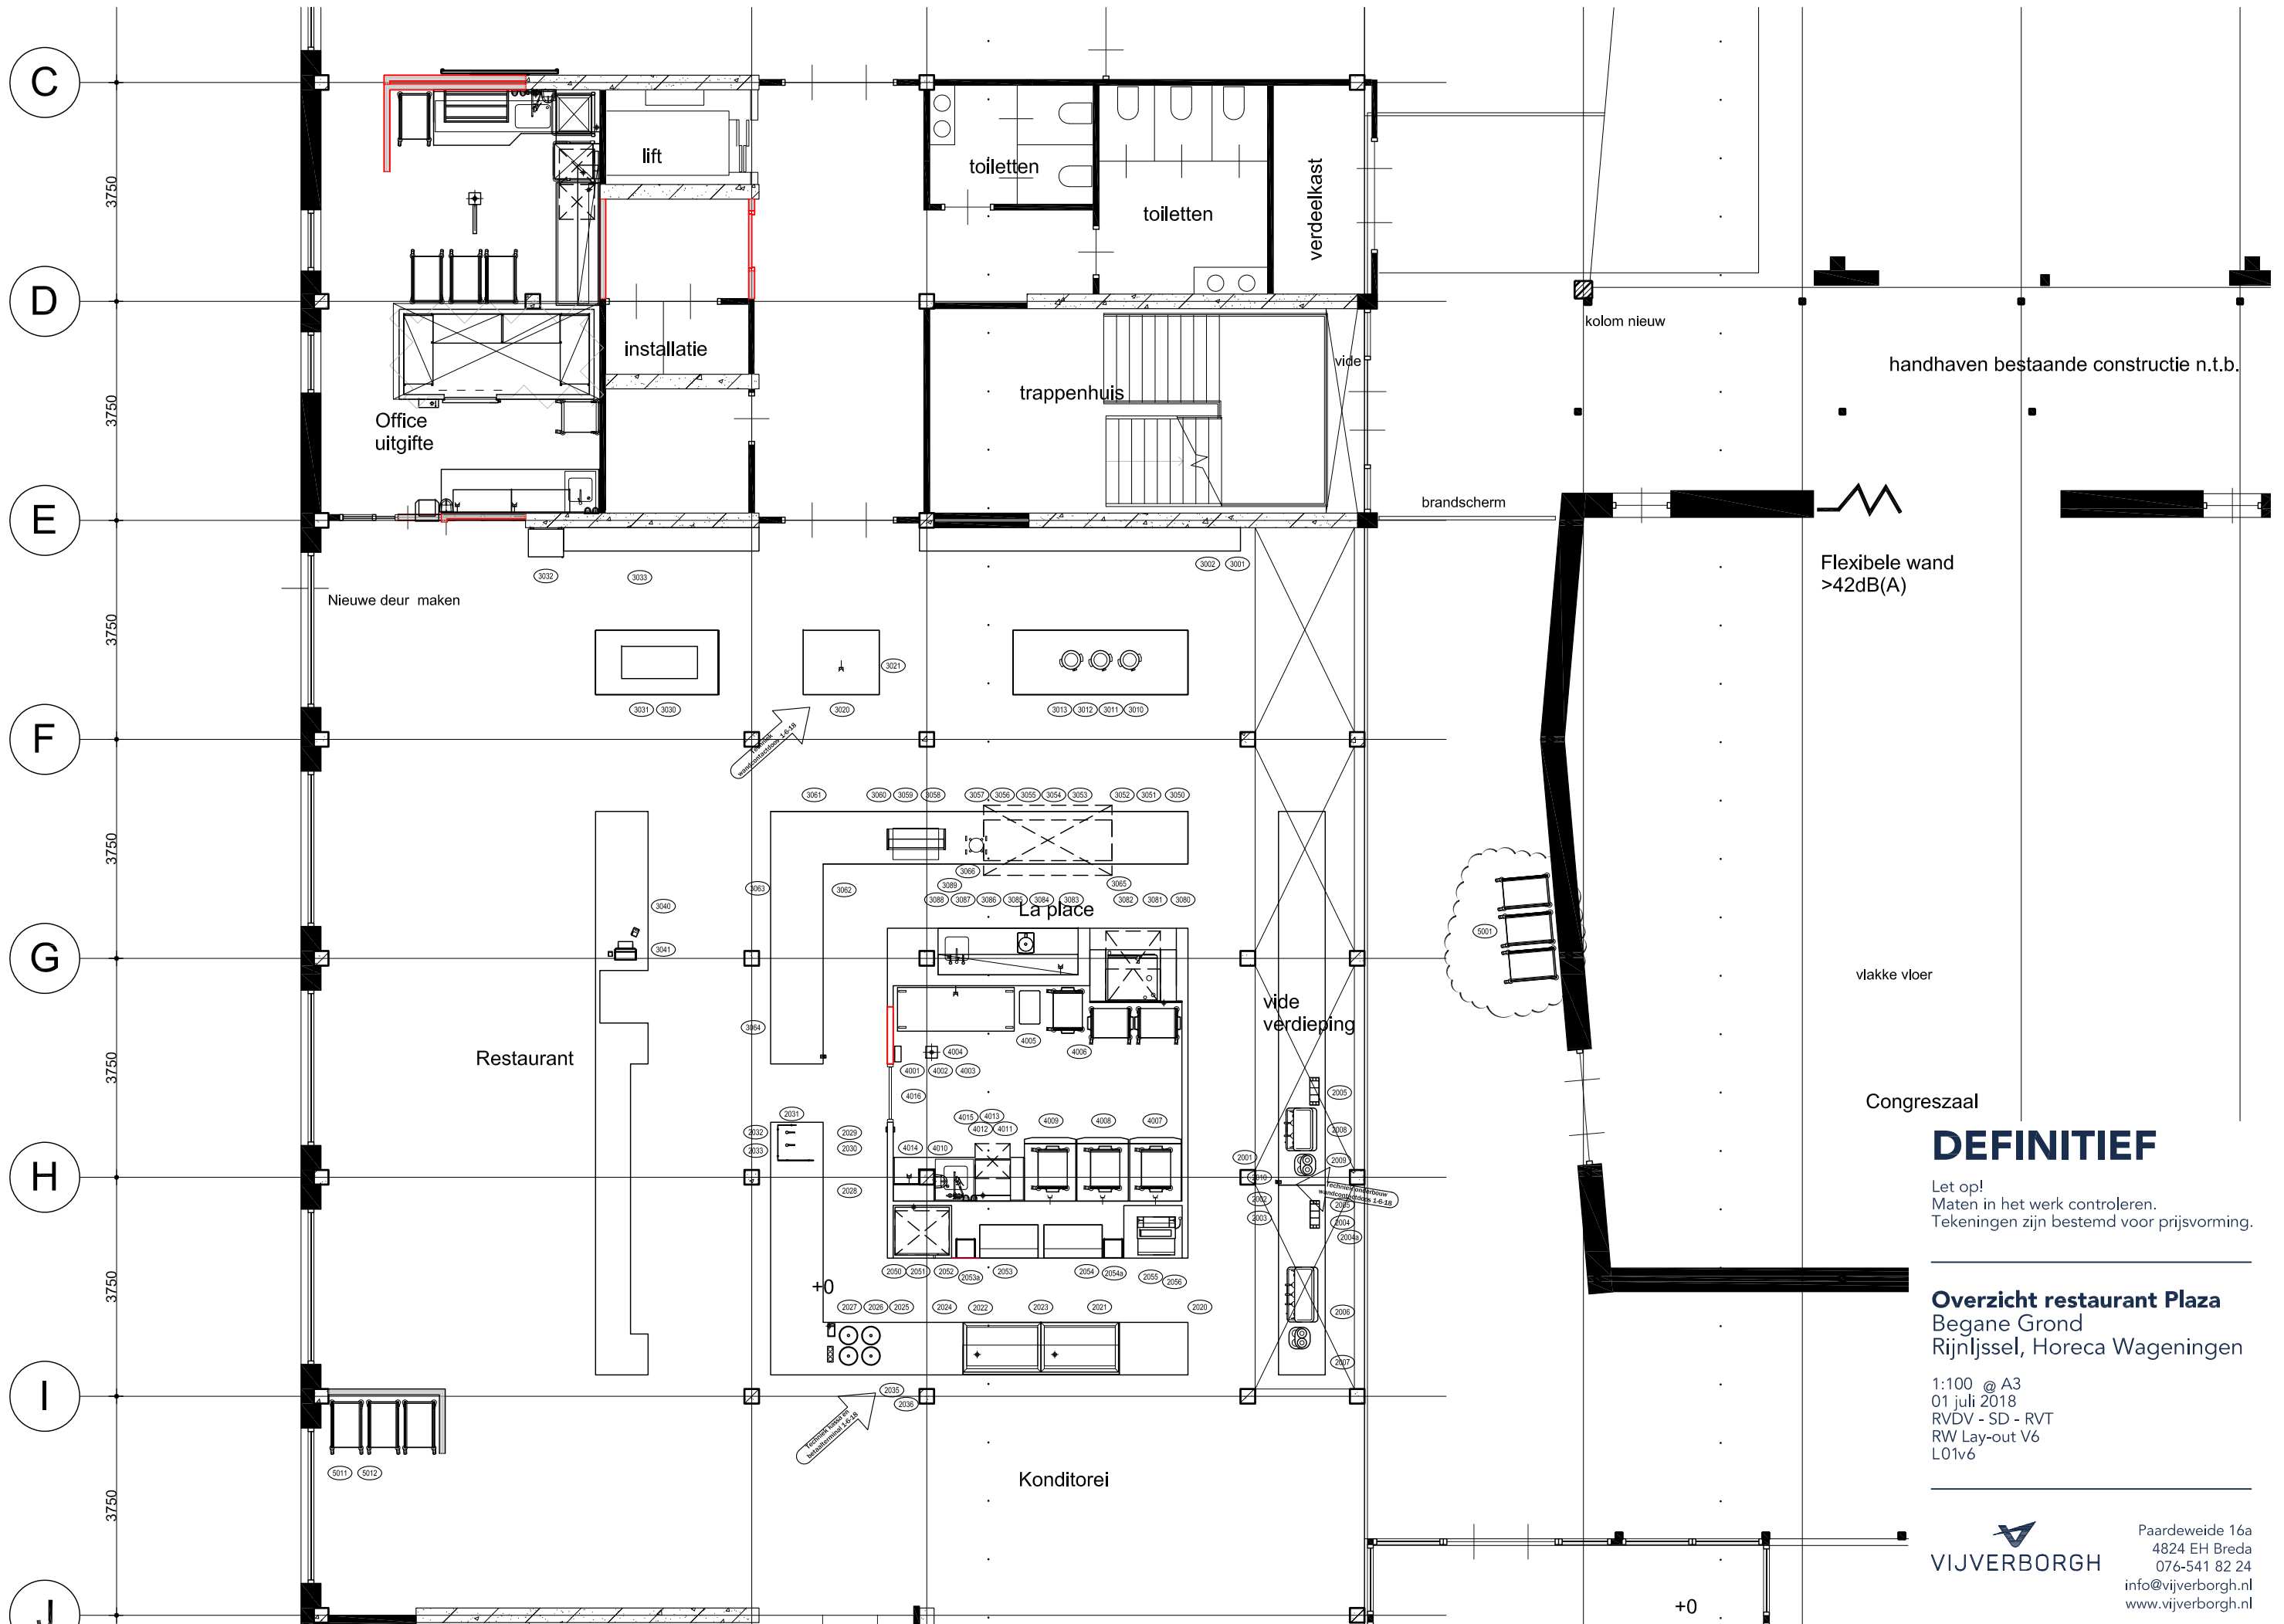

## DEFINITIEF



Let op!  
Maten in het werk controleren.  
Tekeningen zijn bestemd voor prijsvorming.

**Overzicht restaurant Plaza**  
Begane Grond  
Rijnijssel, Horeca Wageningen

1:100 @ A3  
01 juli 2018  
RVDV - SD - RVT  
RW Lay-out V6  
L01v6

**VIJVERBORGH**

Paardeweide 16a  
4824 EH Breda  
076-541 82 24  
info@vijverborgh.nl  
www.vijverborgh.nl

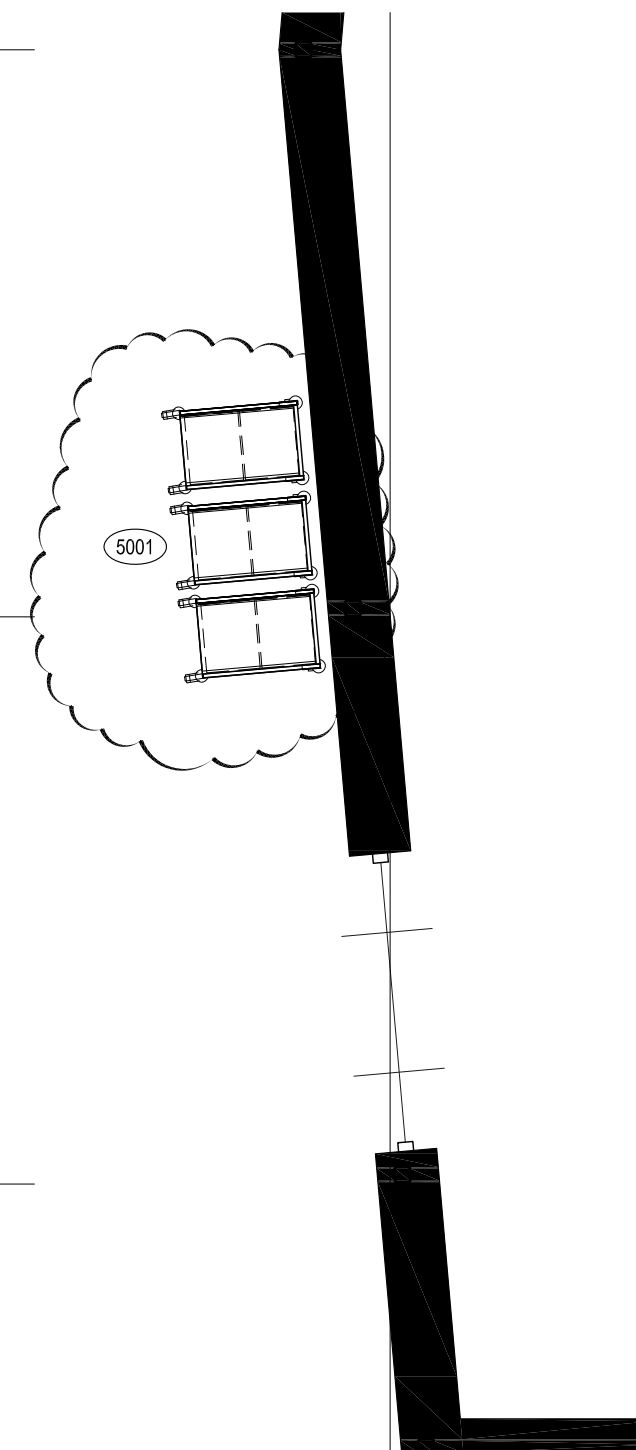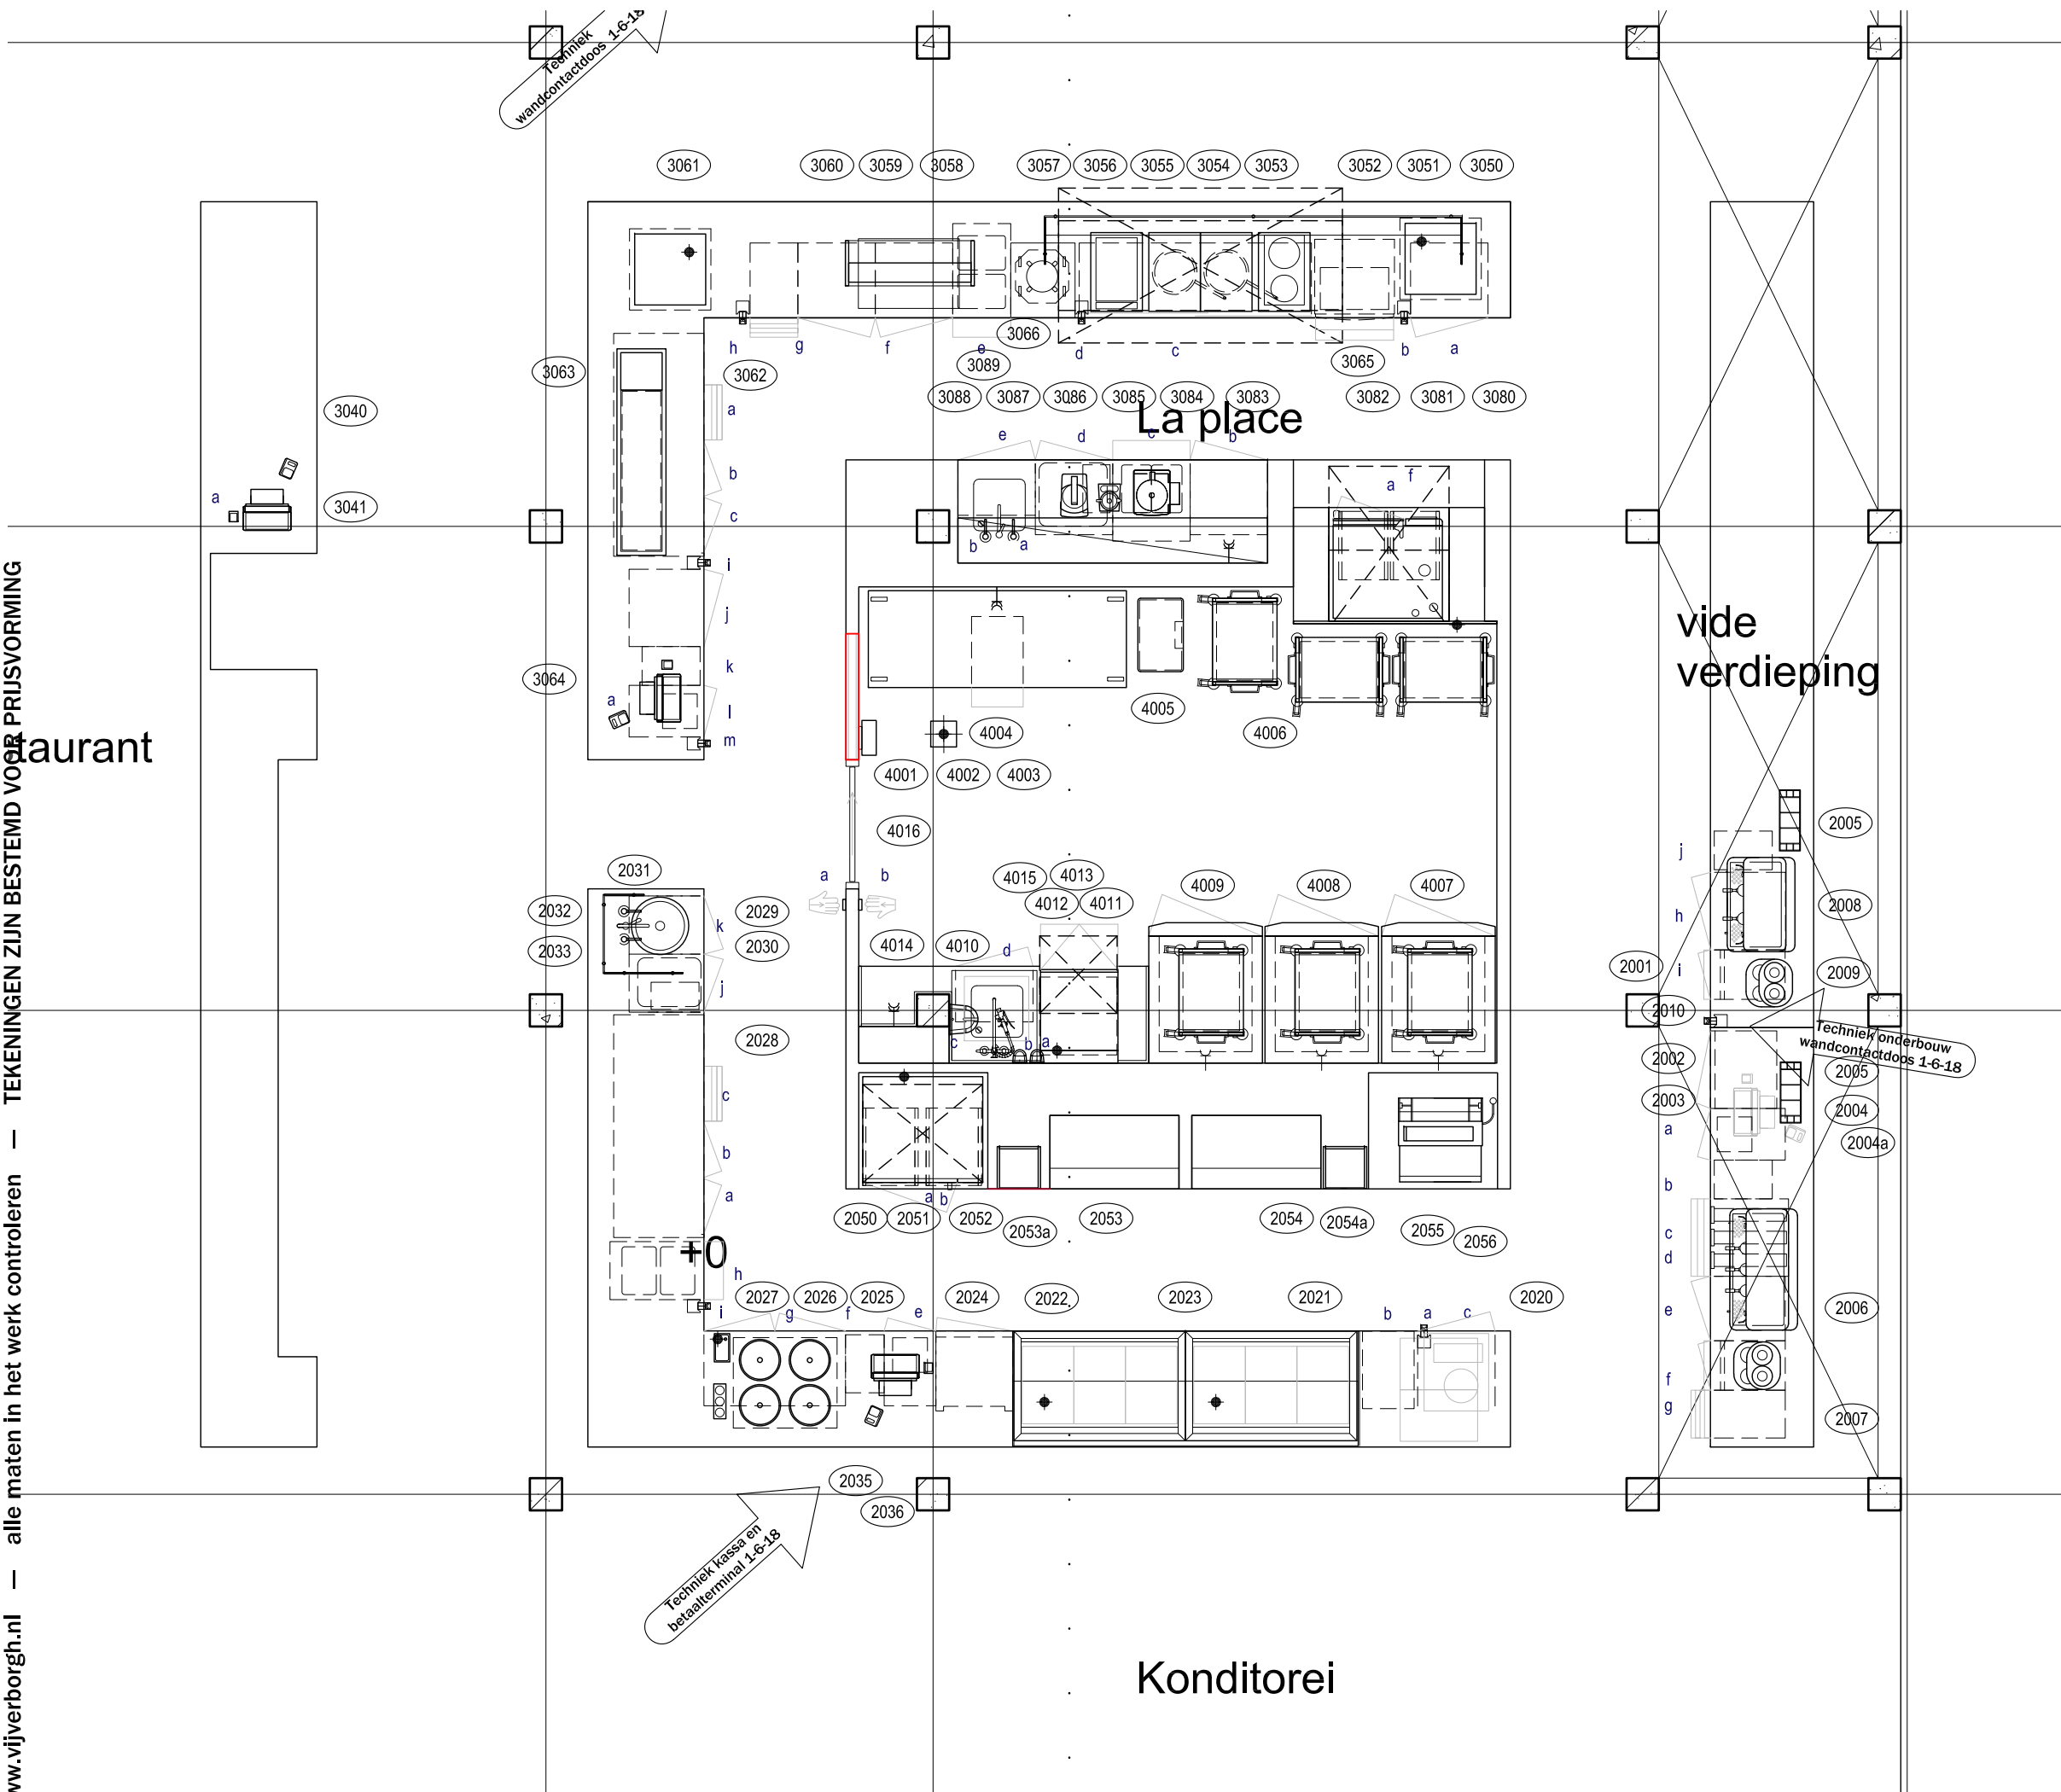

## DEFINITIEF



Let op!  
Maten in het werk controleren.  
Tekeningen zijn bestemd voor prijsvorming.

**Konditorei en Espresso bar**  
Begane Grond  
RijnIJssel, Horeca Wageningen

1:100 @ A3  
01 juli 2018  
RVDV - SD - RVT  
RW Lay-out V6  
L02v6



Paardeweide 16a  
4824 EH Breda  
076-541 82 24  
info@vijverborgh.nl  
www.vijverborgh.nl

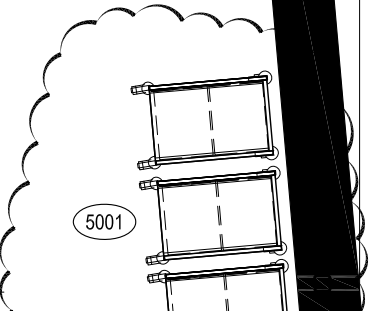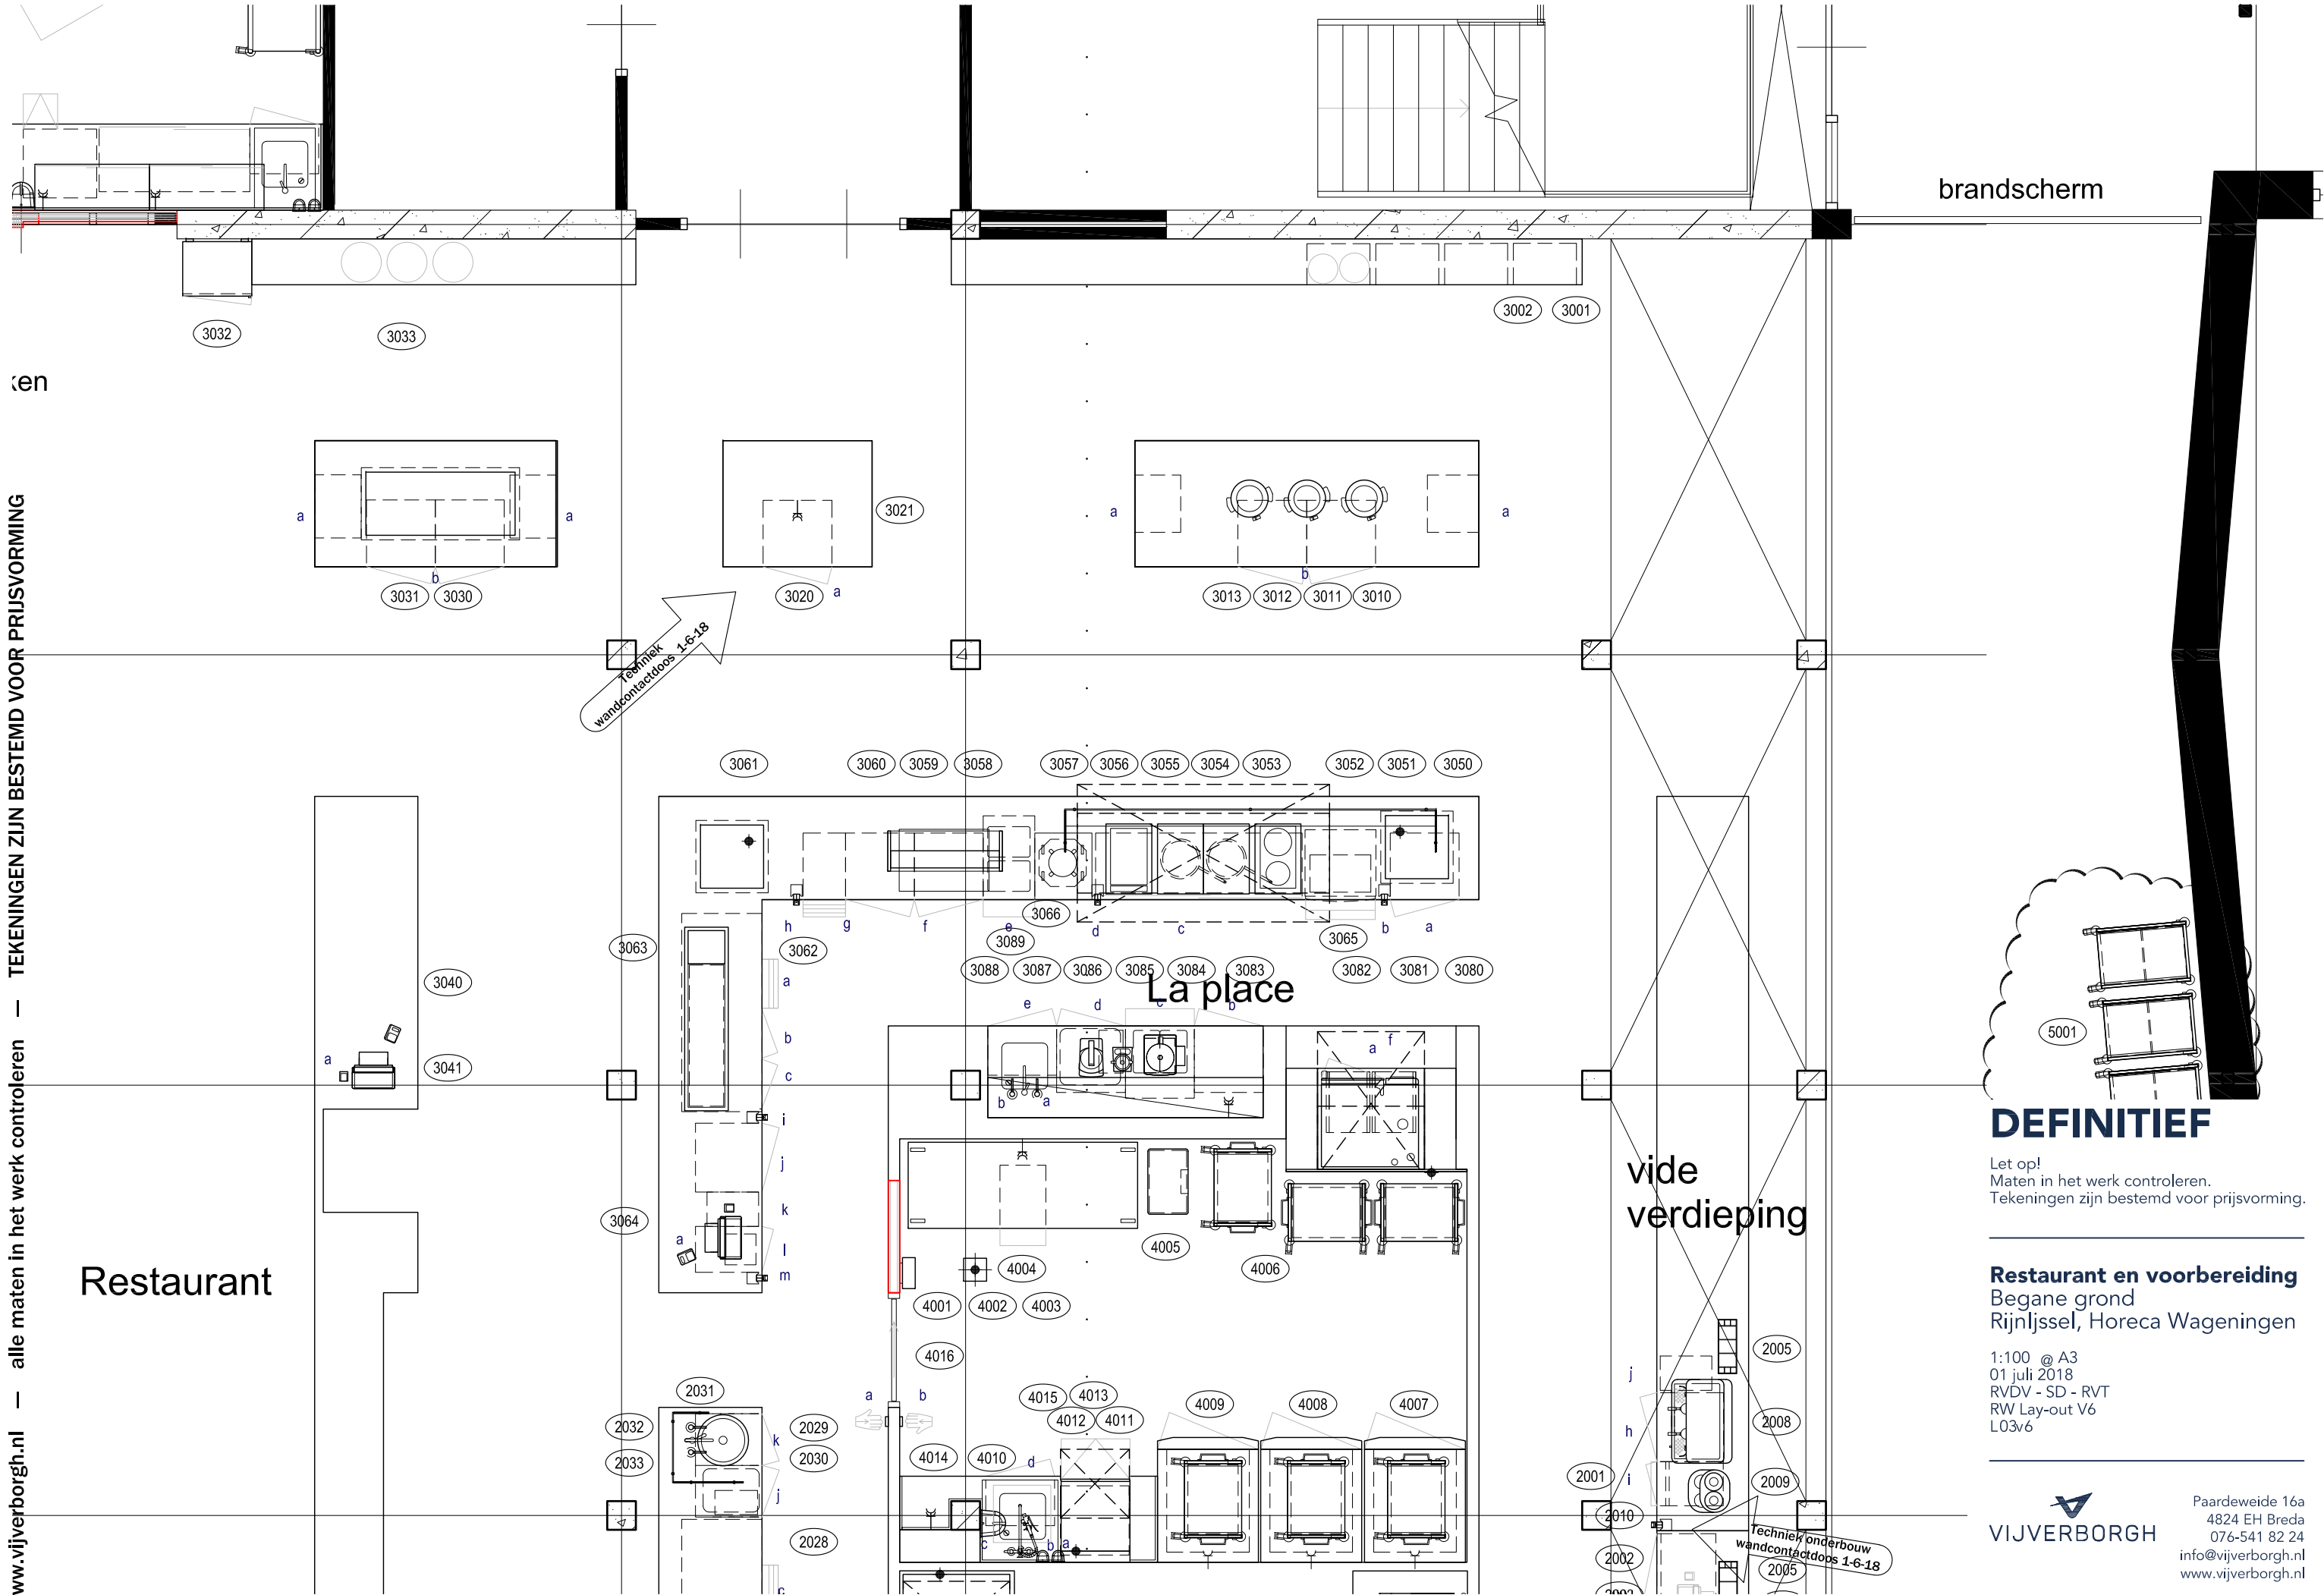

## DEFINITIEF


Let op!  
Maten in het werk controleren.  
Tekeningen zijn bestemd voor prijsvorming.

**Restaurant en voorbereiding**  
Begane grond  
RijnIjssel, Horeca Wageningen

1:100 @ A3  
01 juli 2018  
RVDV - SD - RVT  
RW Lay-out V6  
L03v6

**VIJVERBORGH**

Paardeweide 16a  
4824 EH Breda  
076-541 82 24  
info@vijverborgh.nl  
www.vijverborgh.nl

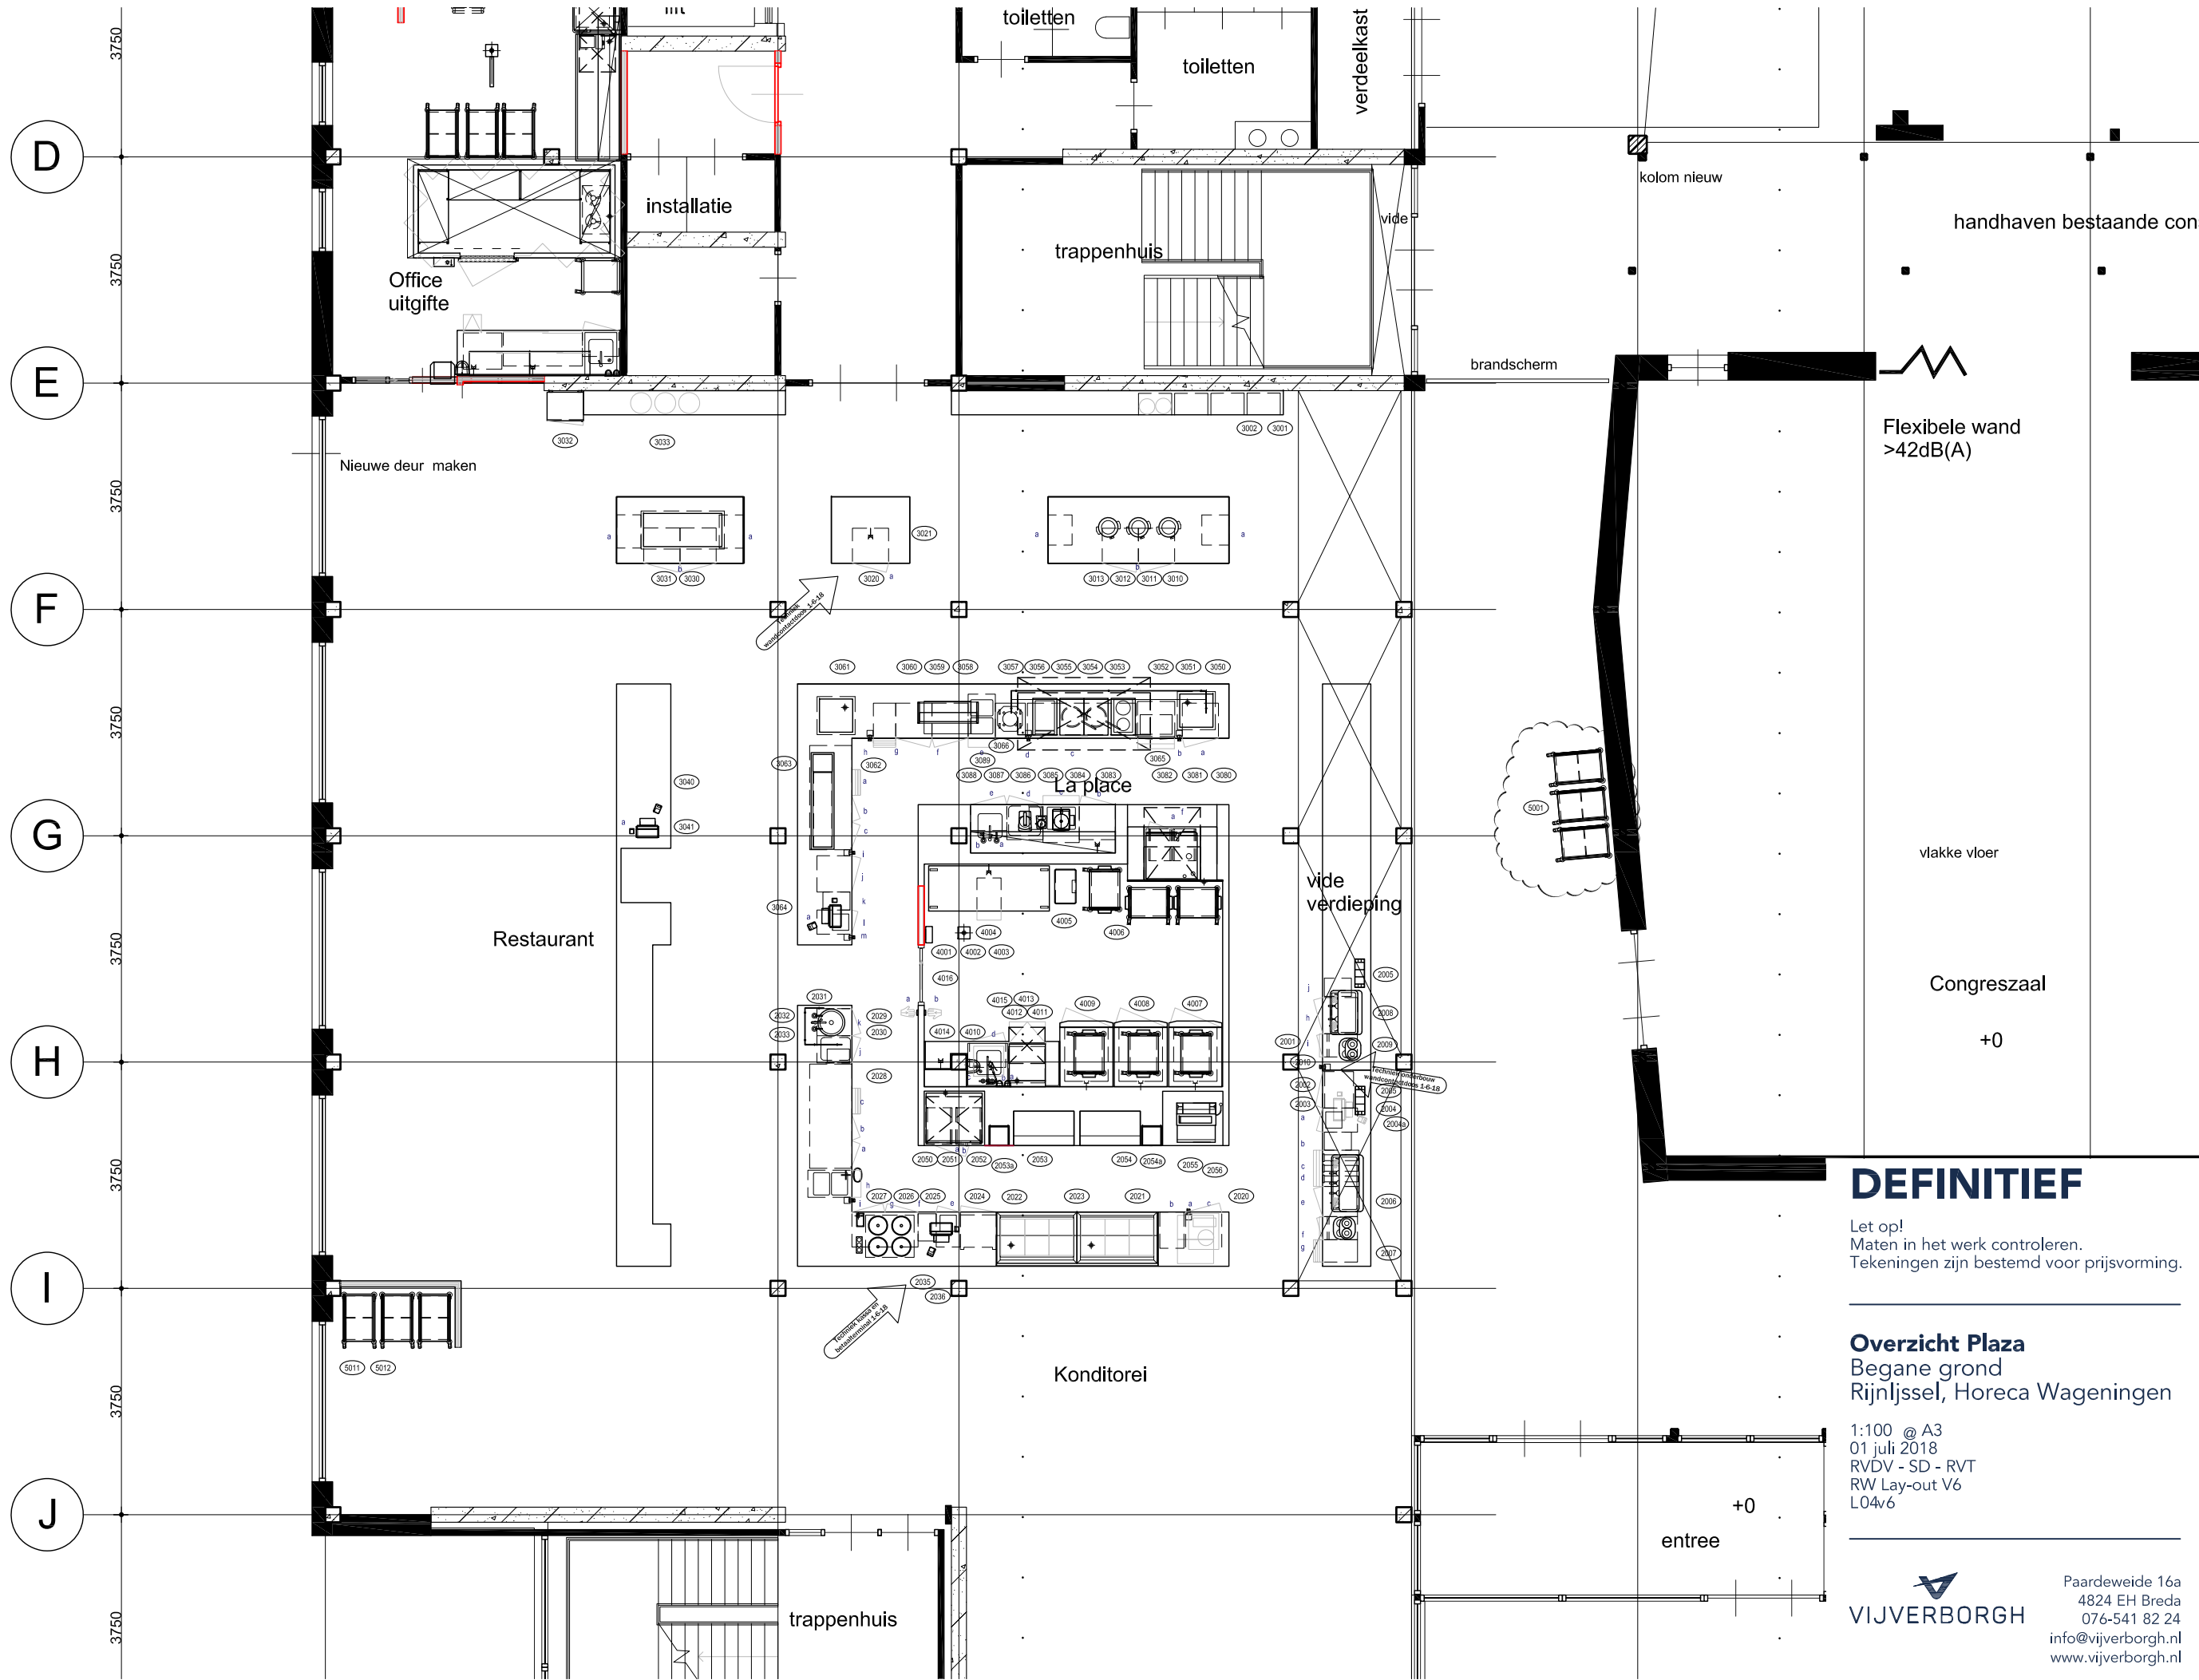

## DEFINITIEF


Let op!  
Maten in het werk controleren.  
Tekeningen zijn bestemd voor prijsvorming.

**Overzicht Plaza**  
Begane grond  
Rijnijssel, Horeca Wageningen

1:100 @ A3  
01 juli 2018  
RVDV - SD - RVT  
RW Lay-out V6  
L04/v6

**VIJVERBORGH**

Paardeweide 16a  
4824 EH Breda  
076-541 82 24  
info@vijverborgh.nl  
www.vijverborgh.nl

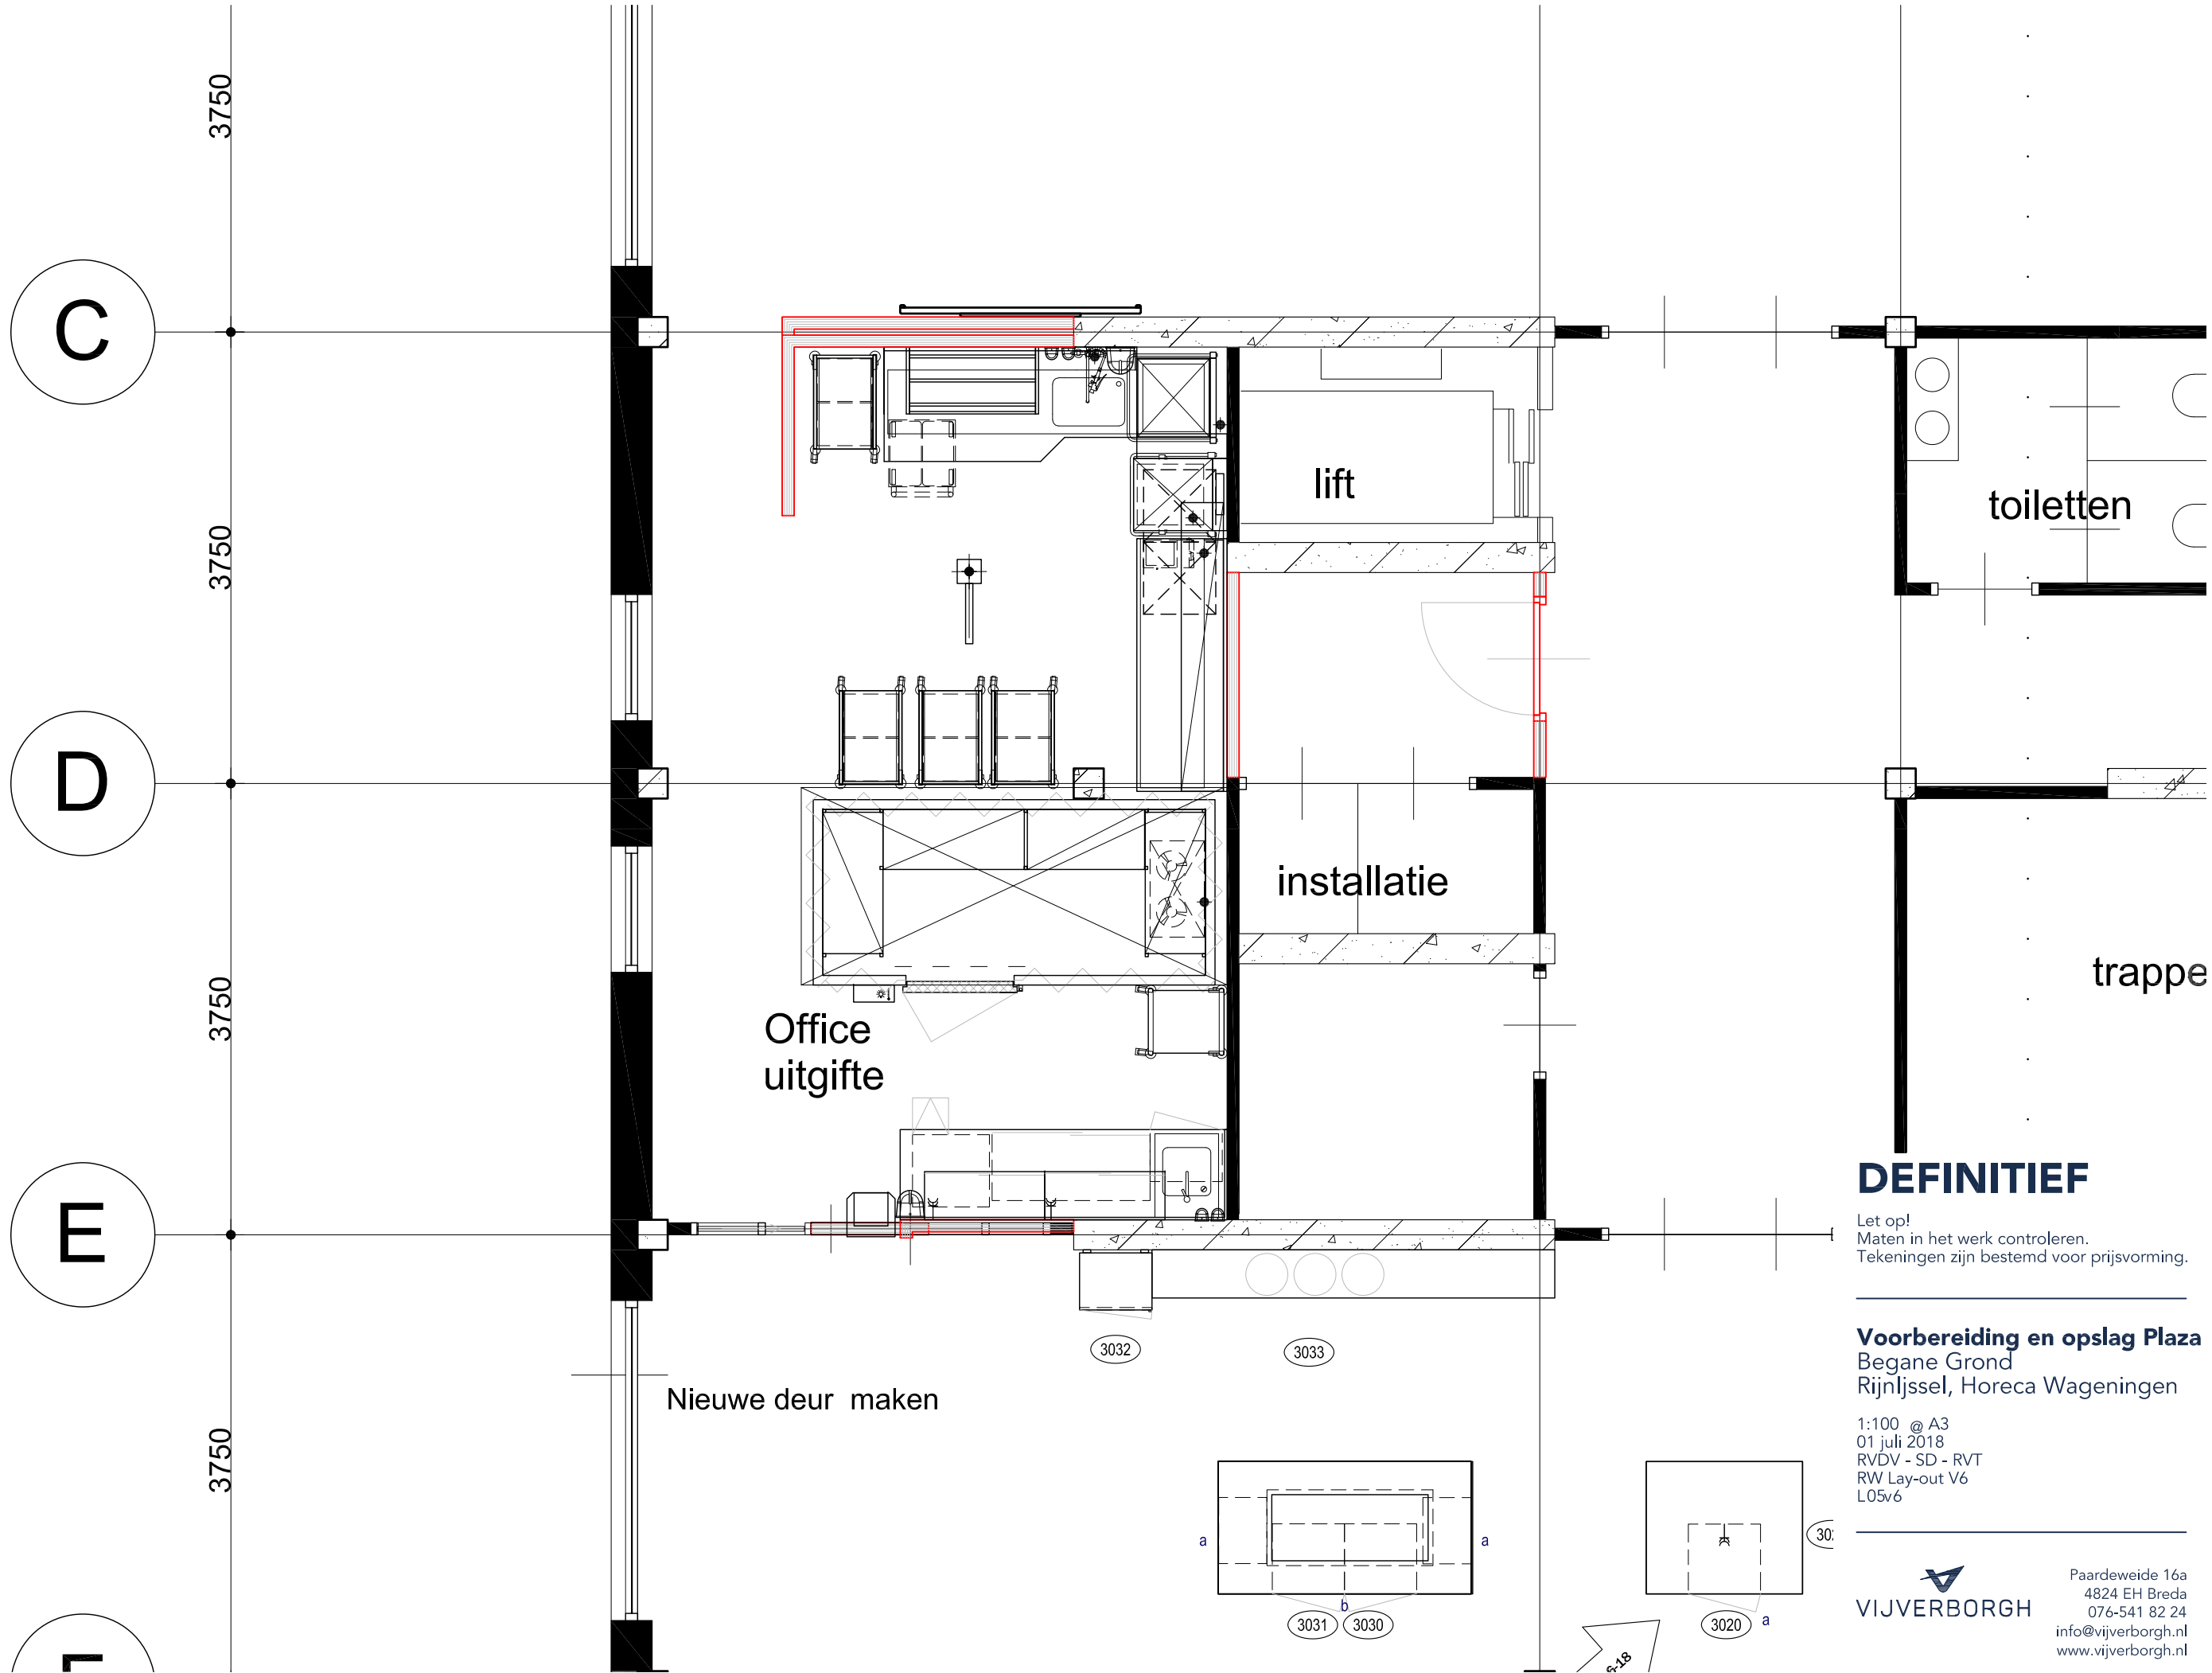

## DEFINITIEF

Let op!  
Maten in het werk controleren.  
Tekeningen zijn bestemd voor prijsvorming.

**Vorbereiding en opslag Plaza**  
Begane Grond  
RijnIjssel, Horeca Wageningen

1:100 @ A3  
01 juli 2018  
RVDV - SD - RVT  
RW Lay-out V6  
L05v6

**VIJVERBORGH**

Paardeweide 16a  
4824 EH Breda  
076-541 82 24  
info@vijverborgh.nl  
www.vijverborgh.nl