DERDE VERDIEPING

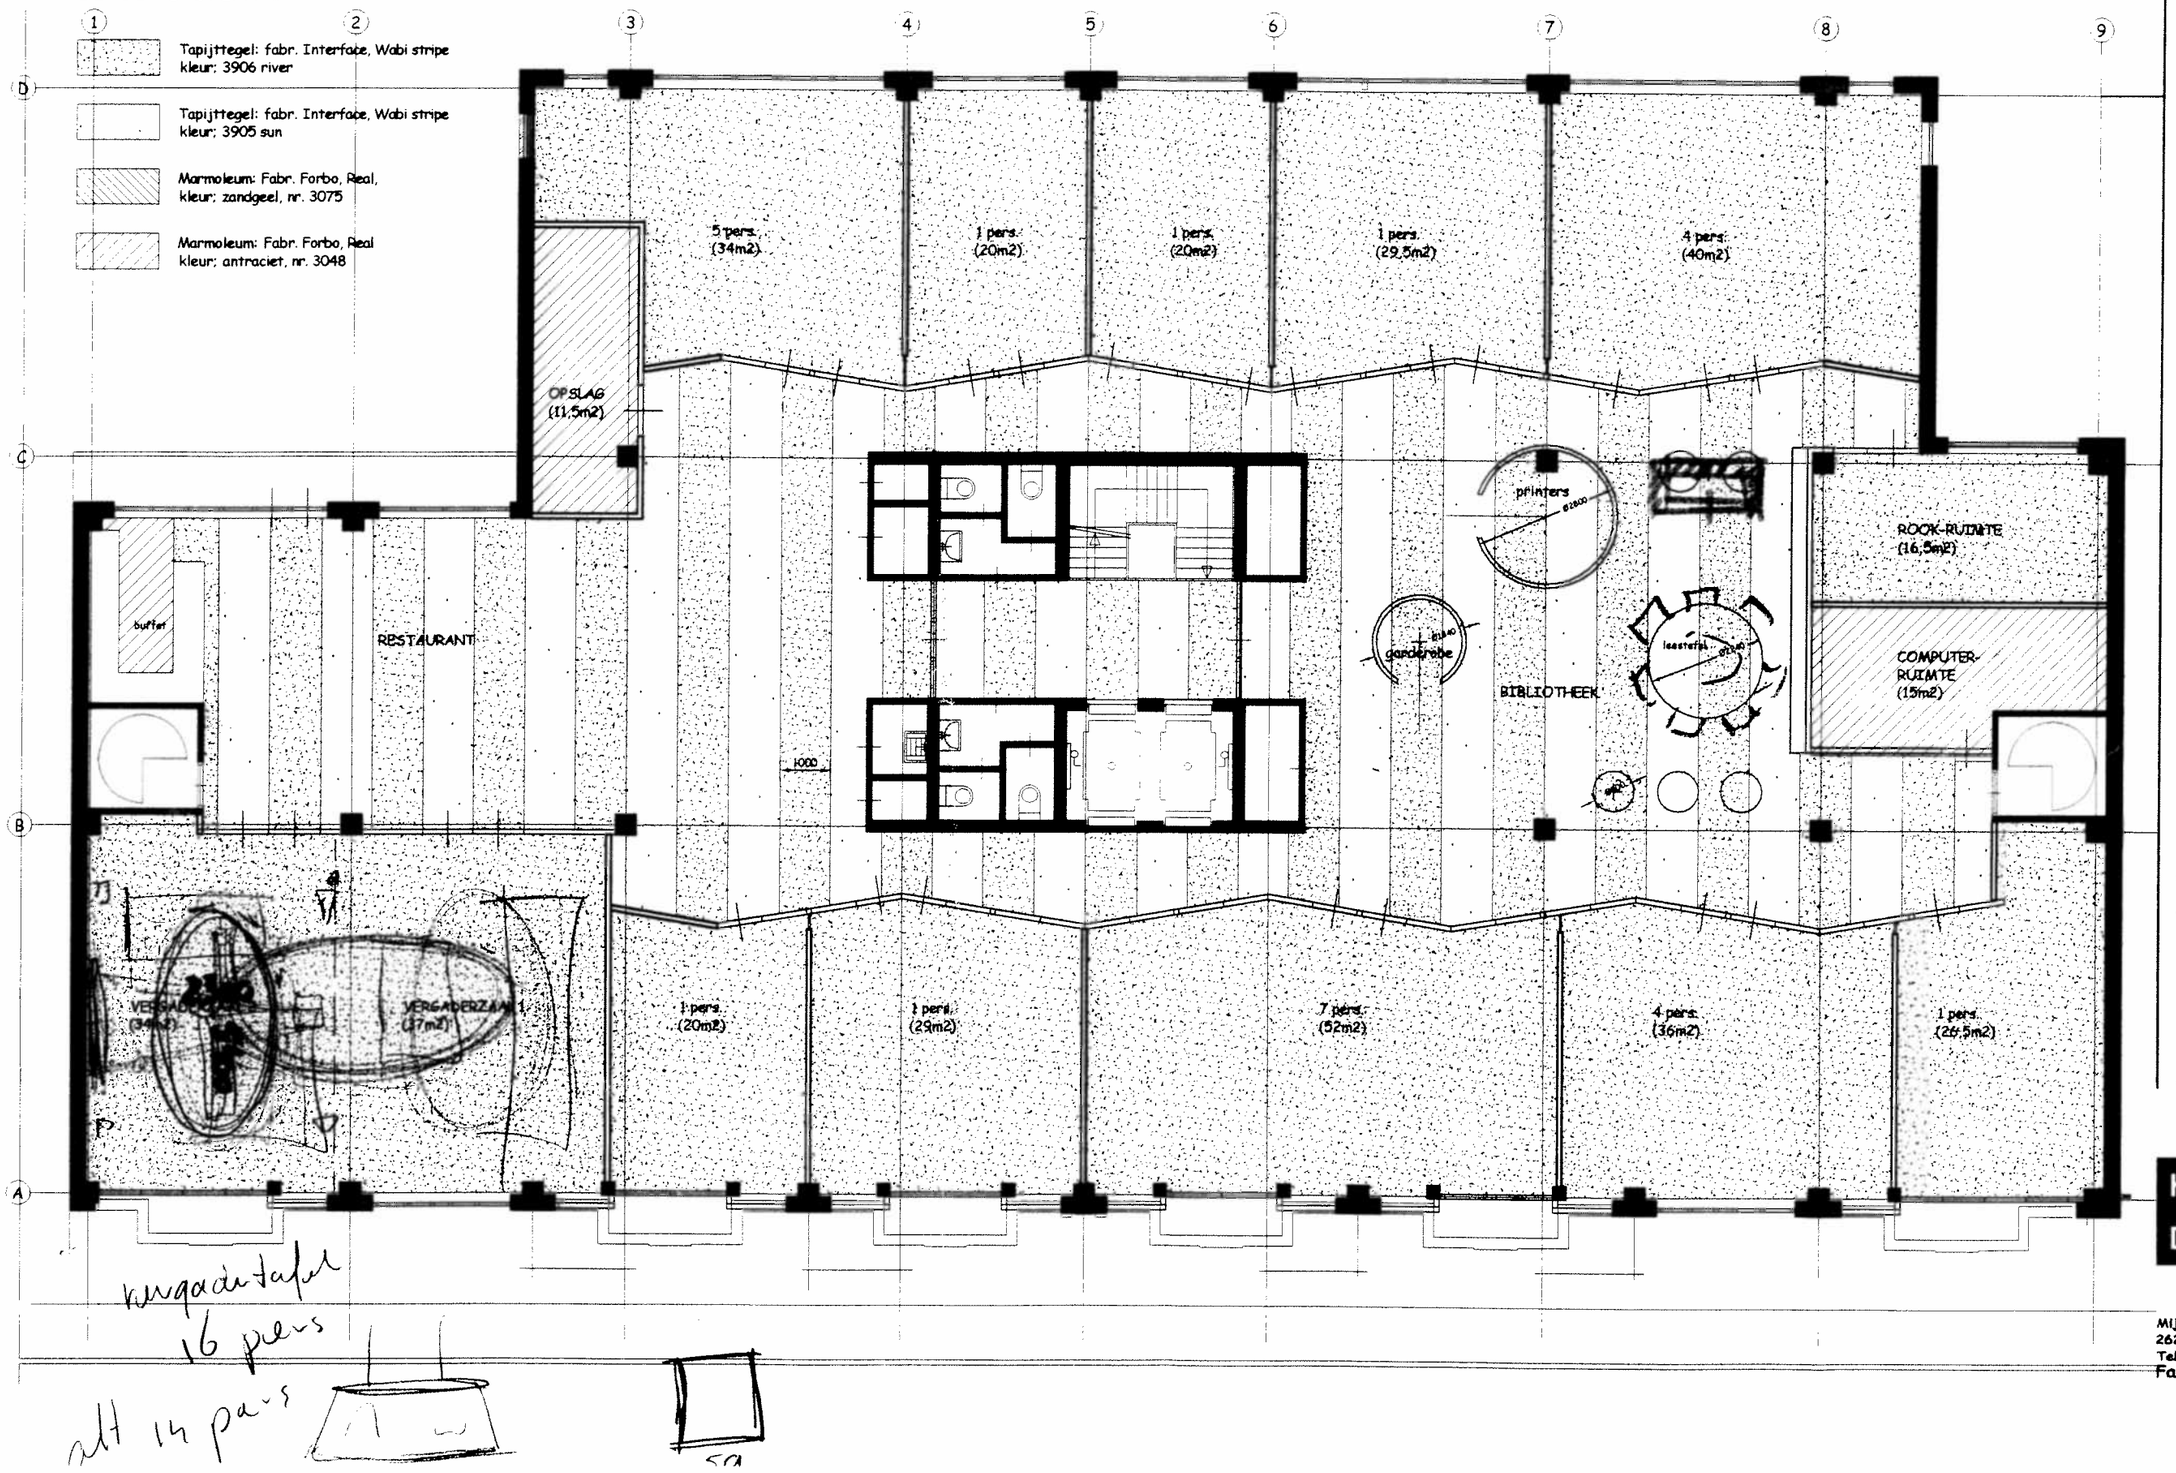

INRICHTING KANTOOR

W1
3e
Sc
09-

HO
DE

Mijnbou
2628 R
Tel: 015
Fax: 01