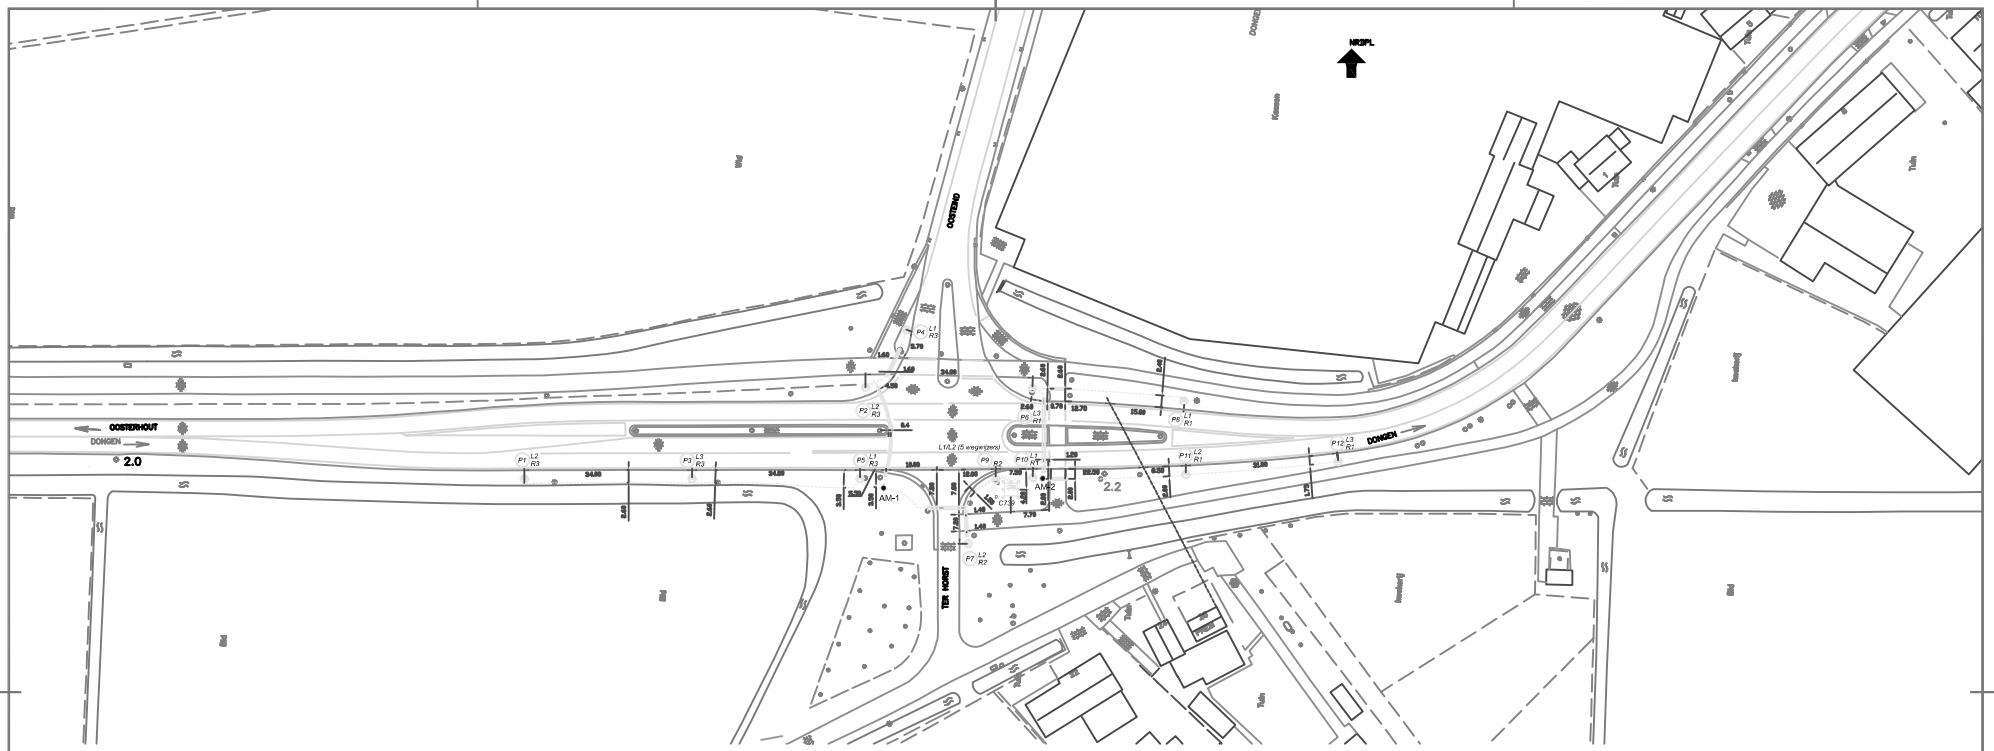

Opmerking
- Lichtmasten 1,75 m uit de verharding indien anders aangegeven

symbool	OMSCHRIJVING	fabrikaat lichtmast	materiaal: st.	materiaal: al.	h.p.h.	verr.-lengte	electrische aansluiting	Lichtmast: fabrikaat armatuur	Lichtmast: type armatuur	Lichtmast: var.-nummer	aantal: arm	aantal: mast
	Lichtmast	VALMONT	x		18 M		x	PHILIPS	SRP4/SS5RS	SGX 18V	18	18
	Lichtmast	VALMONT	x		8 M		x	PHILIPS	SRP4/SS5RS	SGX 33V	1	1
	Lichtmast											
	Lichtmast/mast voetstuk											
	AMVB – combimast											
	AMVB – wegpijler	AMVB	x		6,00 M	x		PHILIPS	wegpijler	TLH 65 W S	1	1
	Lichtmast											
AM (n)	effek-aef											2
	idem											
	AMVB – combimast											
	AMVB – wegpijler											
	te verplaatsen/wijzigen											
	te vervall. Lichtmast											

symbool	kabel: diameter	symbool	verklaring	aantal	symbool	verklaring
			kast met schakelapparaat type 1 fa 0.5 K			aansluisde PVC 4"
			idem type 2	1		aansluisde 4" ijzer
			idem type 3			
	ED-YMvKMvA x 4mm²		idem type met pompdrukwest 3 x 25A		1 stk. lijnnummer	
					L1 L2 L3 indeling fasen	
						diepte aarding volgens de installatie - voorschriften van de Provincie N.B.

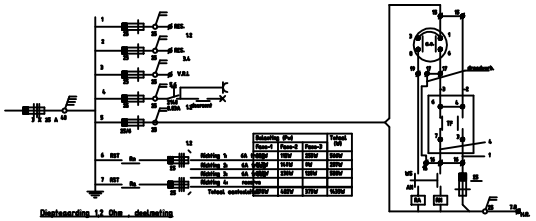

gewijzigd	dd.	par.
A		
B		
C		
D		
E		
F		
G		
H		
gez.	dd.	
gez.	dd.	

Haskoning ISO9002- KWALITEITSZORG
PARALLELWEG 9 5321 JA HEDEL
TELEFOON 073 5998350

TEK. NUMMER	HT020811
FILENAM	HT020811.DWG
STATUS	NAAM/PARAF DATUM
CONCEPT	
WERKDOSSIERPLAAN	
REVISIE	
VERVALLEN	

Provincie Noord-Brabant
Dienst Waterstaat, Milieu en Vervoer
afd. INFRA Brabantlaan 1 5216 TV 's-Hertogenbosch tel. 073-6812812

Provinciale weg N629 Ekelstraat
Renovatie wegverlichting: KRUISPUNT TER HORST

OOSTERHOUT — BESTEKSTEKENING code 739 — SCHAAL 1:500

get. TvH	gew.	bestek 999.54	aant.bl. 1	kaart			1
gez. G. Jagers		dienstjaar 2001	form. A1	reg.nr. HT020811			