A BUIS 3,50 m. 3" (IJ)
B .. 14,15 m. 4" (IJ)
C .. 3,20 m. 3" (IJ)
D .. 3,50 m. 3" (IJ)
E .. 3,50 m. 3" (IJ)
F .. 3,50 m. 3" (IJ)
G .. 12,10 m. 4" (IJ)
H .. 12,10 m 3" (IJ)

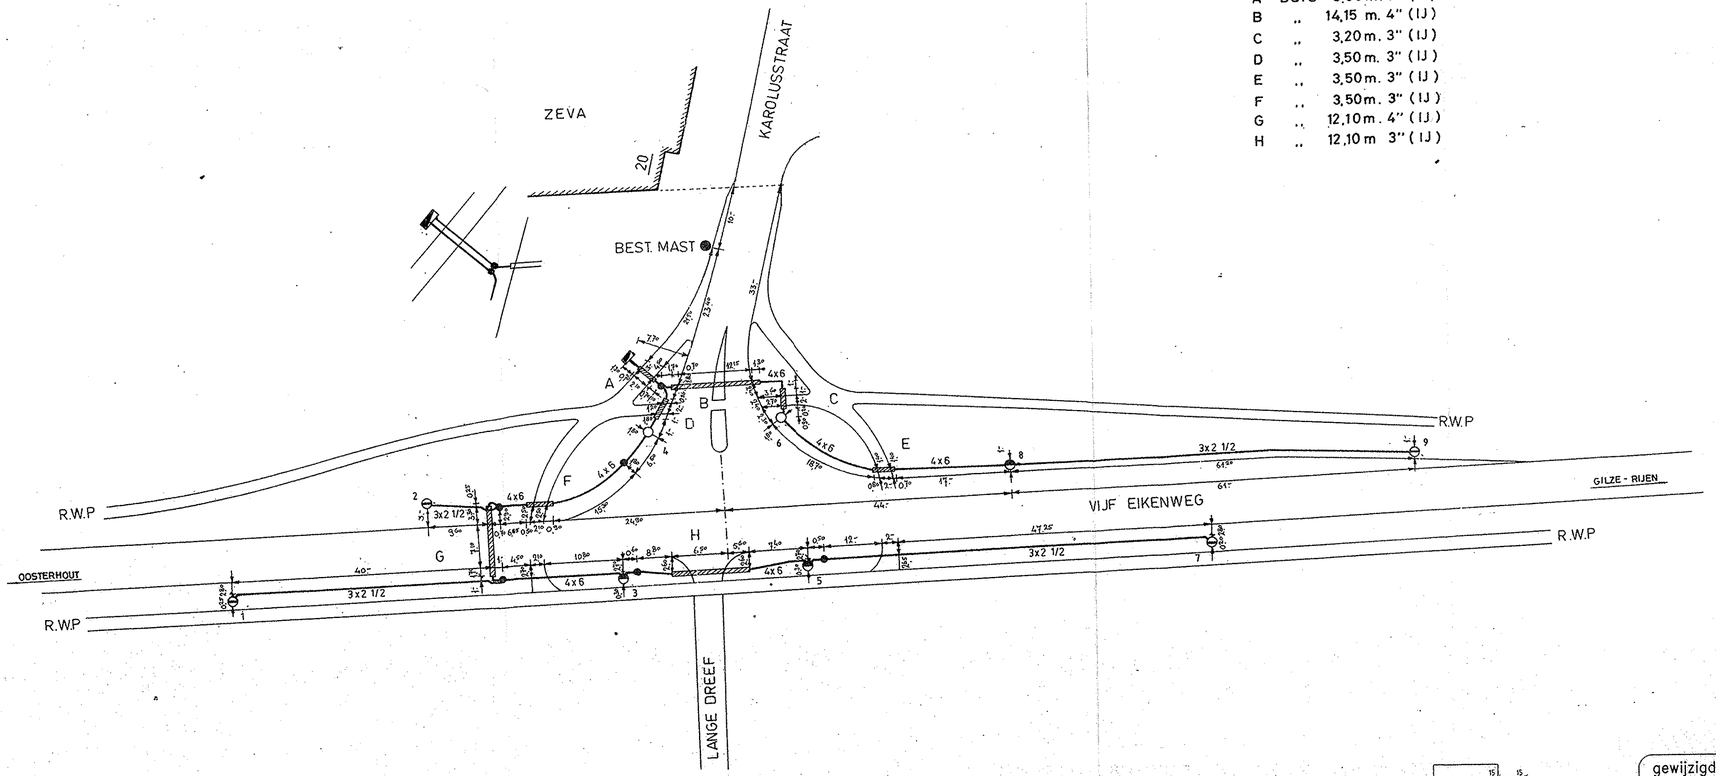

symbool	OMSCHRIJVING nieuw te plaatsen:	materiaal st.	materiaal al.	l.p.h.	verzinkt	electro-coat	geschilderd	lichtmast type armatuur	lichtmast vermogen	aantal arm.	aantal mast
○	lichtmast			9m				SRM	SOX135W	2	2
⊖	lichtmast			10m				SRM	SOX90W	4	4
◒	lichtmast			10m				SRM	SOX135W	3	3
	lichtmast(met voetplaat)										
	ANWB - combimast										
	ANWB - combimast										
	ANWB - wegwijzer										
	lichtmast										
	idem										
	idem										
	ANWB - combimast										
	ANWB - wegwijzer										

	te verplaatsen/wijzigen:
	te verwijd. lichtmast

symbool	kabel	diameter
	VG-YMvKas	4 x 50mm2
	VG-YMvKas	4 x 25mm2
	VG-YMvKas	4 x 16mm2
	VO-YMvKas	4 x 10mm2
	VO-YMvKas	4 x 6mm2
	VO-YMvKas	4 x 2,5mm2
	VO-YMvKas	3 x 2,5mm2

symbool	verklaring	aantal
1	kast met ontstekingspunt type 1, Fa O & K	
2	idem type 2	
3	idem type 3	
4	idem type met pompautomaat 3 x 25A	

symbool	verklaring
	door PVS. te leggen mantelbuis PVC Ø
	te persen mantelbuis 47? ijzer
	bestaande mantelbuis
1 t/m	mastnummer
L1 L2 L3	indeling fasen

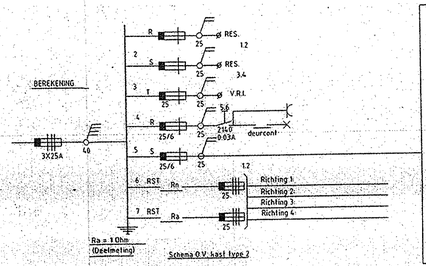

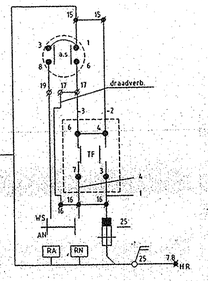

gewijzigd	dd.	par.
A		
B		
C		
D		
E		
F		
G		
H		
gez.	dd.	
gez.	dd.	

Provincie Noord-Brabant
Dienst Waterstaat, Milieu en Vervoer

afd. INFRA | Brabantlaan 1 5216 TV 's-Hertogenbosch tel. 073-6812812

Provinciale weg Oosterhout – Rijen wegnr. 420
Provinciale wegverlichting "Aansl. Karolusstraat"

SCHAAL 1:500

Gemeente Oosterhout | Revisietekening | Code 736

get. A.S.	gew.	bestek 950VL	aant.bl. 1	kaart 22 6 5 6 1
gez.		dienstjaar	form. B3	reg.nr. 32640