


BOVENAANZICHT NIET OP SCHAAAL

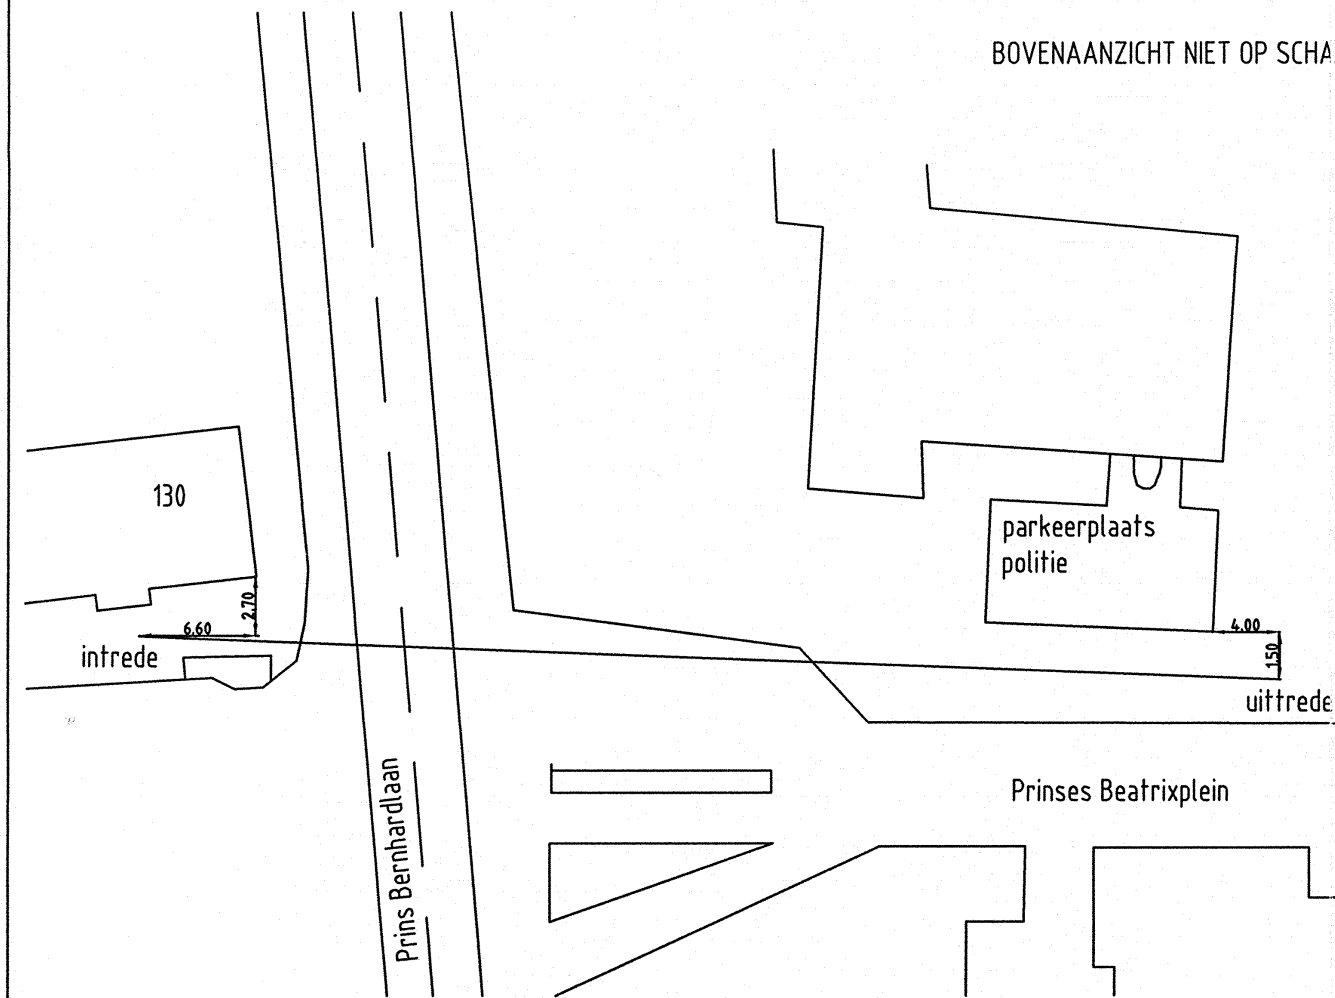

Boring: HDPE Ø315
Boordatum: 30-08-2004

UITSLUITEND VOOR INTERN GEBRUIK

REV.	DATUM :	GETEKEND :	OMSCHRIJVING:	GECONTROLEERD:
			Holland Drilling b.v. Wilhelminakade 10 2741 JV Waddinxveen Postbus 57 2740 AB Waddinxveen Tel. 0182-648680 Fax 0182-648689	
PROJECT: 19420103				
LOCATIE: Pr. Bernhardlaan te Haarlem				
ONDERWERP: Gestuurde boring <i>Revisie</i>				
PROJ.NR. :	SCHAAL :	FORMAAT :	TEKENING NR. :	REV.
19420103		A3	HD 04.36.01 R	0

Bestandsnaam: HD 04.36.01.r.dwg d.d. 9-9-2004

liander
onderdeel van alliant

Klic melding nr. 180071037
Tekening nr. 381627422



gas_hoge_druk
Afdrukdatum 27/09/2018