



*Te demonteren installatie*

- 1 - PAPI HOOFDBAAN KOP 24
- 2 - NADERING KOP 24 (NH2)
- 3 - NADERING KOP 24 (NH1)
- 4 - HOOFDBAAN (H1.2)
- 5 - HOOFDBAAN (H1.1)
- 6 - AFSTANDSMARKERINGSBORDEN HOOFDBAAN
- 7 - OVERRUN HOOFDBAAN KOP 24
- 8A - OVERRUN PARALLELBAAN KOP 24
- 8B - PAPI PARALLELBAAN KOP 24
- 9A - ROLBAAN 6
- 9B - ROLBAAN 7A
- 9C - ROLBAAN 7B
- 10 - PARALLELBAAN
- 11 - AANVLIEG PARALLELBAAN KOP 24

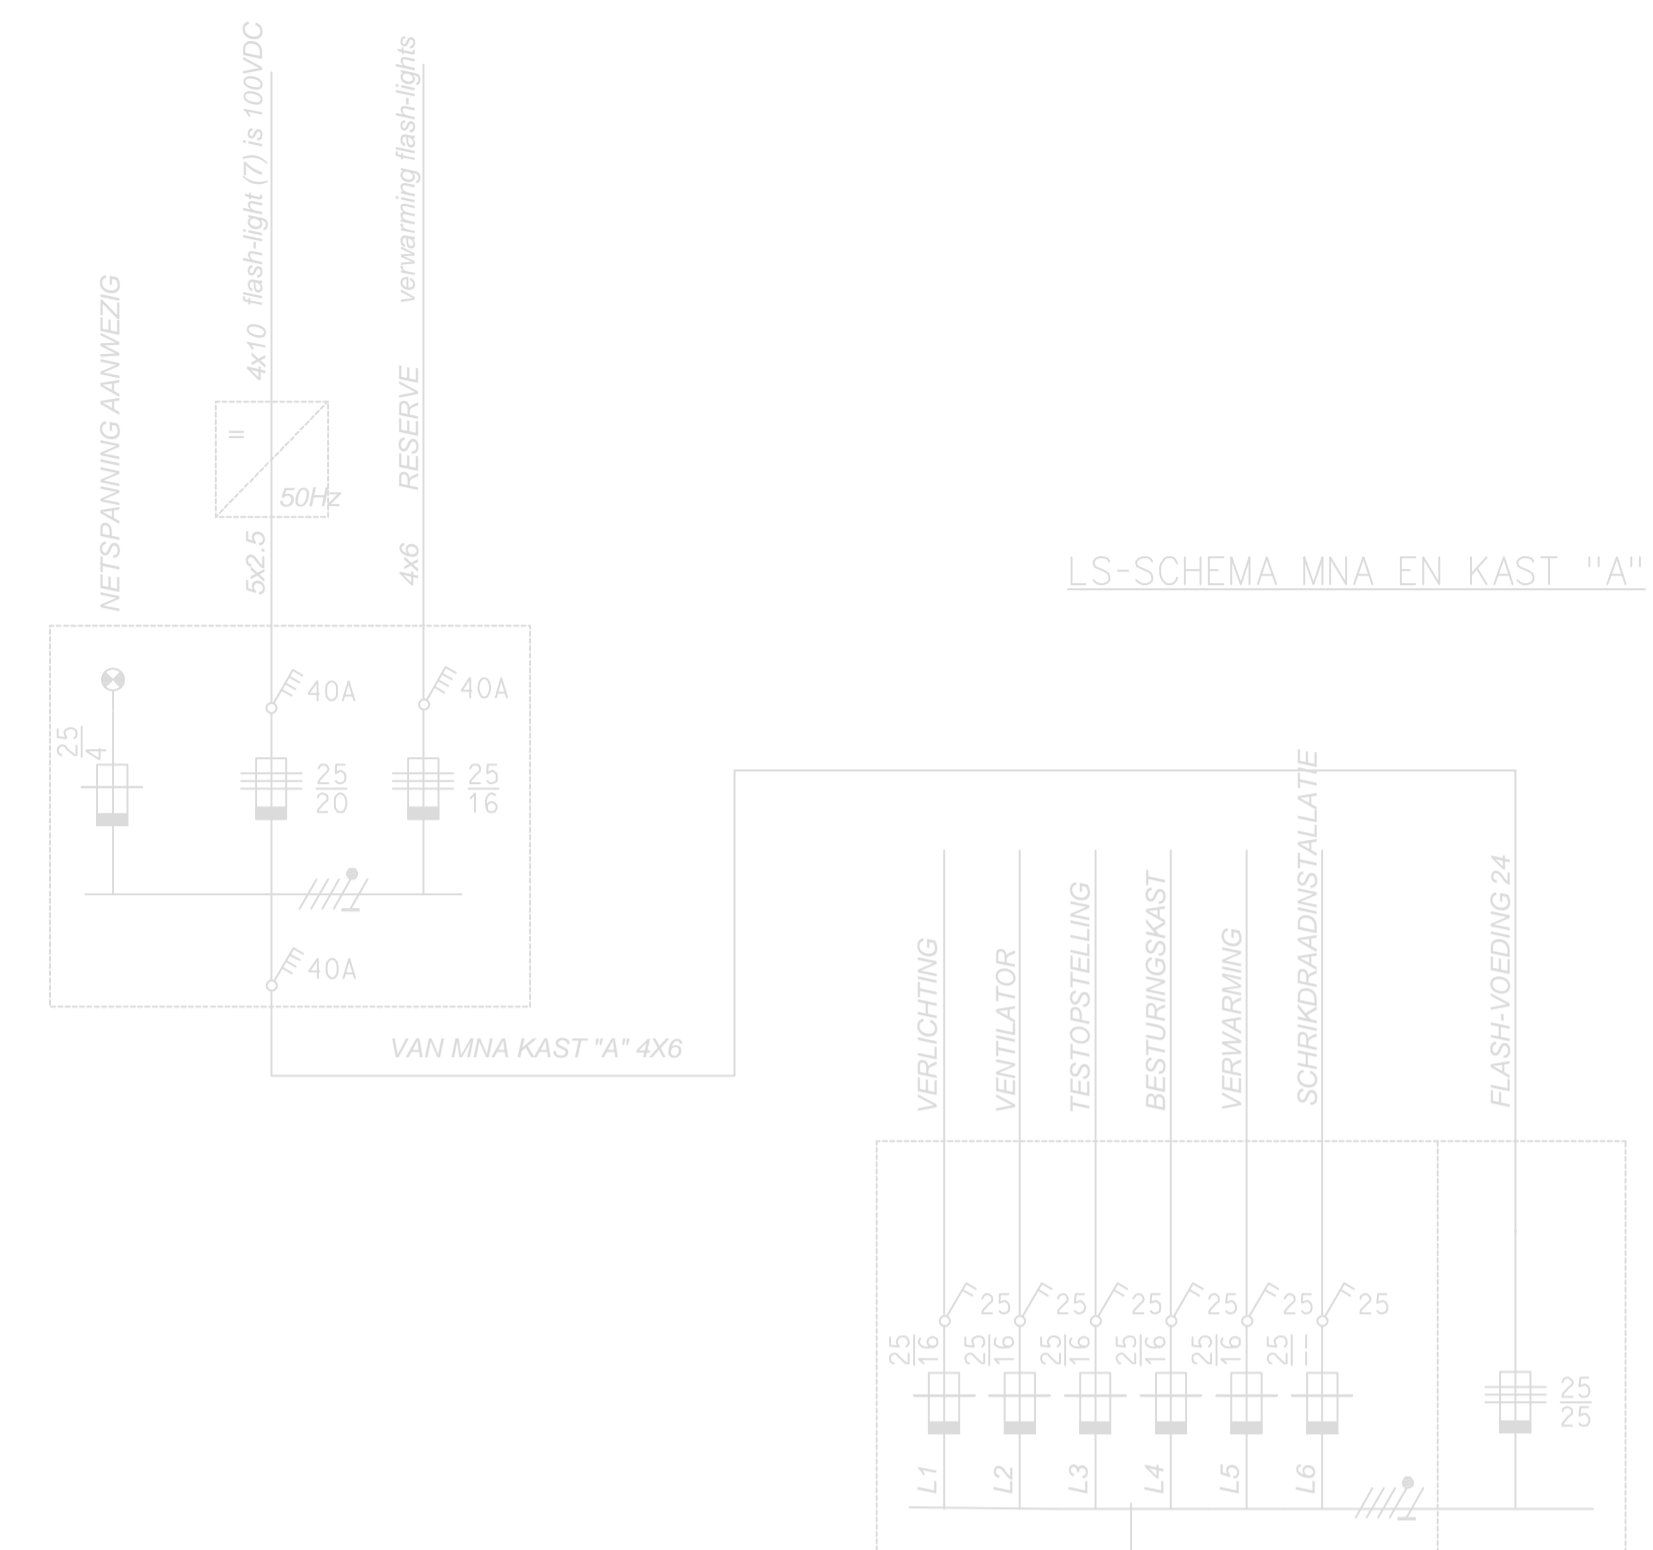

LS-SCHEMA MNA EN KAST "A"

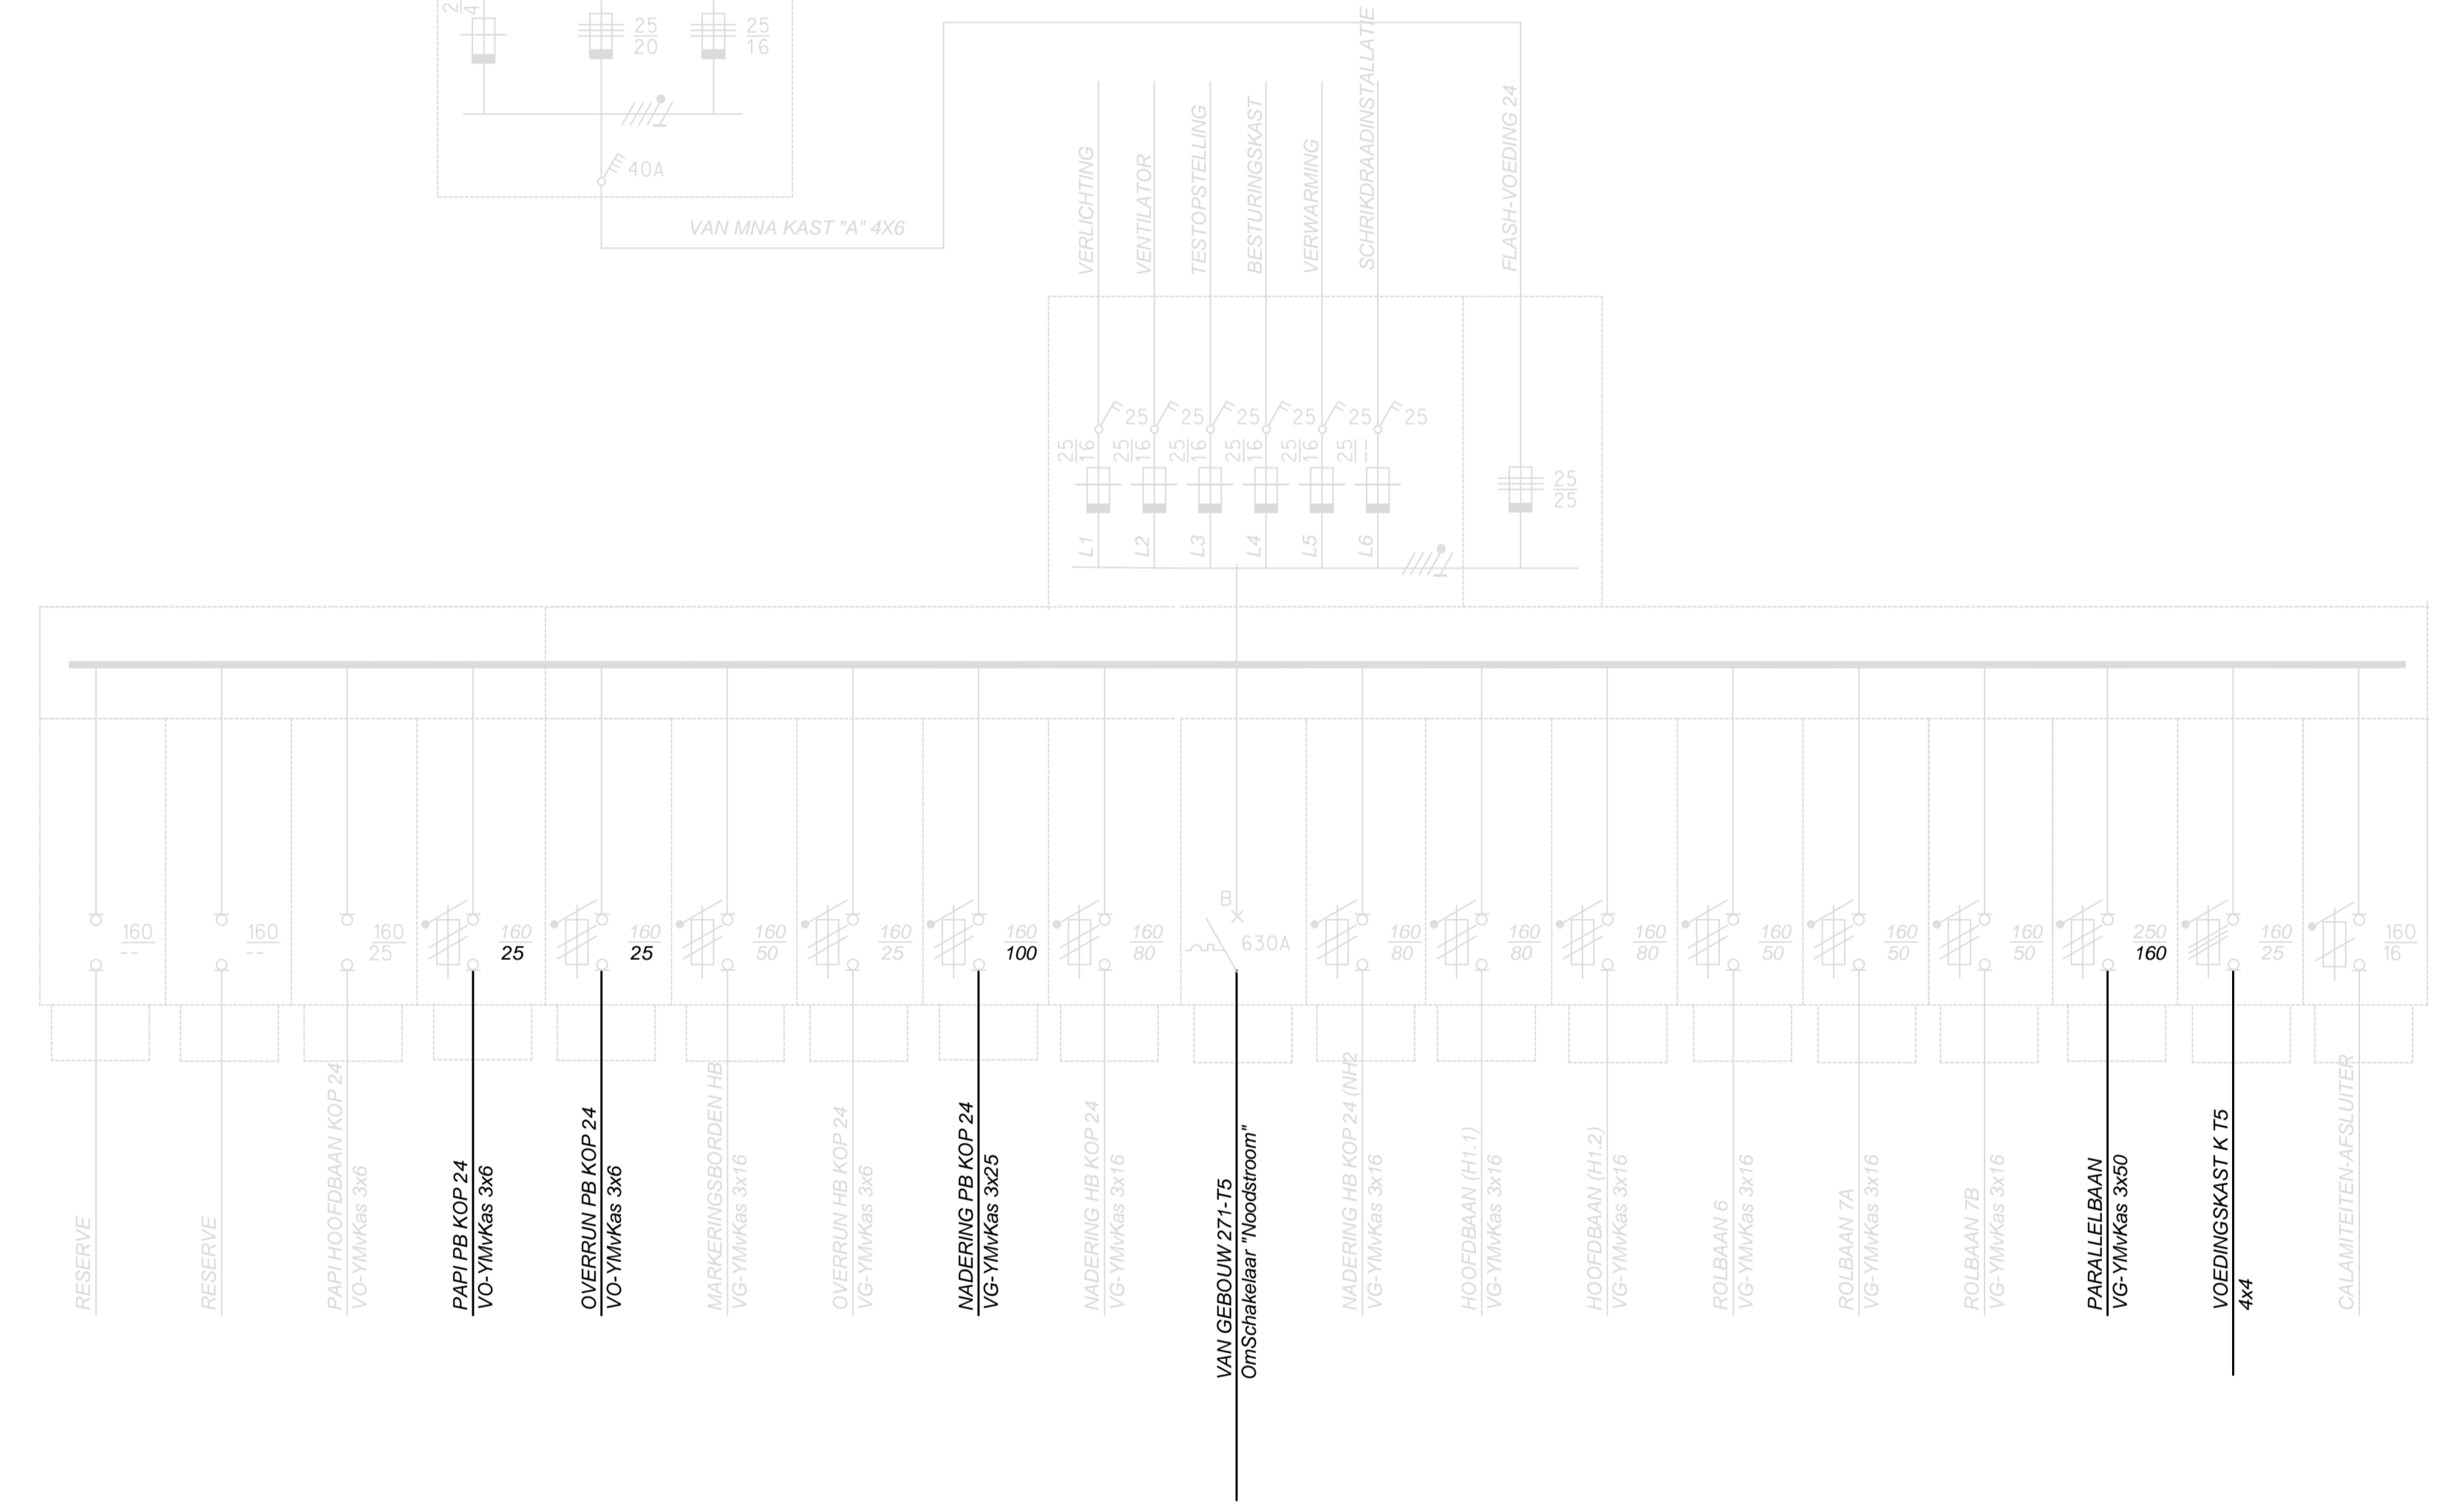

*Te demonteren installatie*

OPMERKING:  
GRUIS GEKLEURDE INSTALLATIEONDERDELEN  
TE HANDHAVEN  
ZWART GEKLEURDE INSTALLATIEONDERDELEN  
TE DEMONTEREN

**Vervangen vliegveldverlichting  
parallelbaan vliegbasis Volkel**  
Specificatie:  
**Demontage elektrotechnische installatie regelstation R5**

Objectnummer:	45H03	Eigenaar:	Dienst Vastgoed Defensie
Gebouwnummer:		Directie:	Zuid
Besteknummer:	207.11.0963	Auteur:	Kamphuis T.C.
Projectnummer:	2001339	Gecontroleerd:	Lourenssen, E.A.G.P.
Fase:	Bestek	Datum:	12-3-2013
Versie:	A	Schaal:	1:50
Blad:	E65 van	Formaat:	A1
Tekeningnummer:	45H03- -Bestek-2001339-E/ -A-00		

Wijl.	naam	Aanpak van de wijziging
		Datum