


[illegible]

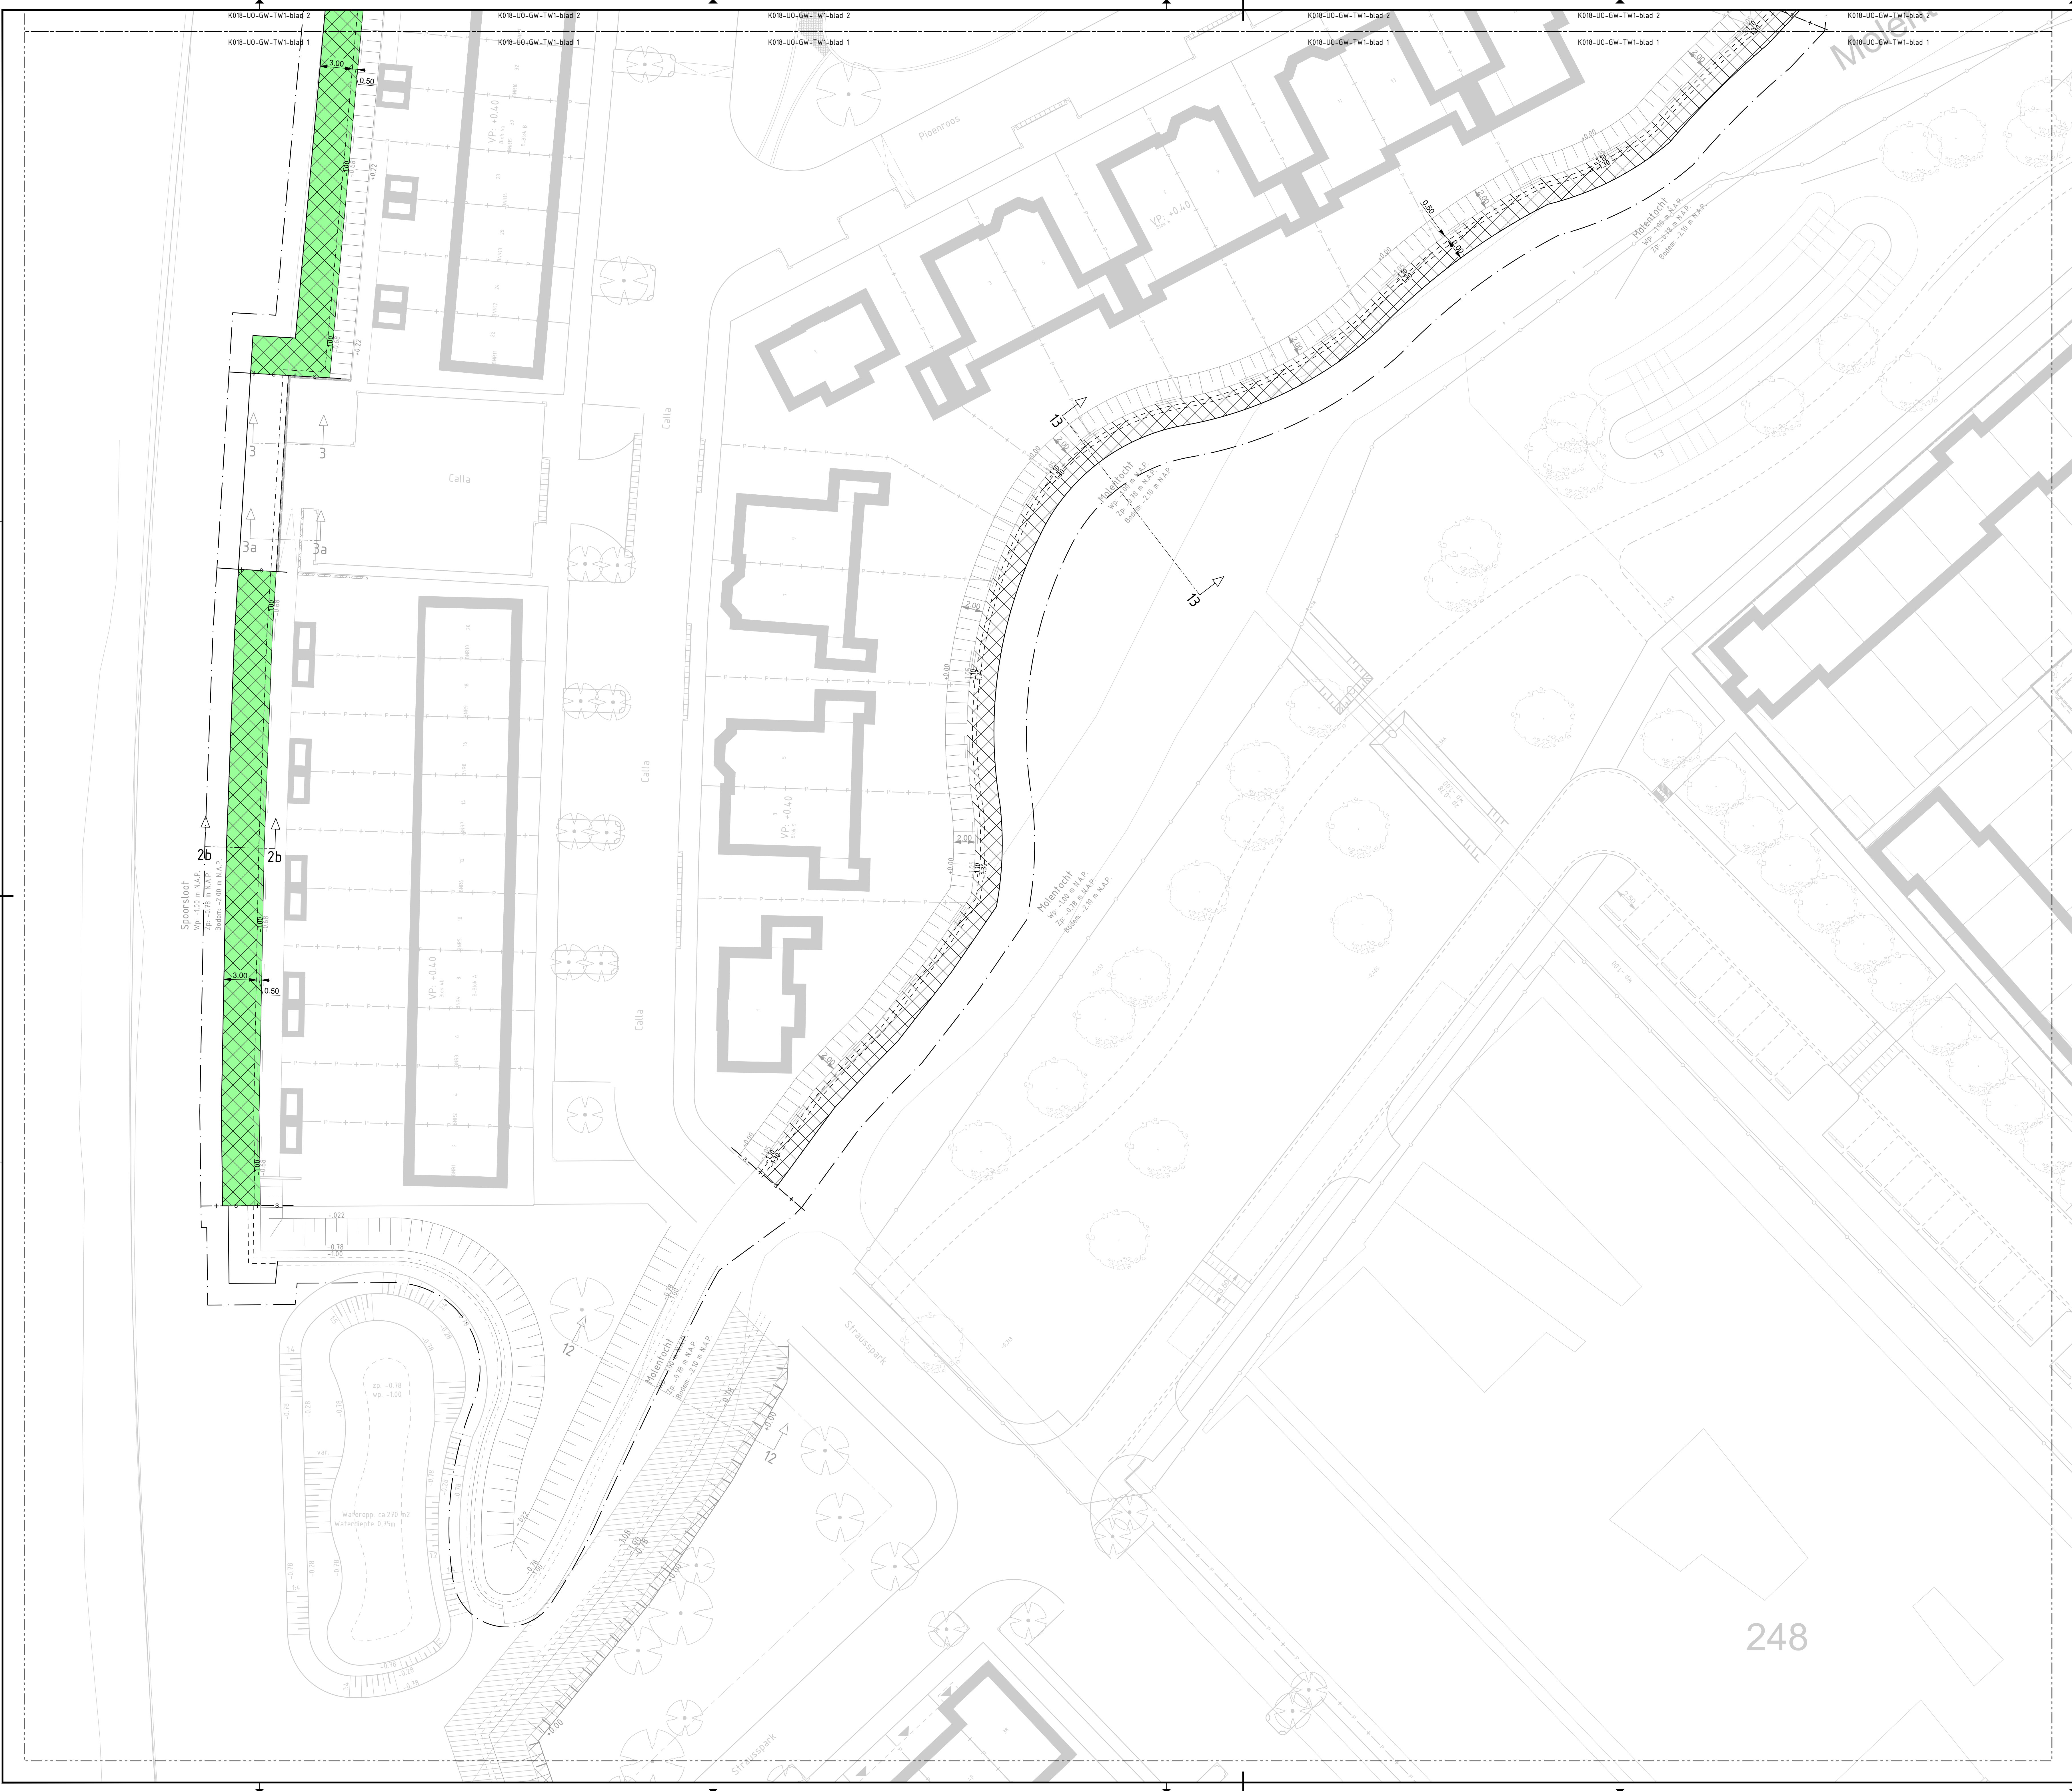

Legenda Grondwerk WRM

- Werkgrens
- Gebied in bestek K018-05 N.V.I.-02 (indicatief)
- Ontgraven bodemprofiel (diepte conform tekening WRM)
- Aanvullen bodemprofiel (diepte conform tekening WRM)
- Profilieren talud (conform tekening K018-BE-GW-W1 (profiel aangegeven))
- Verwijderen transportleiding PVC Ø315 mm incl. stroomrichting en B.O.B.
- Verwijderen schildmuur d=0.10 m, h=1.00 m (materiaal zie bestek)
- Sectiegrens
- Nieuwe hoogte t.o.v. NAP
- Kruin talud
- Talud
- Waterlijn
- Onderwaterhoogte
- Slootbodembodem

0 2 4 6 8m

Maatvoering in meters tenzij anders aangegeven
Hoogte in meters t.o.v. NAP tenzij anders aangegeven

3					
2	04-12-2018	FBR	EBO	Toevoeging aanduiding gebied indicatief vallend in bestek K018-05 N.V.I. 02	
Versie nr.	Datum	Set.	Con.	Wijziging	
Rol van de IDDS					
Opdrachtgever: Terra Ontwikkeling C.V.					
Project: Hoogkamer bouwstroom III woonrijfphase 1					
Onderdeel: Uitvoerings Ontwerp K018-05					
Omschrijving: Grondwerk					
Tekeningnummer: K018-UO-GW-TW1					
Versie nr.: 2.1					
Blad nr.: 1/2					

Getekend: FBR
Kwaliteitscontrole: EBO
Vrijgegeven: EBO

Formaat: A0
Schaal: 1:200

Status: Definitief
Datum: 04-12-2018