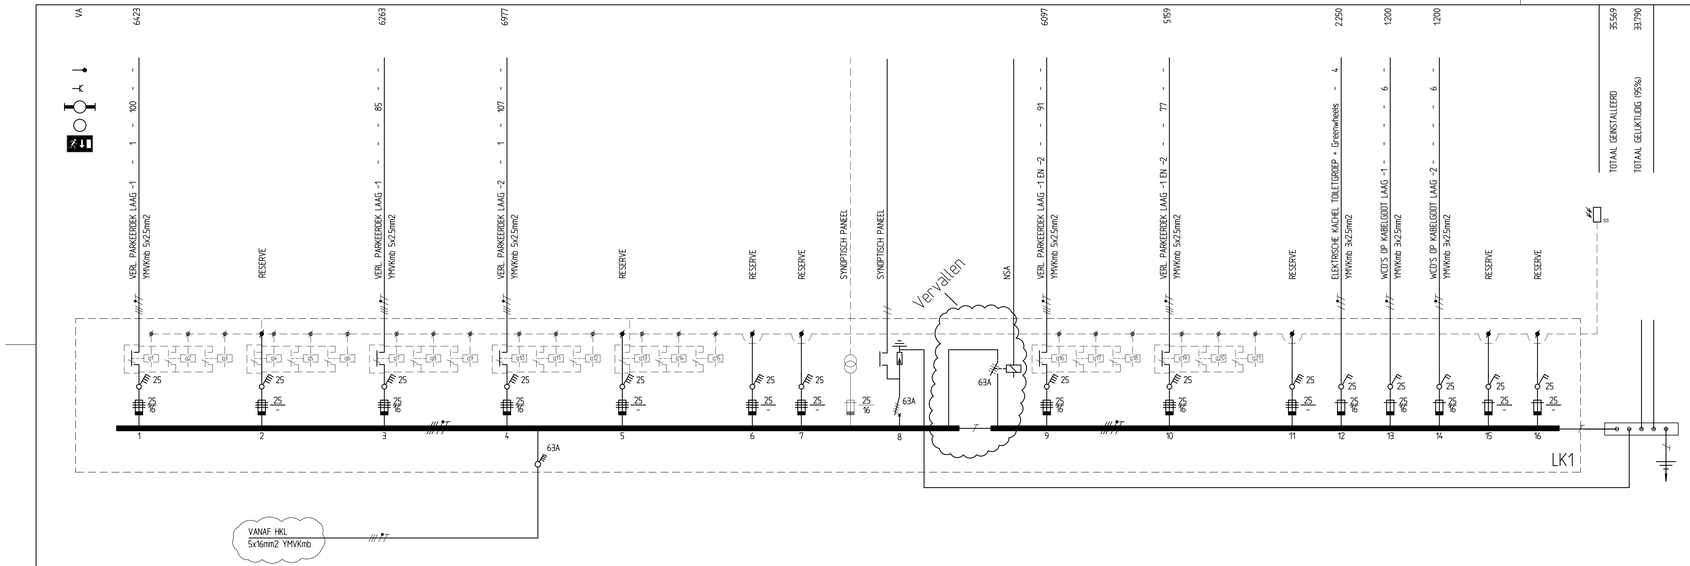

Indien niet nader aangegeven:
groepschakelaar 25A
smeltpatronen 16A
afgaande groepen YMVKmb 2.5mm2
magneetschakelaars n.t.b.

OPMERKINGEN

Maten in Millimeters tenzij anders aangegeven
Hoogtematen in meters ten opzicht van N.A.P.

VERSIE

Versie	Omschrijving	Datum
f		
e		
d		
c		
b	Wijziging onderhoek	24-01-2013
a	Concept installaties	19-12-2012

Bestandsnaam :
verwijzing : .

Gemeentewerken
Gemeente Rotterdam
Ingenieursbureau

Galvanistraat 15
Postbus 6633
3002 AP Rotterdam
Telefoon 010 489 4289
Telefax 010 489 6200

Rotterdam Centraal

Aanpassingen installaties
Schouwburgpleingarage
Verdeelinrichting LK1 Bestek

Behoort bij : –
Nummer : –
Geografische code :
Formaat : A3V3
In bladen
Schaal : nvt
blad nr:

Getekend : TS&A
Paraaf/Datum
Gecontroleerd ontwerpleider(s) :
Paraaf/Datum
Geautoriseerd projectleider(s) :
Paraaf/Datum

Tekeningnr. : E-603N
projectcode | soort | volgnr. | b ver.