


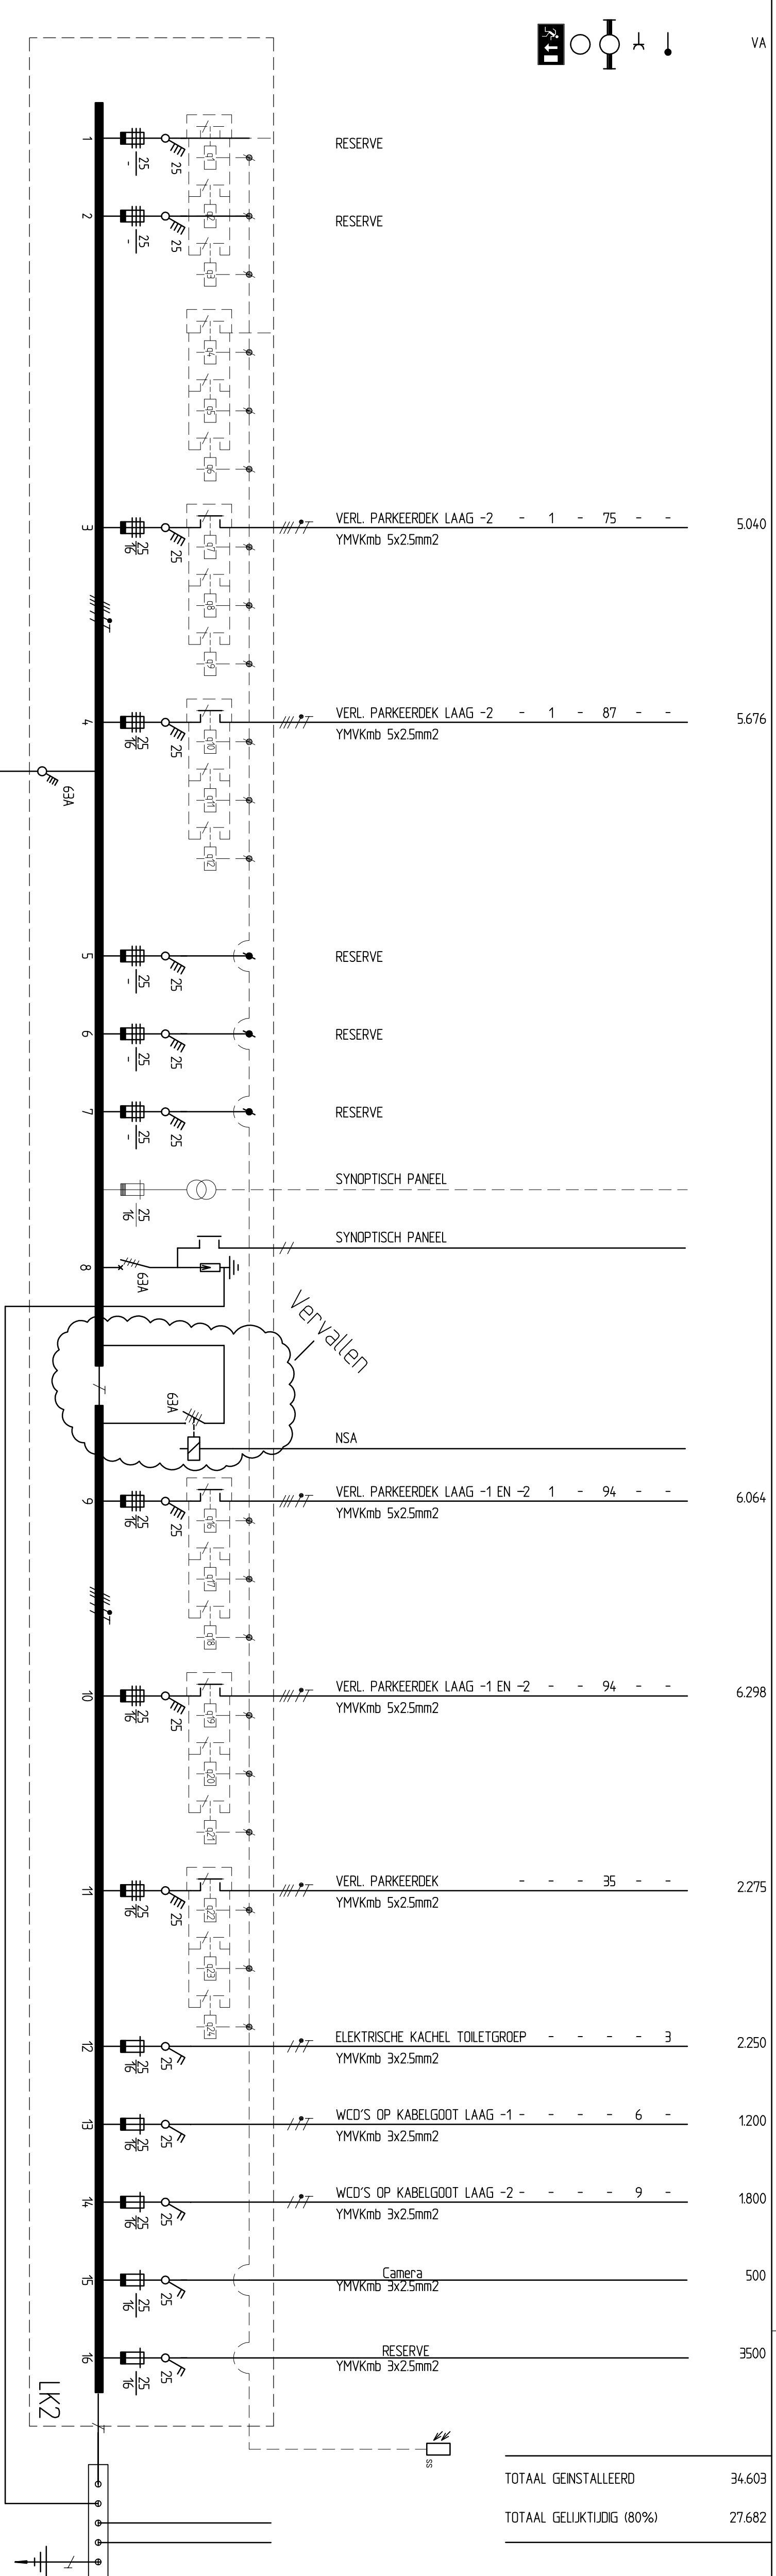

TOTAAL GEINSTALLEERD	34.603
TOTAAL GELUJTIJDIG (80%)	27.682

Indien niet nader aangegeven:
groepschakelaar 25A
smeltpatronen 16A
afgaande groepen YMKmb 2.5mm2
magnetschakelaars n.l.b.

OPMERKINGEN

Moten in Millimeters tenzij anders aangegeven
Hoogtematen in meters ten opzicht van N.A.P.

VERSIE	
Versie	Datum
a	19-12-2012
b	24-01-2013
c	
d	
e	
f	

Gemeentewerken
Gemeente Rotterdam
Ingenieursbureau

Gedwijnstrat 15
Postbus 6633
3002 AP Rotterdam
Telefoon 010 489 4288
Telefax 010 489 6200

Rotterdam Centraal

Aanpassingen installaties
Schouwburgplein
Verdeelinrichting LK2 Bestek

Gedatend : TS&A	Gecontroleerd ontwerpleider(s) : Perceel/Datum	Geautoriseerd projectleider(s) : Perceel/Datum	Tekeningnr. : E-604N	blad nr. b
projectcode soort volgnr. ver.				