


RENVODI

SYMBOL	OMSCHRIJVING	HOOGTE
[Symbol]	BRANDELD-/ONTRUIMINGSINSTALLATIE	
[Symbol]	AUT BRANDELDER	
[Symbol]	THERMISCHE BRANDELDER	
[Symbol]	HANDBRANDELDER	1950-vl
[Symbol]	HANDBRANDELDER MET SEUITELOKALELAAR	1950-vl
[Symbol]	NEUVENDEKATOR	900 BOVEN BZ KOZIJN
[Symbol]	ONTSPRING-/LUSDRUKKER	
[Symbol]	KLEEFPAANEEL	
[Symbol]	ZAKKALEDT	3000-vl
[Symbol]	STUURKLEED	
[Symbol]	MEETKLEED	
[Symbol]	NEUVENPANEEL	
[Symbol]	BRANDELDCENTRALE	
[Symbol]	VERLOOPDRAGER MET VASTHOUDRICHTING AANGESLOTEN OP OTV	
[Symbol]	DATA-/TELEFOON INSTALLATIE	
[Symbol]	TELEFOON-AANSLUITPUNT EMELVOEDIG	300-vl of WANDSGOT
[Symbol]	DATA-AANSLUITPUNT EMELVOEDIG	300-vl of WANDSGOT
[Symbol]	DATA-AANSLUITPUNT 2-VOEDIG	300-vl of WANDSGOT
[Symbol]	DATA-AANSLUITPUNT 4-VOEDIG	300-vl of WANDSGOT
[Symbol]	19" PATCHKAST	
[Symbol]	CAI-INSTALLATIE	
[Symbol]	AANSLUITPUNT CAI	300-vl of WANDSGOT
[Symbol]	MULTITAP	
[Symbol]	VERSTERKER	
[Symbol]	SIGNAALVERBODRAGTSPUNT	
[Symbol]	MIVA-INSTALLATIE	
[Symbol]	TRIEKSCHEKELAAR MET TREKVOEDIG	300-vl
[Symbol]	MIVA SIGNALEERING	900 BOVEN BZ KOZIJN
[Symbol]	AFSTELLEKED	950-vl
[Symbol]	ALARMERING	
[Symbol]	DRUKKNOP VERLEEGPROEPP	
[Symbol]	AANSLUITPUNT VERLEEGPROEPP	900 BOVEN BZ KOZIJN
[Symbol]	ALARM SIGNALEERING	
[Symbol]	STATISCH ALARM	
[Symbol]	MOBEL ALARM	
[Symbol]	ALARM SIGNALEERING	900 BOVEN BZ KOZIJN
[Symbol]	SIGNAALOVER ALARM	
[Symbol]	LOCATIEZONDER	DIRECT OUDER-PLAFOND
[Symbol]	KEEST-SPROEPP	
[Symbol]	SIGNALEERINGSPANEEL	
[Symbol]	DIVERSE	
[Symbol]	VIA	LEDE VOORZORGEN VIA AANSLUITING
[Symbol]	STORPLECHT	
[Symbol]	ANTENNE DETECTIELEED	
[Symbol]	KLOK	
[Symbol]	INTERCOM	
[Symbol]	SPREK-/LUUSTVERBANDING	
[Symbol]	INTERCOMPOST	

HOOGTE IN mm BOVEN AFGEWERKTE VLGER
TENZUJ OP PLATTEGROND ANDERS AANGEVEVEN

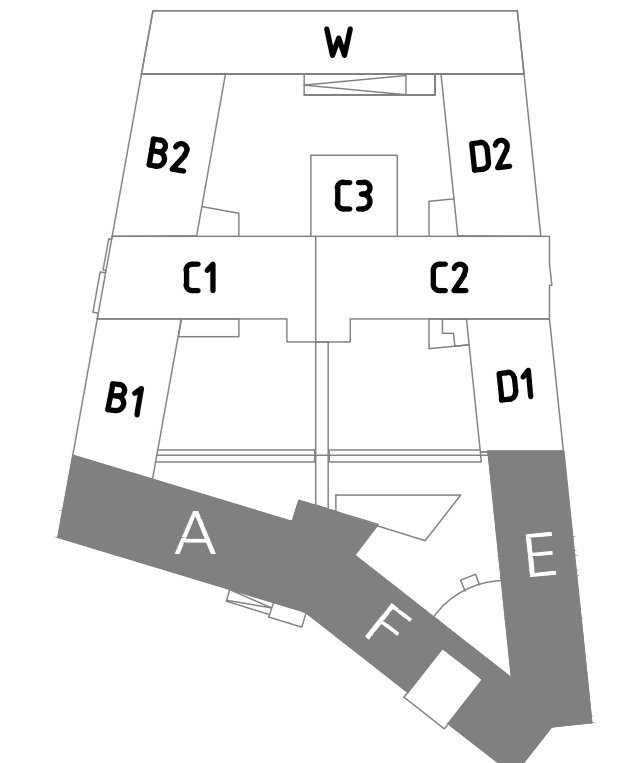

Status:	REVISIE	Bouwkundige onderlegger dd:	12-12-2013
Project:	RIJNVESTE 1 + 2 LEIDEN		
Installatie:	ZWAKSTROOMINSTALLATIE BEGANE GROND BOUWDEEL A, E, F	B P.T.	28-02-2014
		A P.T.	31-08-2012
Datum:	01-03-2012	Schaal:	1:100
		Get.:	P.T.
		Geç.	
Projectnr.:	160310	Tekeningnummer:	AEF-00-E64-00