
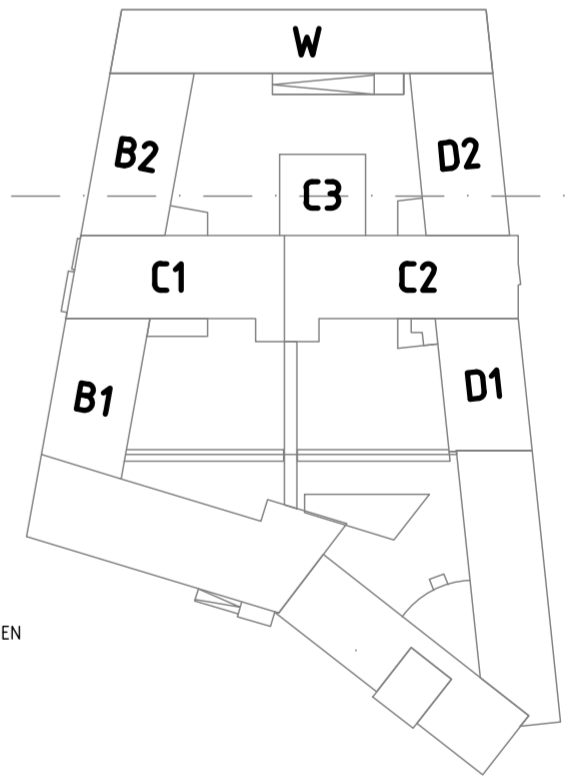


BOUWDEEL C

BOUWDEEL A

BOUWDEEL D

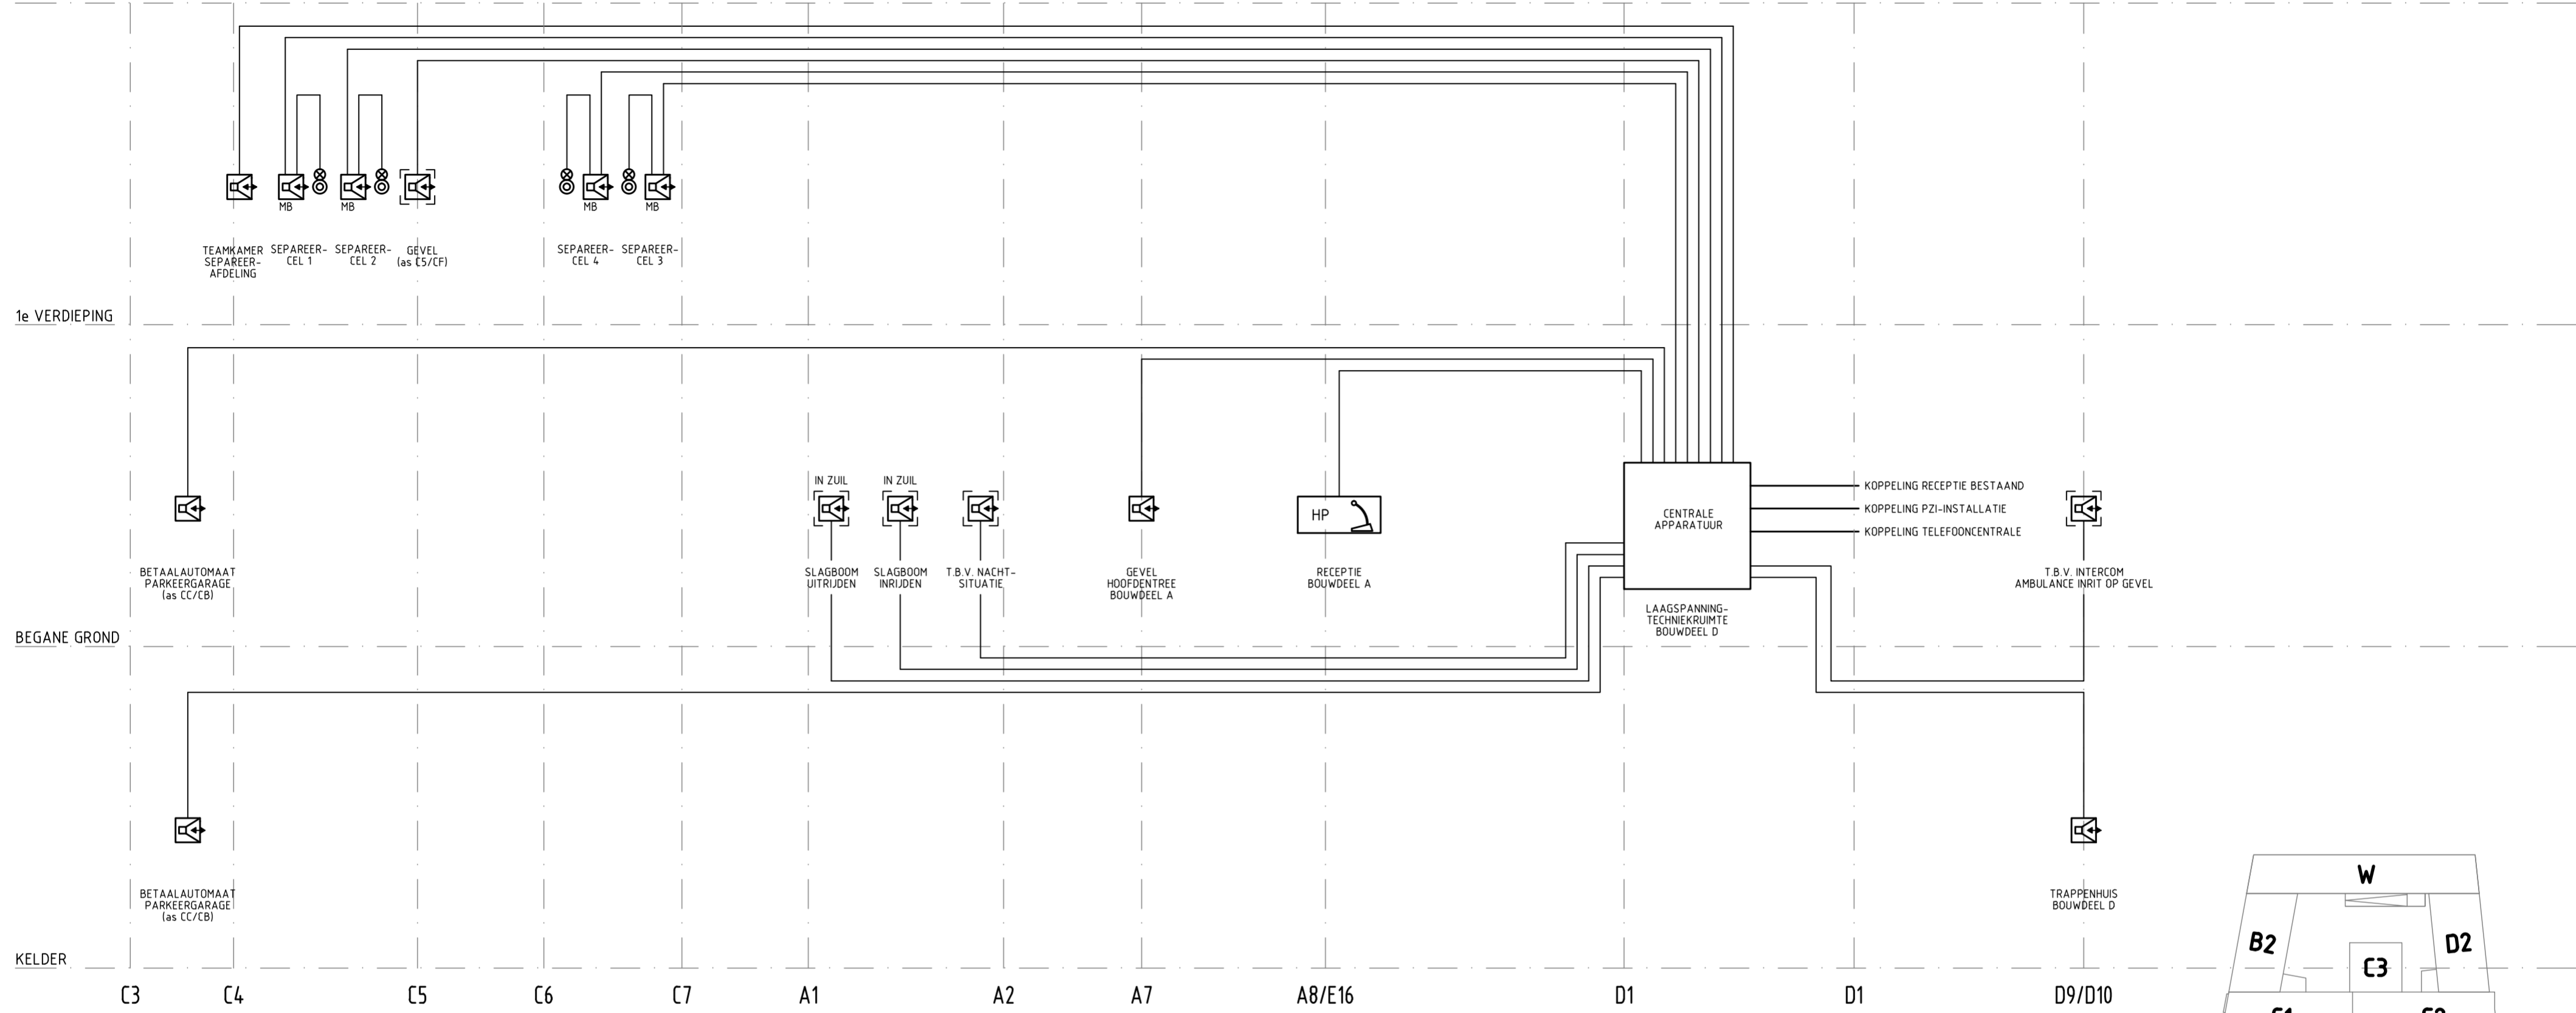

RENVOOI

SYMBOL	OMSCHRIJVING
	INTERCOMTOESTEL BUITEN
	INTERCOMTOESTEL IN WAND OF BALIE
	INTERCOMTOESTEL MOLESTBESTENDIG IN SEPARERECELLEN
	OPROEPLAMP INTERCOM, 4-PUNTS RESET SCHAKELAAR
	INTERCOM HOOFDPOST MET GEÏNTEGREERDE ZWANENHALSMICROFOON

Status :	REVISIE	Bouwkundige onderlegger dd : n.v.t.
Project :	RIJNVESTE 1 + 2 LEIDEN	
Installatie :	BLOKSHEMA INTERCOMINSTALLATIE	
Datum : 01-03-2012	Schaal : n.v.t.	Gef. : P.T. Gef. :
		Projectnr. : A ² 160310 Tekeningsnummer : E68-00-011