


Legenda		
Gemette	Omschrijving	Status
	Buikleiding gevaarlijke inhoud	KLIC
	Datatransport	KLIC
	Hoogspanning	KLIC
	Laagspanning	KLIC
	Middenspanning	KLIC
	Gas hoge druk	KLIC
	Warmtenet	KLIC
	Water	KLIC
	Sleuf	KLIC
	Drukteleiding	KLIC
	Risicoring vrijverval	KLIC
Symbol	Omschrijving	Status
	Water	Bestaand
	Asfalt	Bestaand
Vervolg	Omschrijving	Status
	Strook Liander (gemeten)	Gemeten

Gemeten punt met NAP-hoogte

Alle gekleurde lijnen, m.u.v. de Strook Liander, komen uit de KLIC-melding.

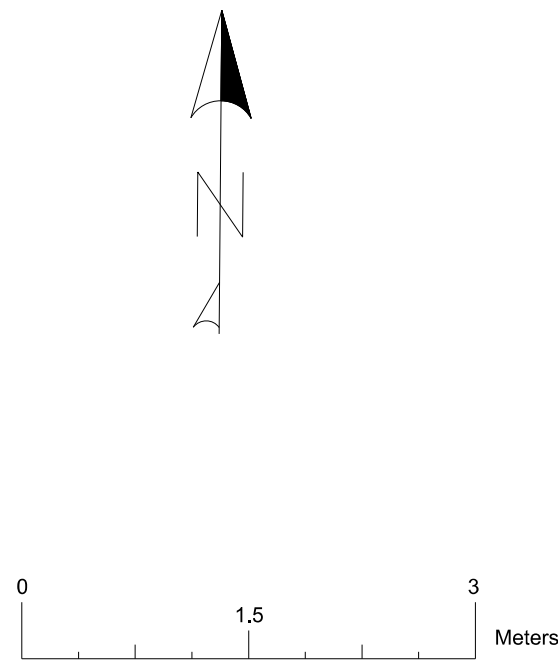

Alle maten zijn in meters t.o.v. NAP tenzij anders aangegeven.

Bron
Im180329.csv
Im180403.csv

MARKUS BV
Kwadrantweg 7
1042 AG Amsterdam
Tel: +31 (0)20-5874000
E-mail: info@markusbv.nl
Website: www.markusbv.nl

Project:	Aziëhavenweg		
Opdrachtgever:	Havenbedrijf		
Onderwerp:	Inmeting bestaande K&L		
Schaal:	1:50	Projectnr.:	KW-KSC
Formaat:	A0	Datum:	04-04-2018
Tekenaar:	FVR	Tekeningnr.:	KW-KSC-11.5-01
Gecontroleerd:	RCO		

Wijz.	Datum	Omschrijving	Getekend	Gecontroleerd

