




KOPPELBALKEN III & IV

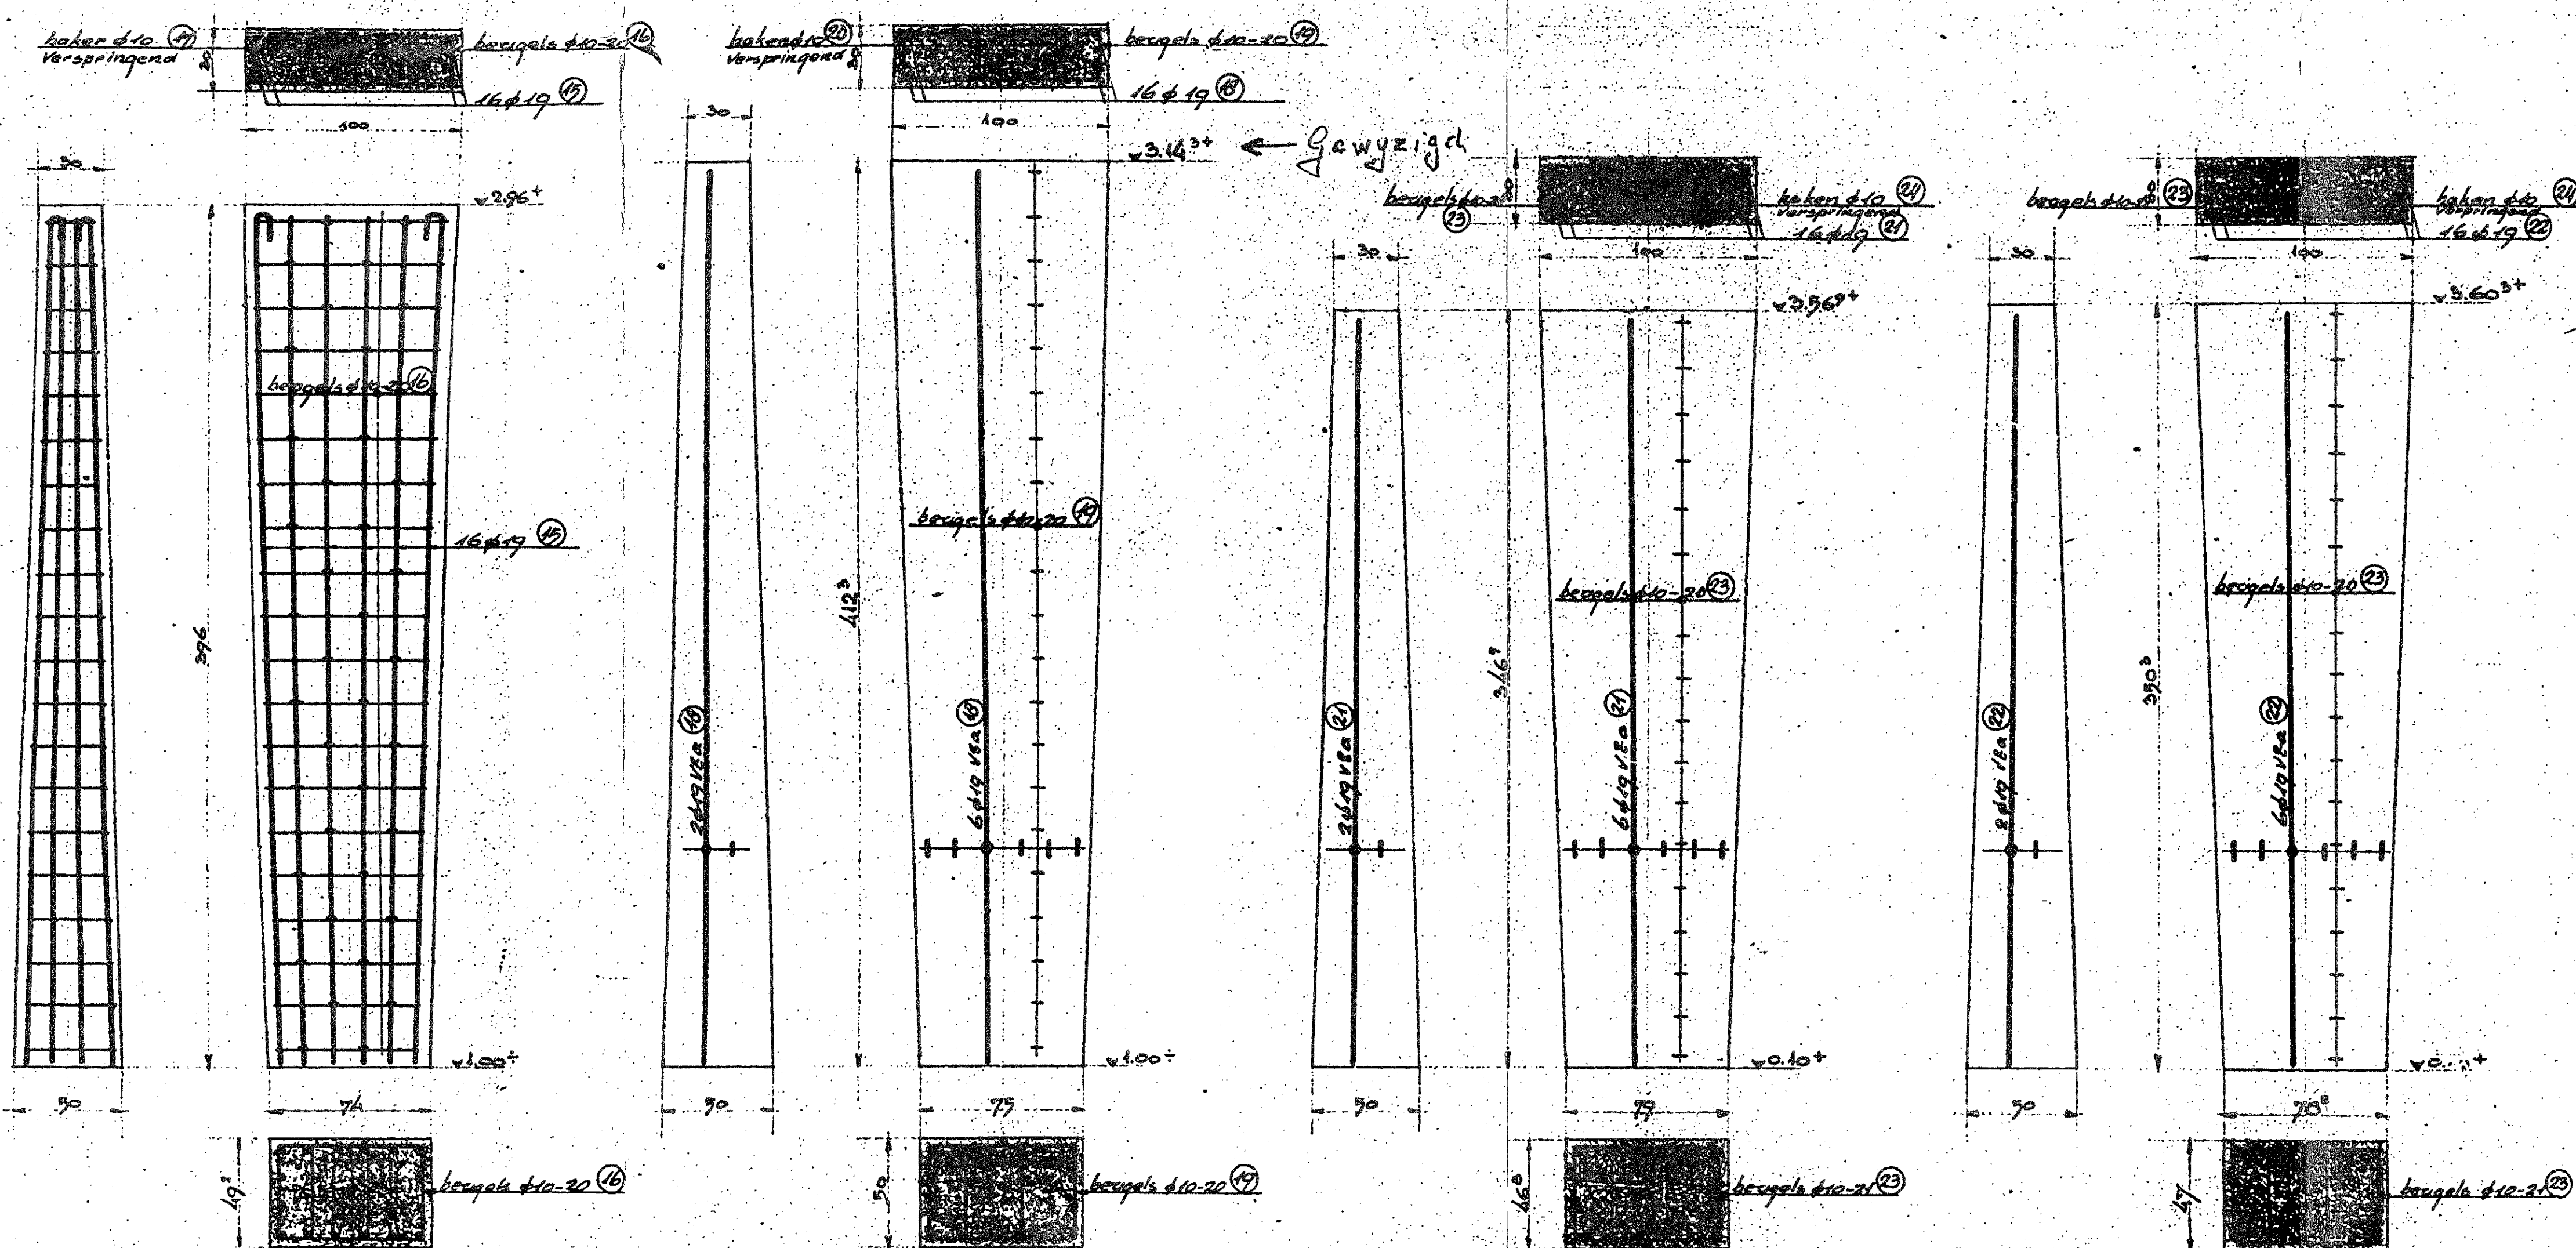

QIJ 1 4 STUKS QIJ 2 4 STUKS QIJ 3 7/20 STUKS QIJ 8 4 STUKS

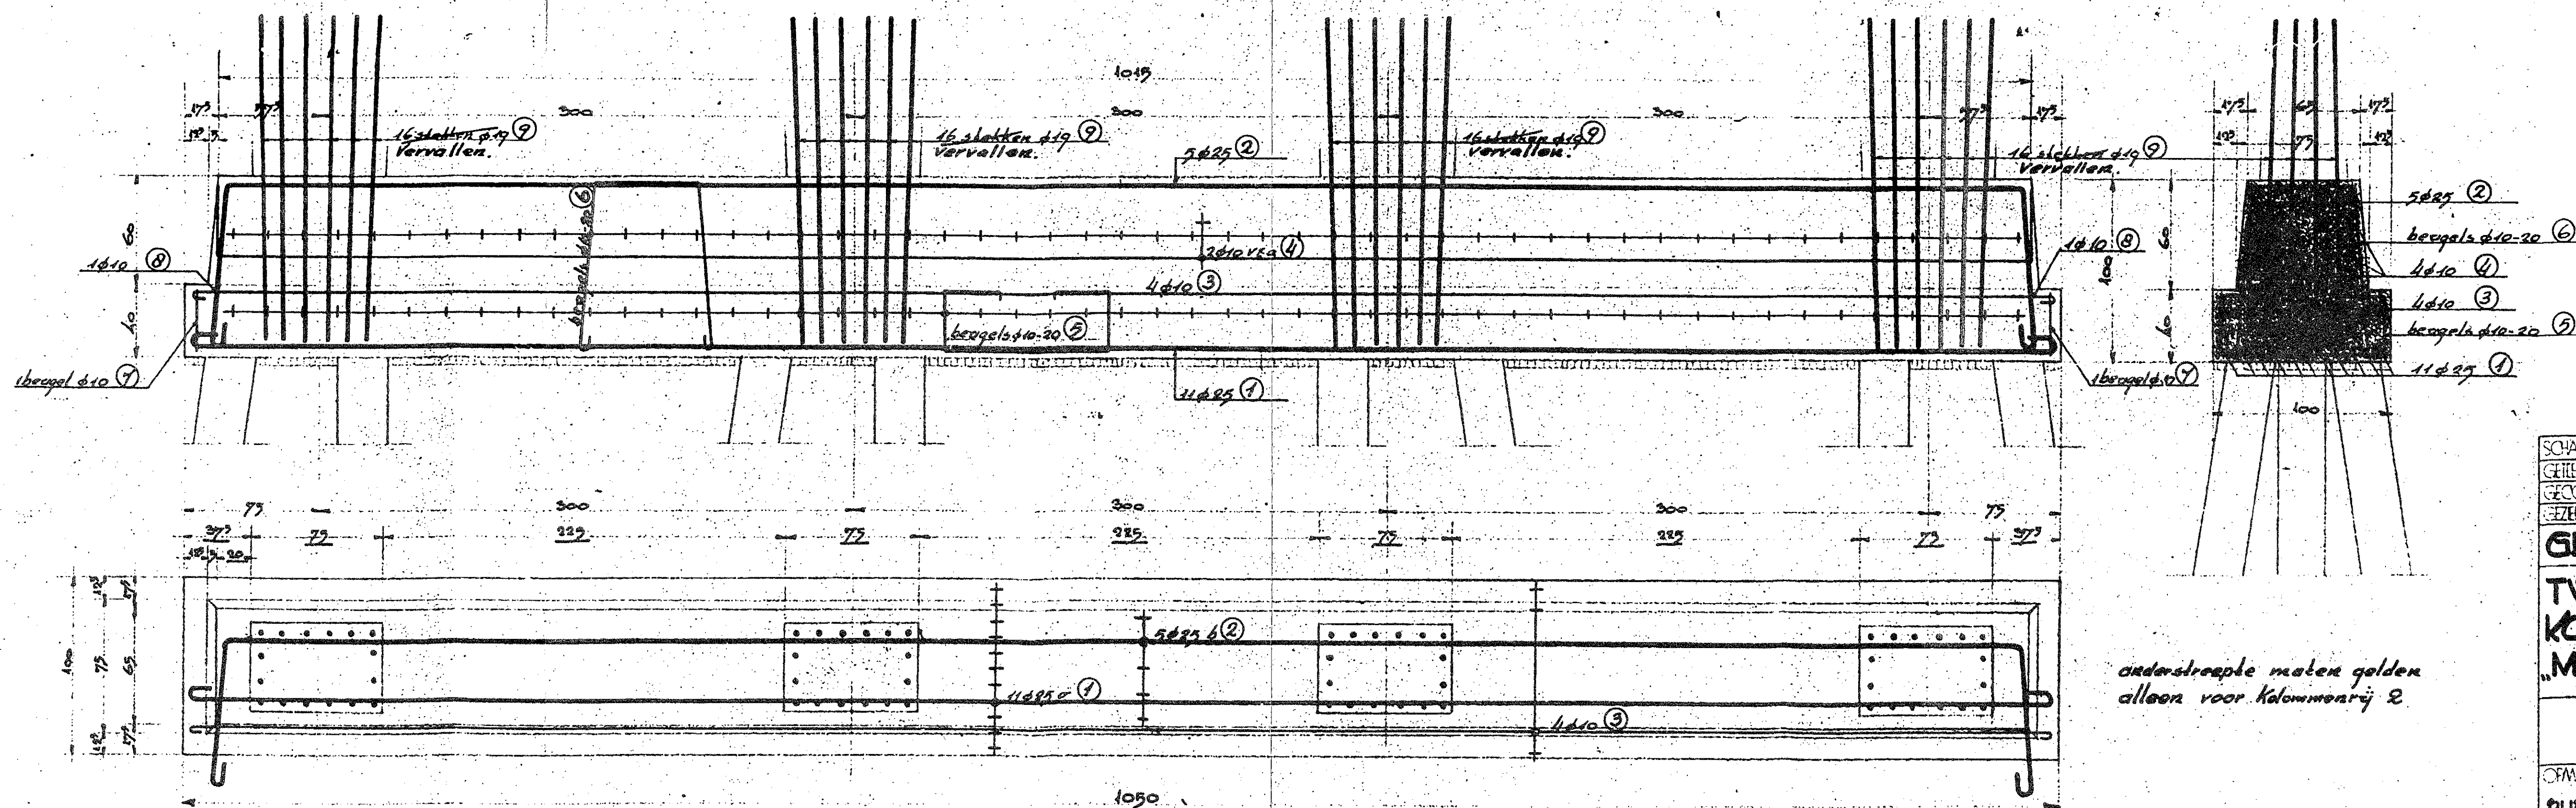

KOPPELBALKEN 1 7/8 - 8 STUKS

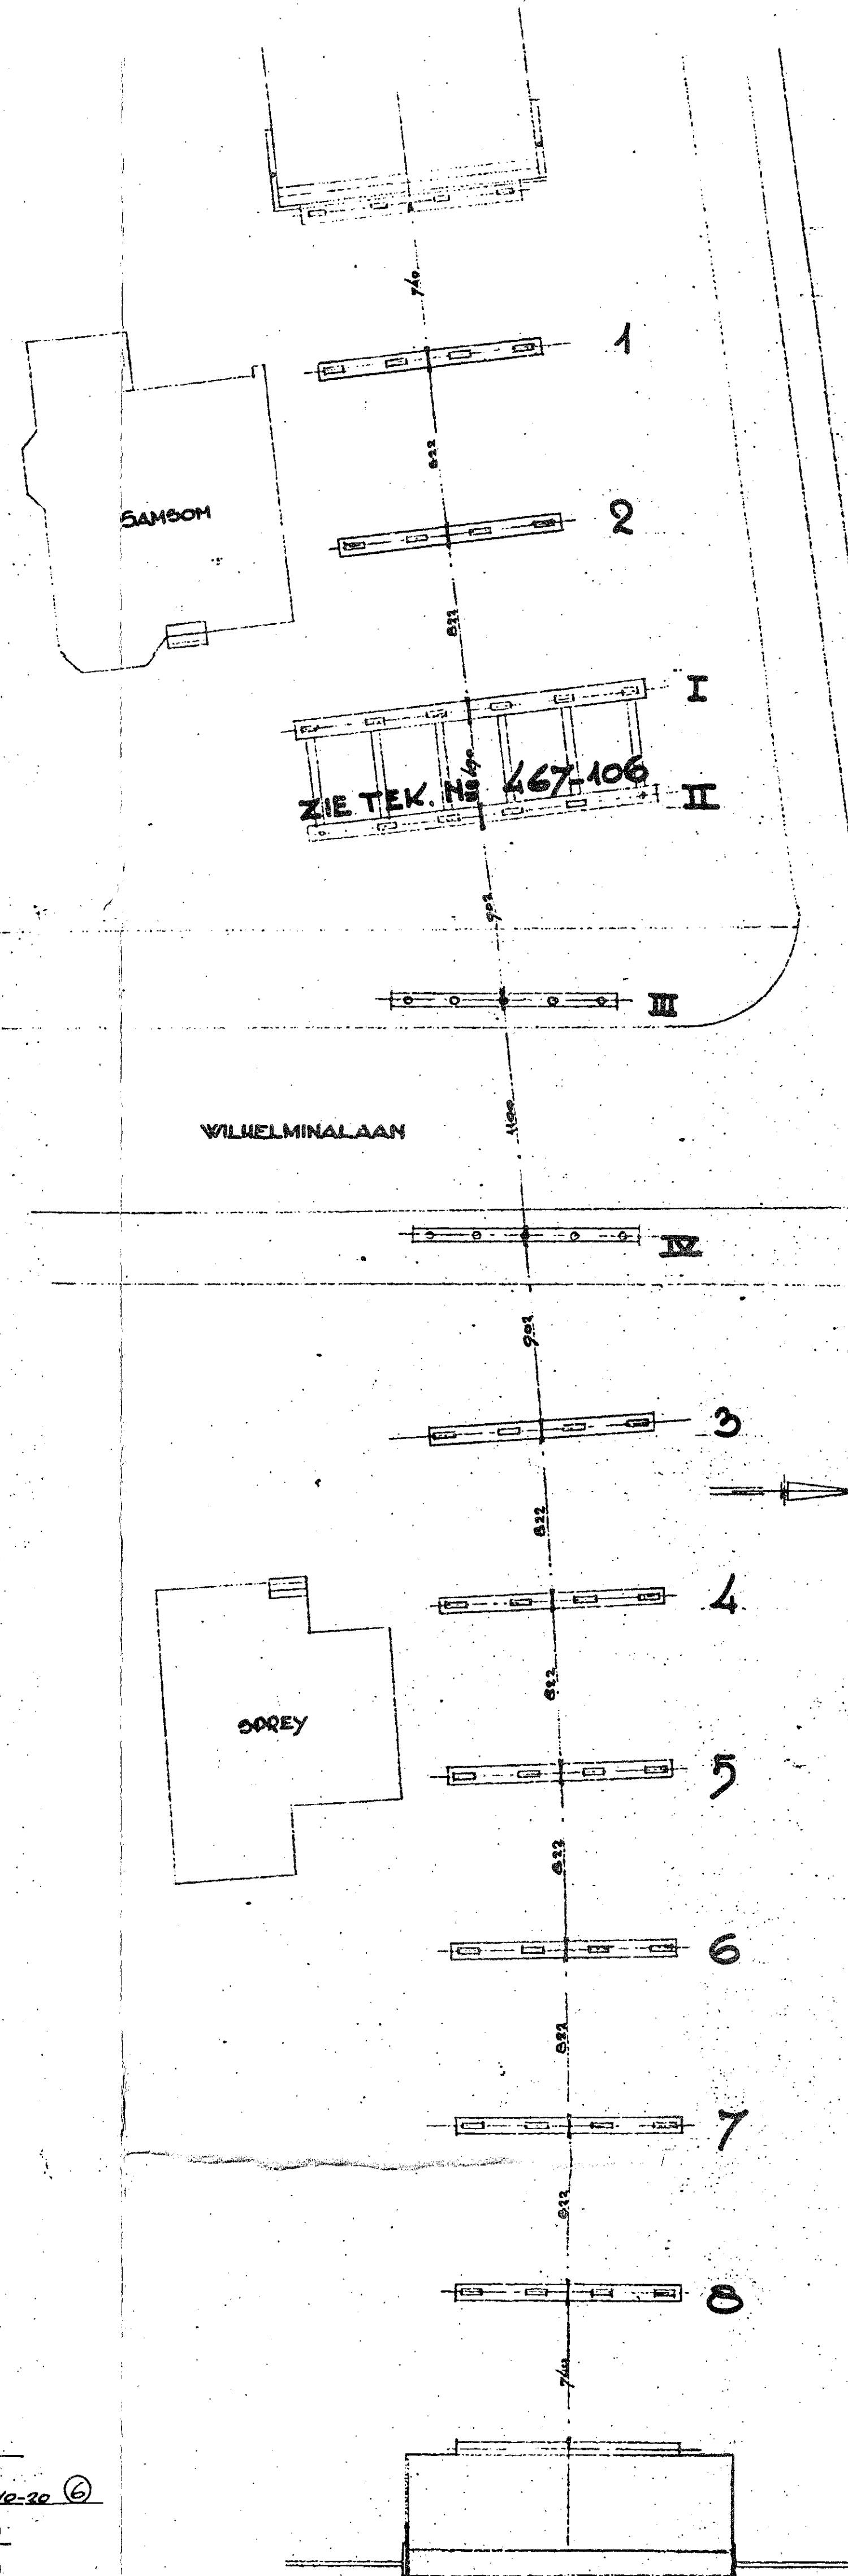

SITUATIE 1:200
W.452.000.801A

SOHAAL	1:20 ~ 1:200	DOOR	16-8-72	DATUM	16-8-72
GEKEND	7-8-72	GEKEND	11-8-72	GEKEND	11-8-72
GEMEENTE ALDEN 1/2 QIJN					
TWEDE QIJNOVERGANG					
KOPPELBALKEN & KOLOM					
MEN VIADUCT WEST					
BETONDETAILS					
OBSERVATIES					
BUREAU			AANTAL PLAKEN		
VAN HASSELT & DEKONING			DE CIVIL INGENIEUR		
