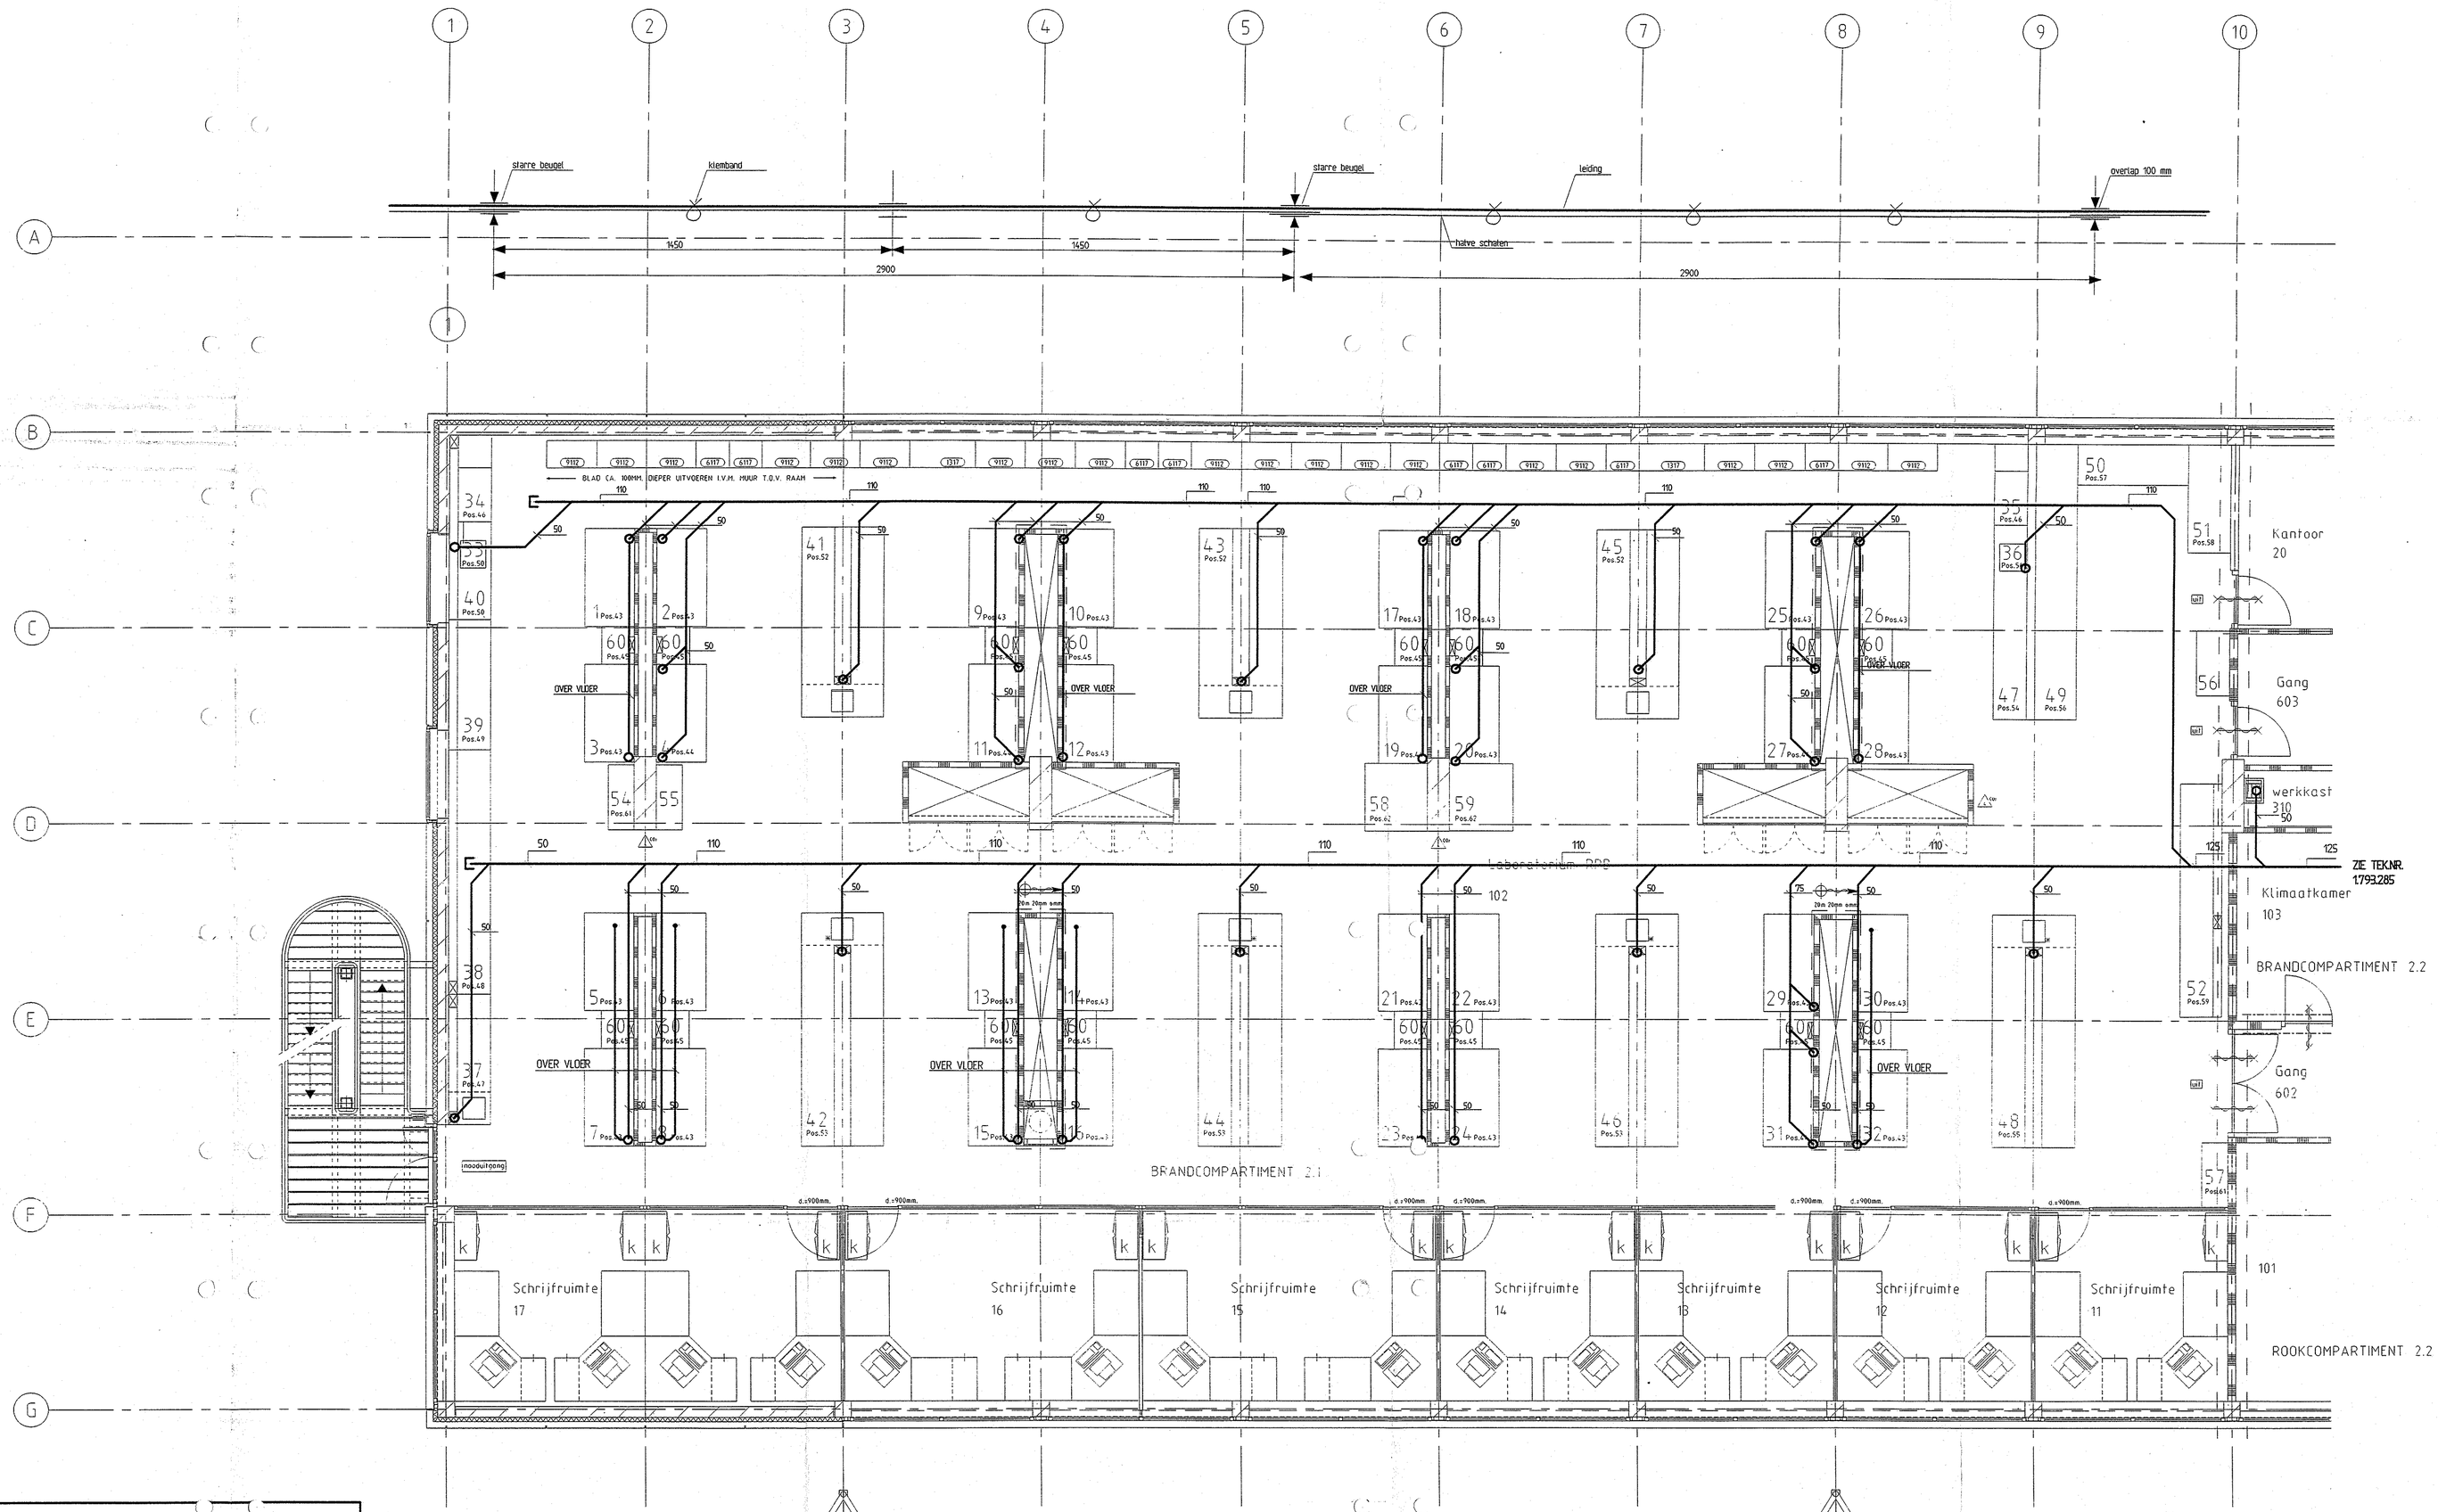

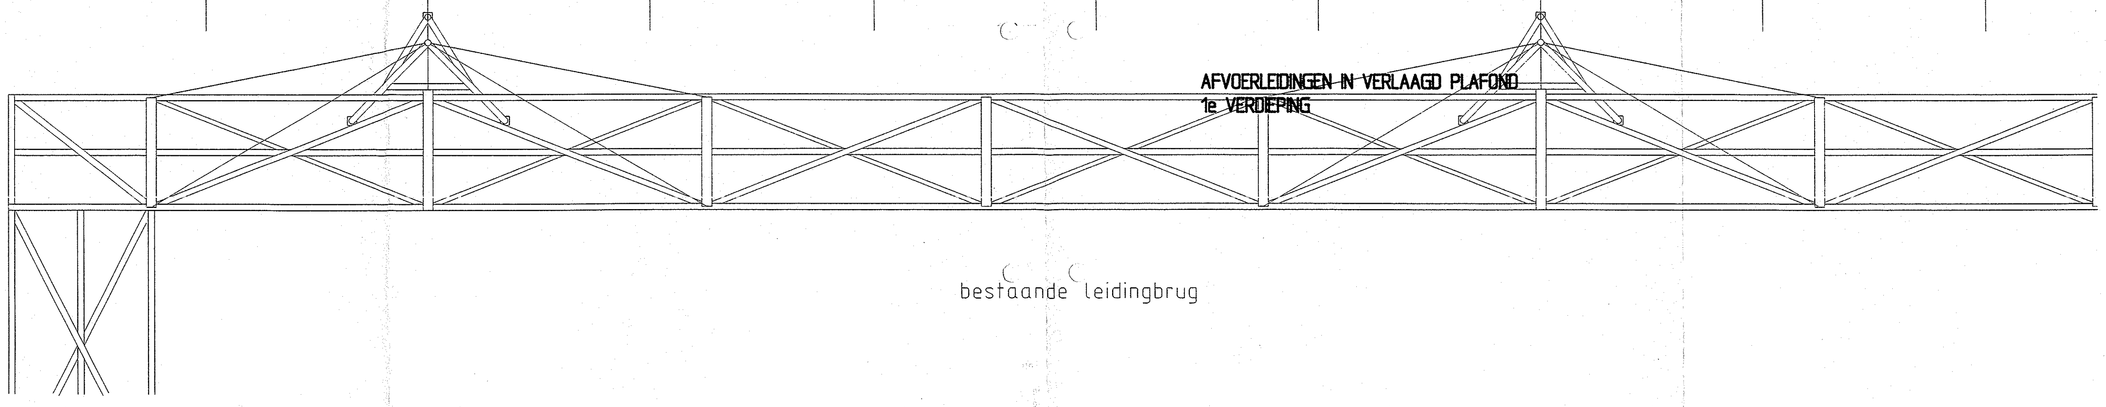

Laboratorium RPB tweede verdieping:

1 Zuurkast Pos.43	31 Zuurkast Pos.43
2 Zuurkast Pos.43	32 Zuurkast Pos.43
3 Zuurkast Pos.43	33 Marmeren plaat t.b.v. analytische balans Pos.50
– Walk-in zuurkast Pos.44	34 Opzet zuurkast levering locatie; Pos.46
5 Zuurkast Pos.43	35 Opzet zuurkast levering locatie; Pos.46
6 Zuurkast Pos.43	36 Marmeren plaat t.b.v. analytische balans Pos.54
7 Zuurkast Pos.43	37 Laboratoriumtafel Pos.47
8 Zuurkast Pos.43	38 Laboratoriumtafel Pos.48
9 Zuurkast Pos.43	39 Laboratoriumtafel Pos.49
10 Zuurkast Pos.43	40 Laboratoriumtafel Pos.50
11 Walk-in zuurkast Pos.44	41 Laboratoriumtafel Pos.52
12 Zuurkast Pos.43	42 Laboratoriumtafel Pos.53
13 Zuurkast Pos.43	43 Laboratoriumtafel Pos.52
14 Zuurkast Pos.43	44 Laboratoriumtafel Pos.53
15 Zuurkast Pos.43	45 Laboratoriumtafel Pos.52
16 Zuurkast Pos.43	46 Laboratoriumtafel Pos.53
17 Zuurkast Pos.43	47 Laboratoriumtafel Pos.54
18 Zuurkast Pos.43	48 Laboratoriumtafel Pos.55
19 Zuurkast Pos.43	49 Laboratoriumtafel Pos.56
20 Zuurkast Pos.43	50 Laboratoriumtafel Pos.57
21 Zuurkast Pos.43	51 Laboratoriumtafel Pos.58
22 Zuurkast Pos.43	52 Laboratoriumtafel Pos.59
23 Zuurkast Pos.43	53 Laboratoriumtafel Pos.60 vervallen.
24 Zuurkast Pos.43	54 Opslagkast Pos.61
25 Zuurkast Pos.43	55 Opslagkast chem. levering locatie
26 Zuurkast Pos.43	56 Opslagkast chem. levering locatie
27 Zuurkast Pos.43	57 Opslagkast Pos.61
28 Zuurkast Pos.43	58 Opslag t.b.v vaten aceton, ethanol en butylacetaat
29 Zuurkast Pos.43	59 Opslag t.b.v vaten aceton, ethanol en butylacetaat
30 Zuurkast Pos.43	60 Apparatuurruimte 16xPos.45
	meubilair onder Pos.47 t/m 50; Pos.51
	Meubilair Pos.x? met typen 6117, 9112 en 1317; t.p.v. de gestoten gevel het blad ca. 100mm. dieper uitvoeren

× = plaats oogdouche's in blad naast spoelbak

2e VERDIEPING

AS-BUILT

015	01			015879	A4	2009826B	12
tect. no.	tect. dpt	→ processp/-unit	→ Reacode/tag no.	project no	size	higher reference doc. no.	part no

title: Afvoeren 2e verdieping Stramien 1 t/m 10

tect/tect. dept. AKZO NOBEL CENTER RESEARCH LAB. C1 ARNHEM

project:

rev.	date	by	dept	chk
D				
C				
B	97-12-10	vBvS/MvdV	E-OU	
A	97-04-04	vBvS/MvdV	E-OU	
–	96-09-19	vBvS/MvdV	E-OU	

scale	dimensions in	Ann. prcs.	approval standard	doc. type	distr.
150	mm		No	51	LED

location doc. no.

AKZO NOBEL Engineering

© Akzo Nobel Engineering bv Arnhem, The Netherlands

size | doc. no. A0- 1793.284 | sh. 1

ACAD12/LEDZG/GENT.31

STALIN 1