


13500+

**AFVOERLEIDINGEN IN VERLAAGD PLAFOND
2e VERDIEPING (tenzij anders aangegeven)**

 VLDERPUT AFM: 200x 200mm

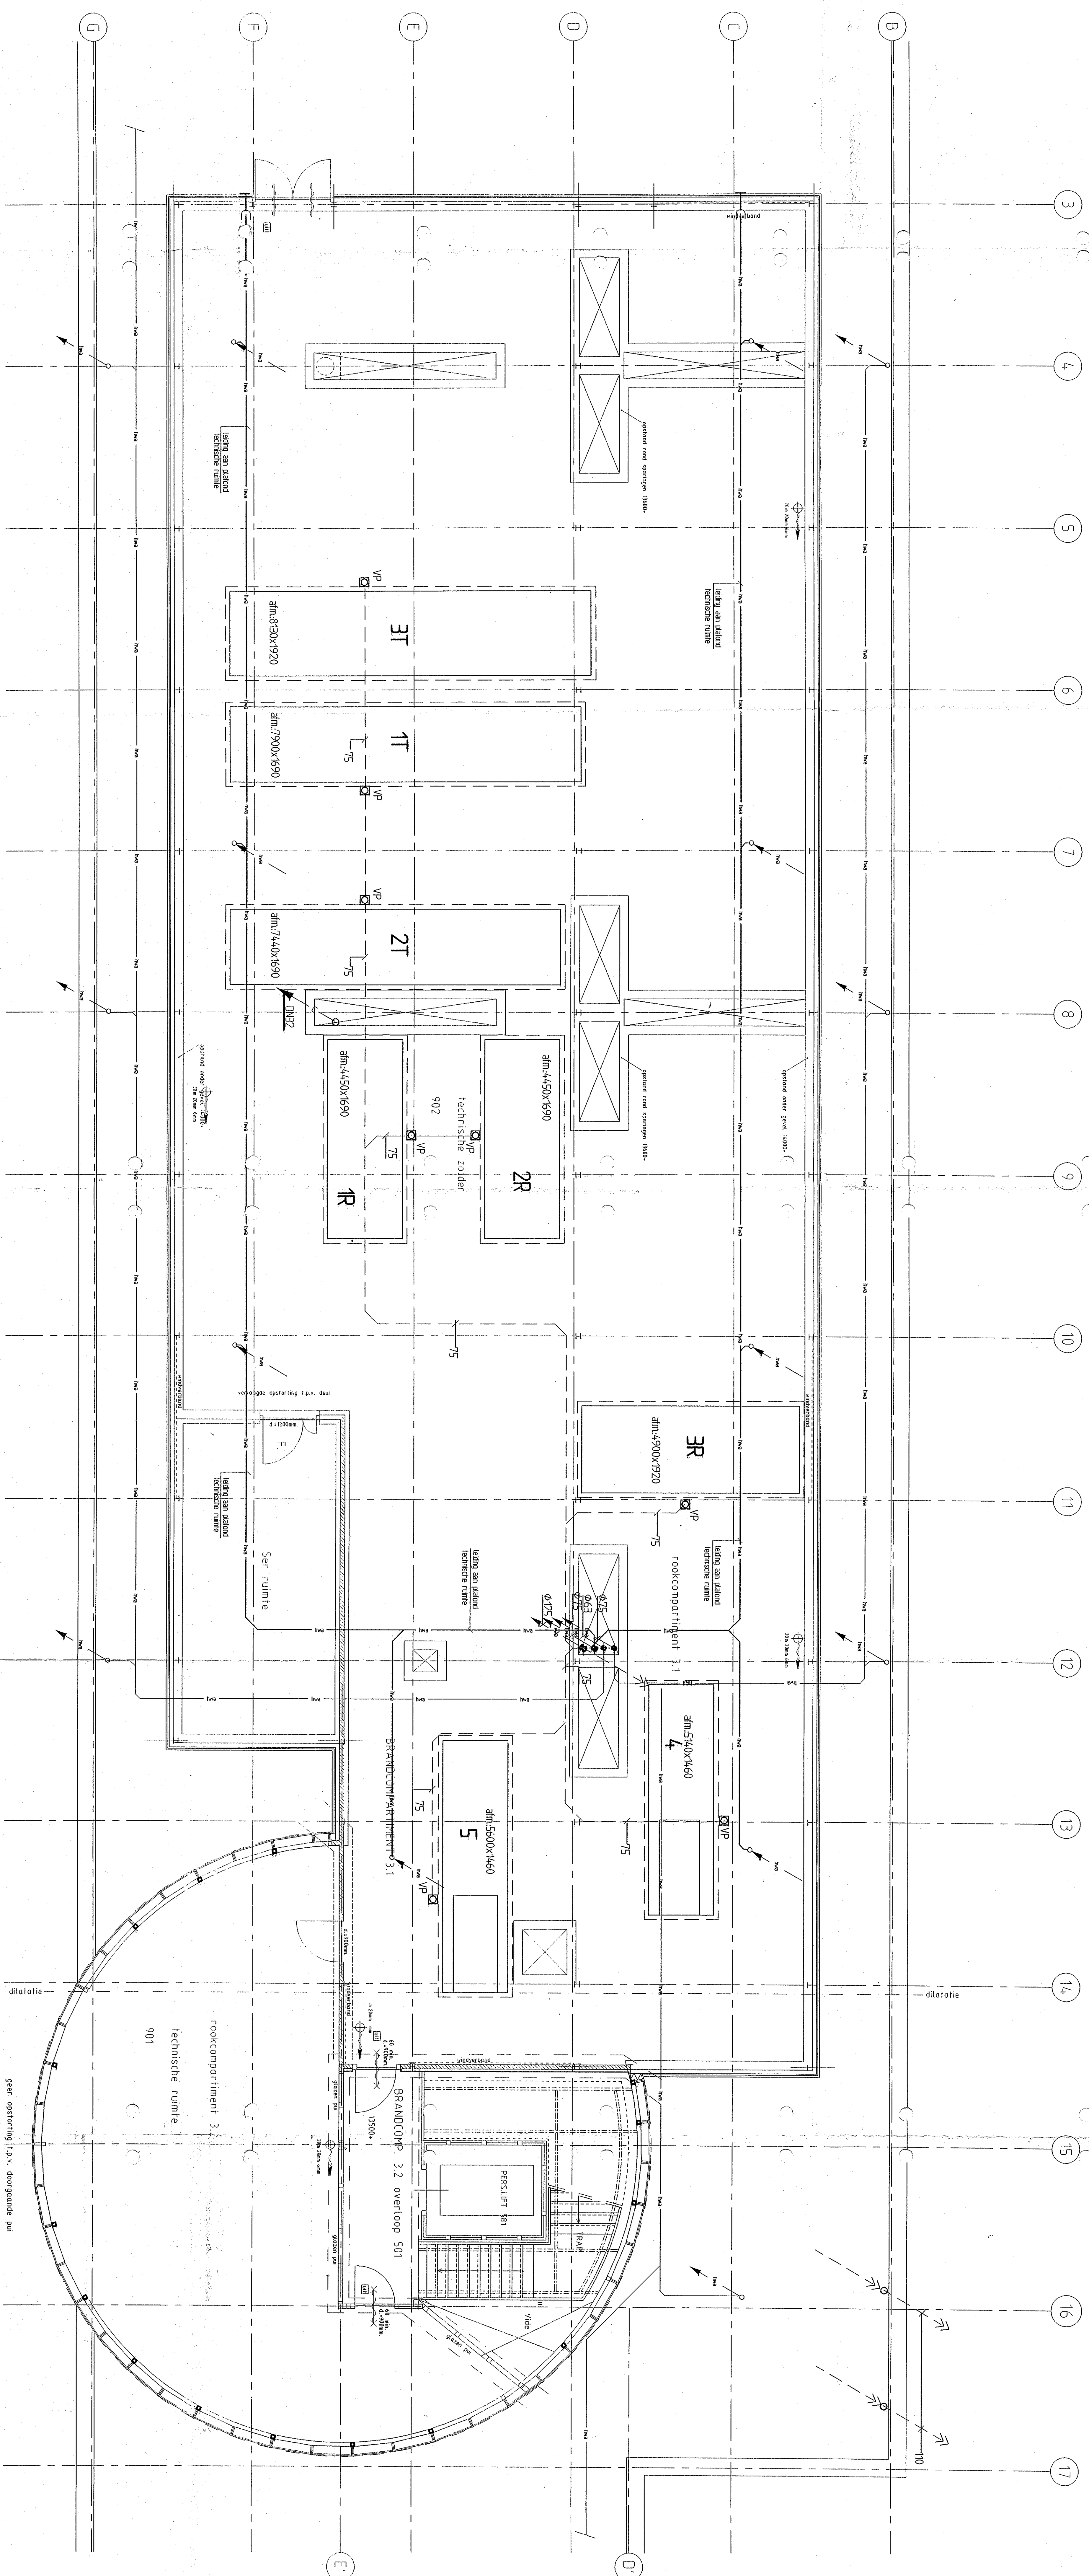

AS-BUILT

[illegible]