


BRUG OVER DE "KEERSOP" IN DEN WEG: VALKENSWAARD-WESTERHOVEN BIJ K.M. 9.399.
TOESTAND OP 9. MEI. 1940

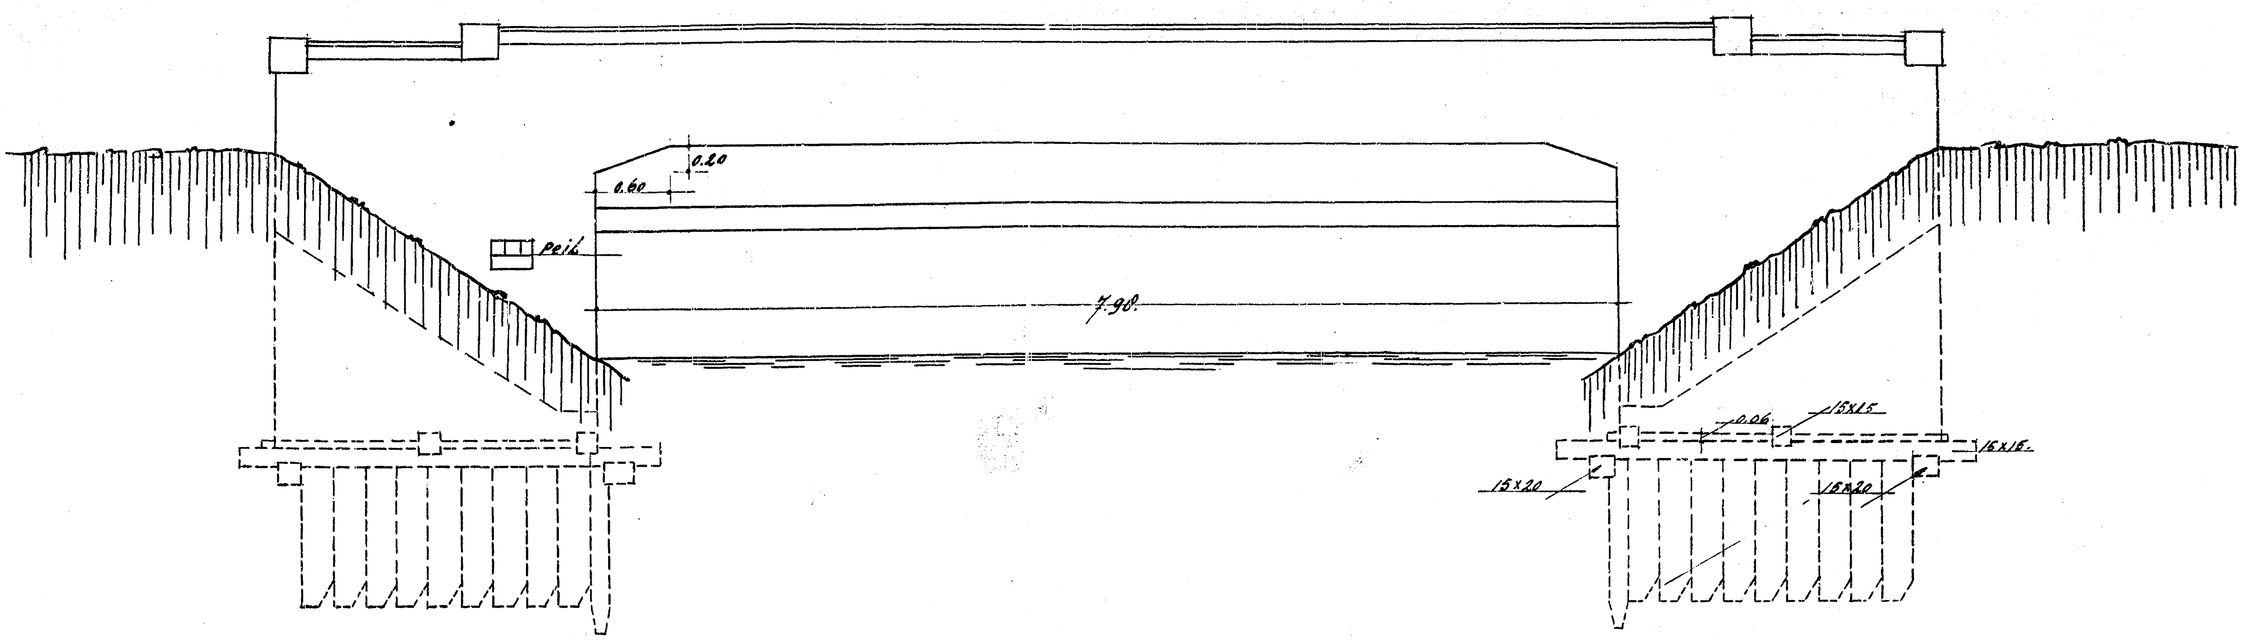


AANZICHT.

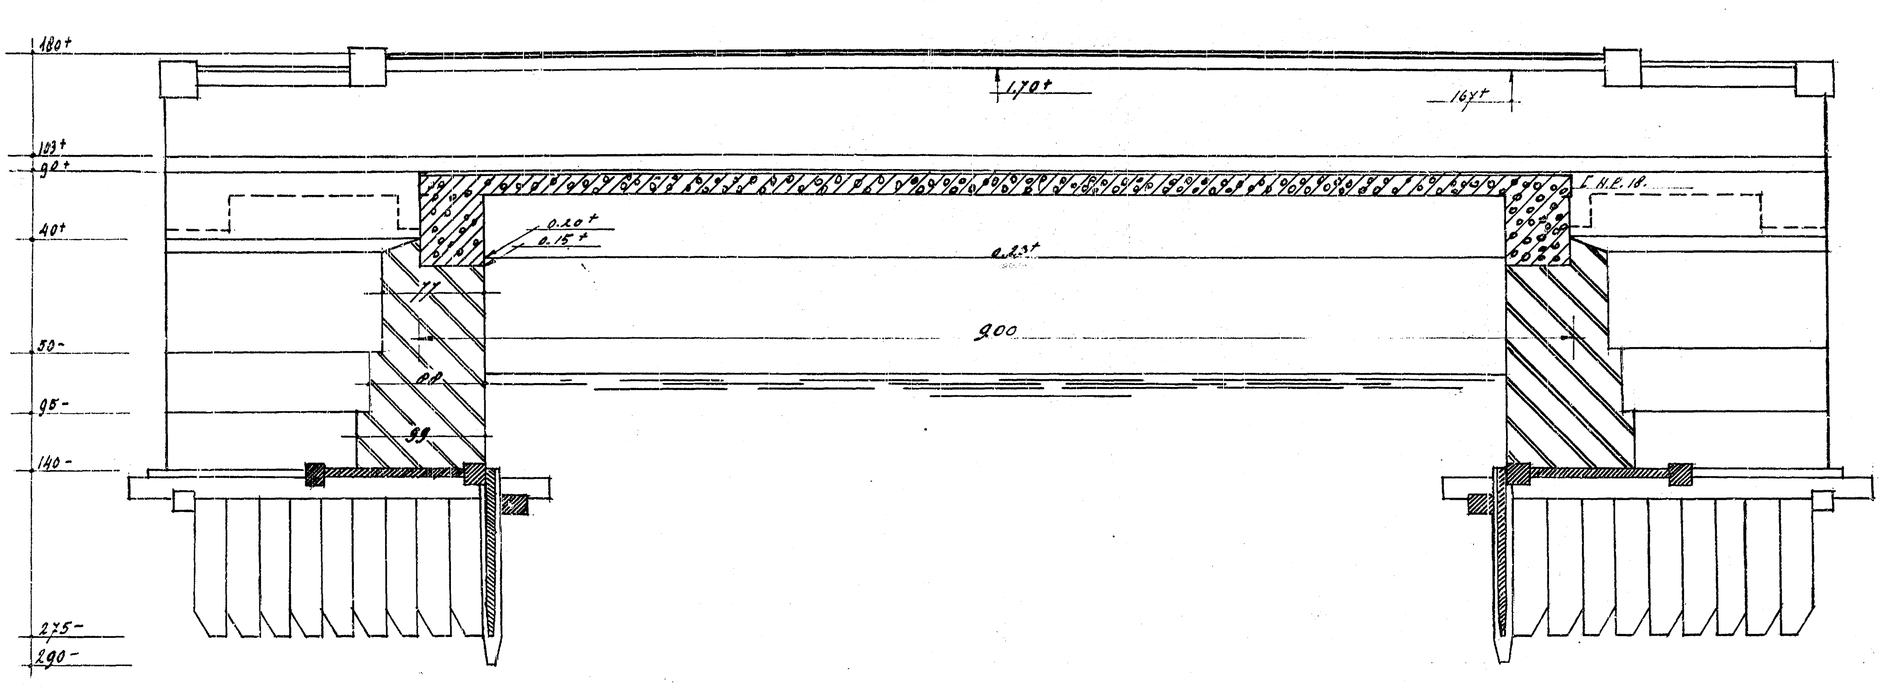


LENGTE DOORSNEDE.

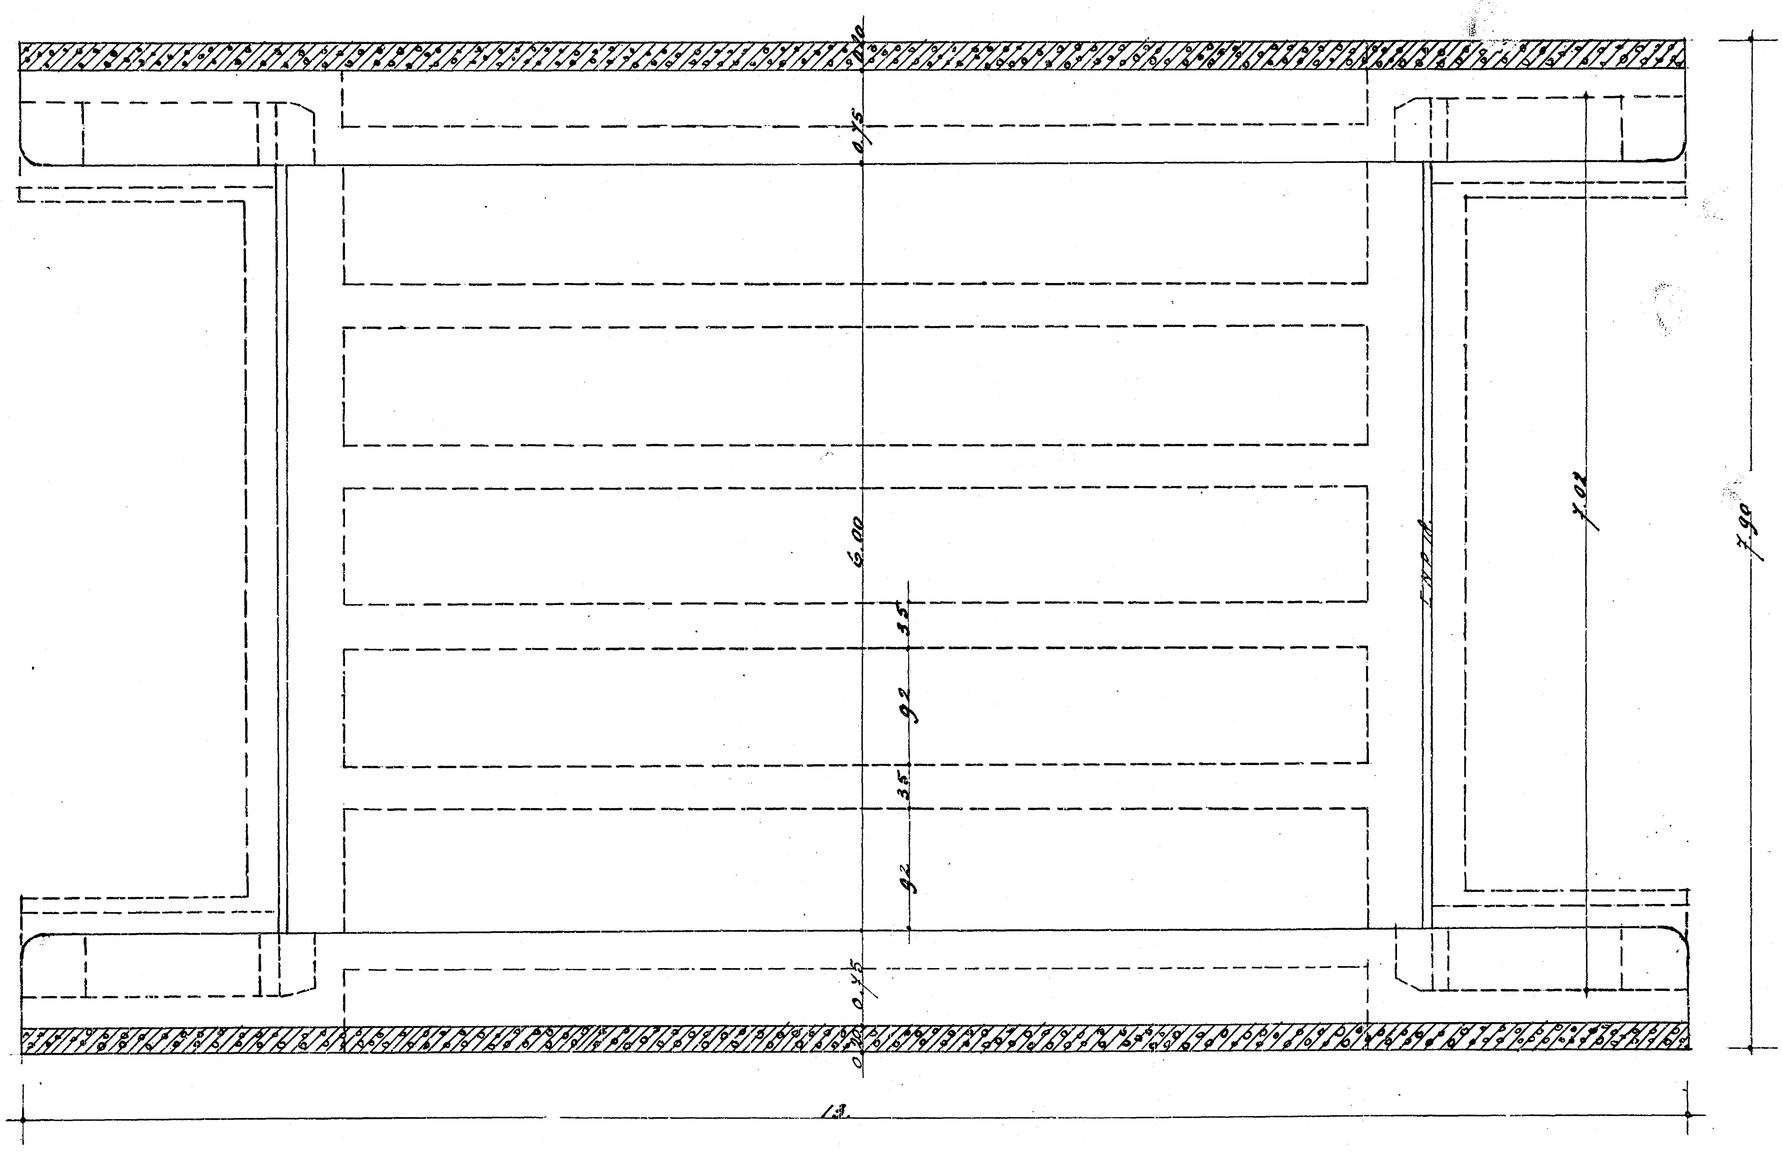


BOVENAANZICHT

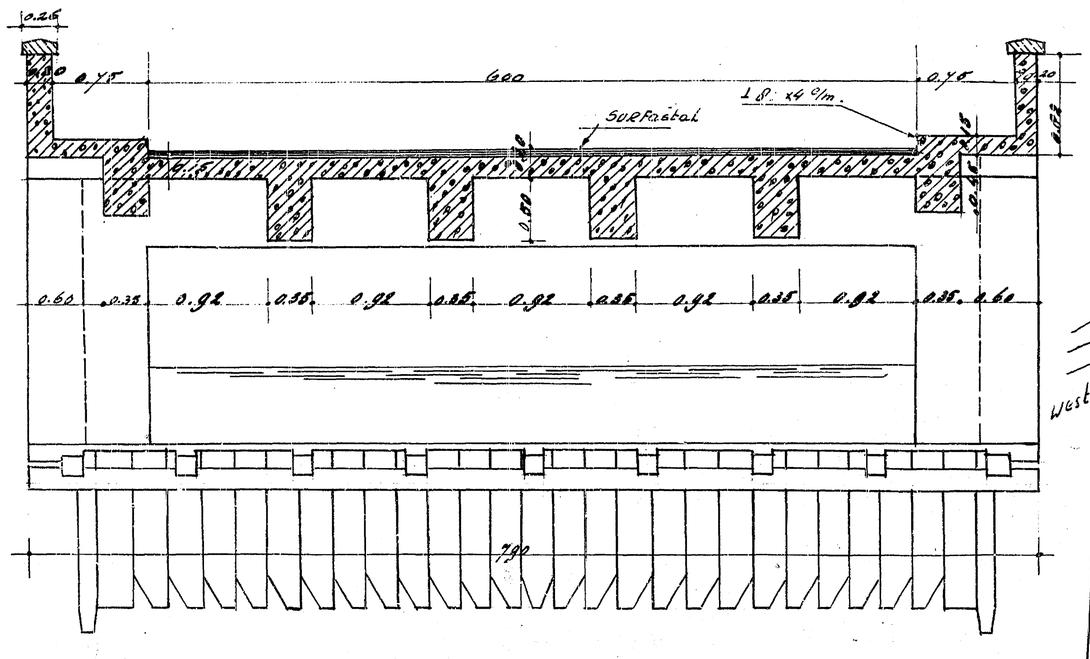

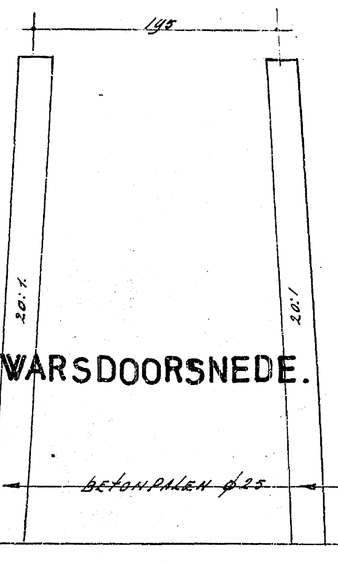

DWARSDOORSNEDE.

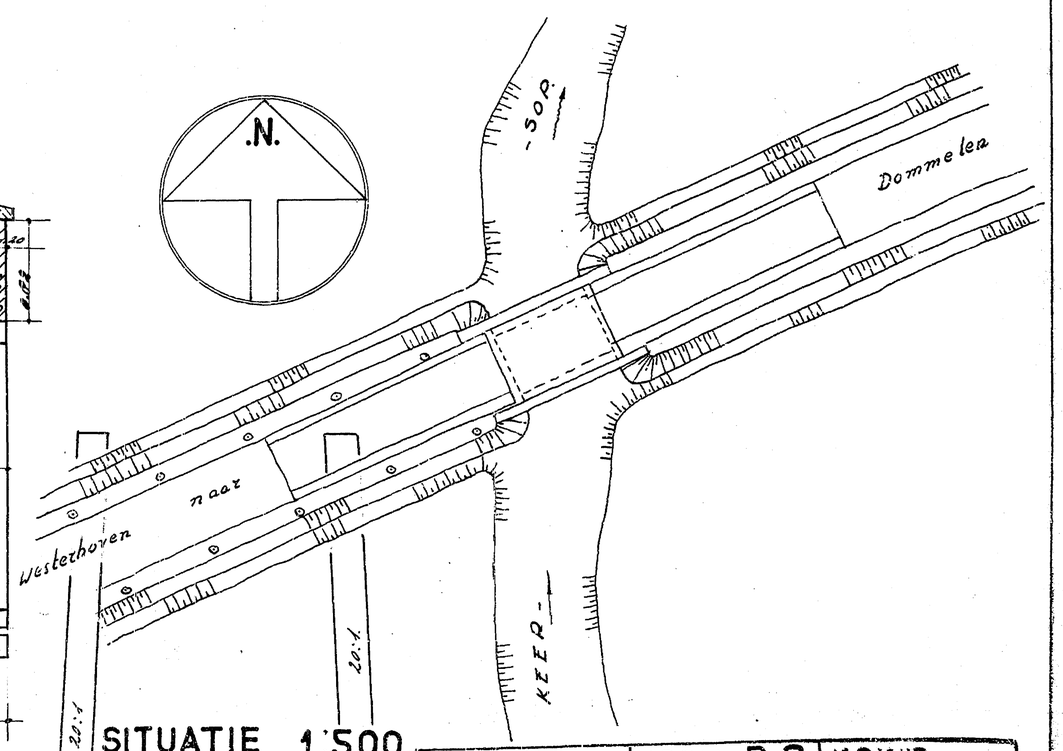

SITUATIE 1:500.

BETONPALEN Ø25.

REEDS OP 9 MEI 1940 GEHEIDE PALEN VOOR VOET-RIJWIELBRUGGEN 163 STUKS LANG 6 M. Ø 26

BETONPALEN Ø25.

LAD No.		FORM. B2	KOKER
KAART.	II 2 4 0	REG.	3049

PROVINCIALE WATERSTAAT. NOORD-BRABANT W.P.