






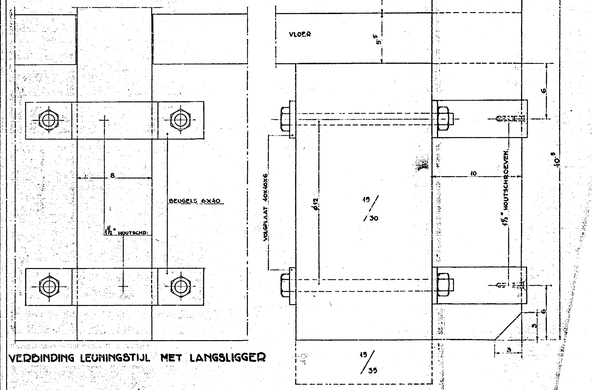


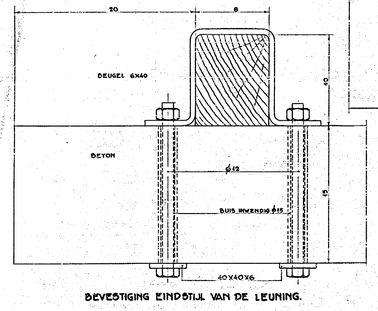

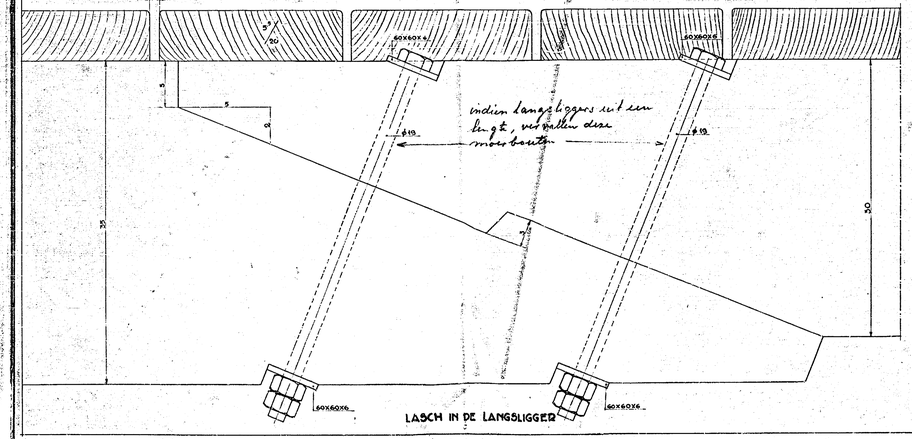

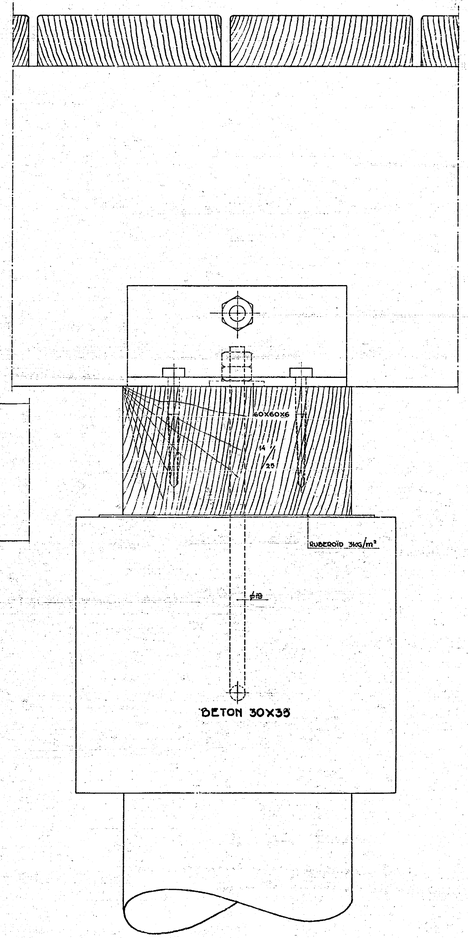

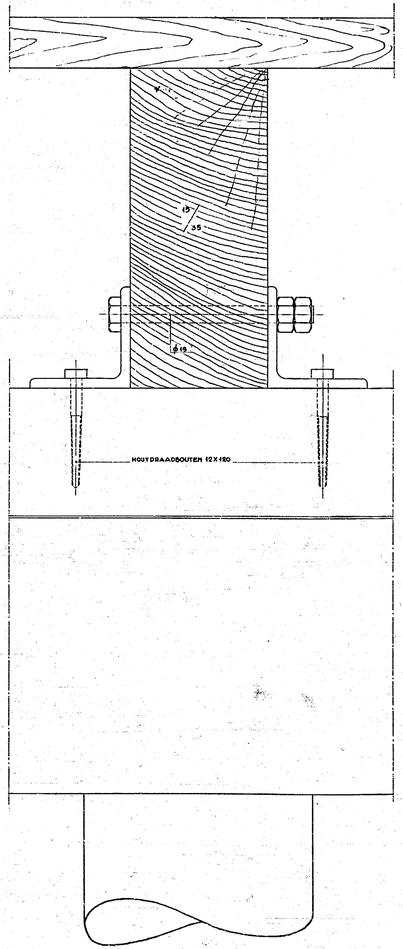

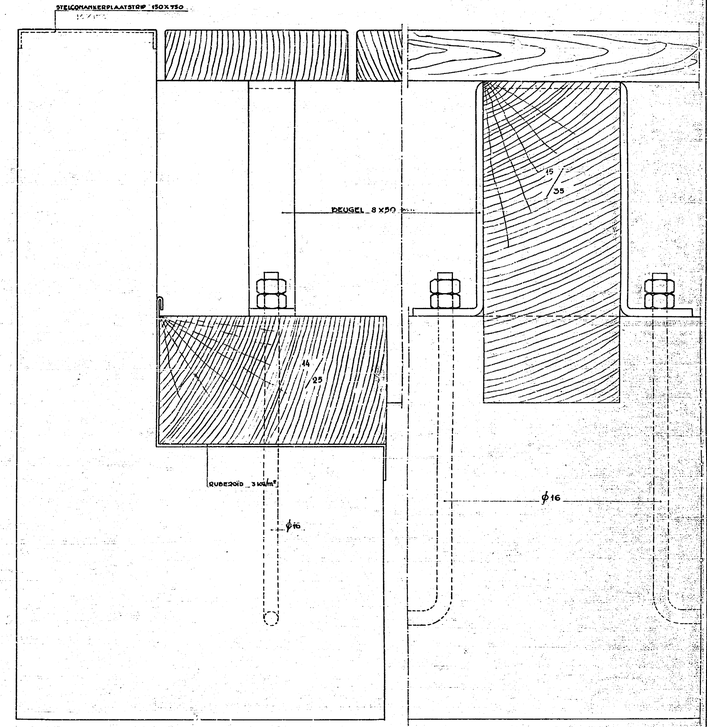

UZERMATEN IN mm, OVERIGE IN cm

0	1	2	FORM. B 7	KOKER		
1	2	4	5	REG. 445		

PROVINCIALE WATERSTAAT VAN NOORD-BRABANT WEGENBUREAU		
RECONSTRUCTIE WEG DOMMELEN-WESTERHOVEN		
BESTEK Nº 39	DETAILS VAN DE VOET-RIJWELBRUGGEN OVER DE KEERSOP	SCHAAL 1:2
DIENSTJAAR 1938		BLAD Nº 13