

24_1.

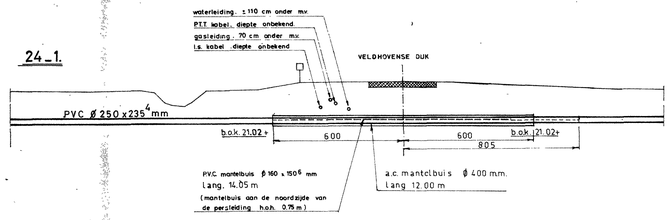


24_2.

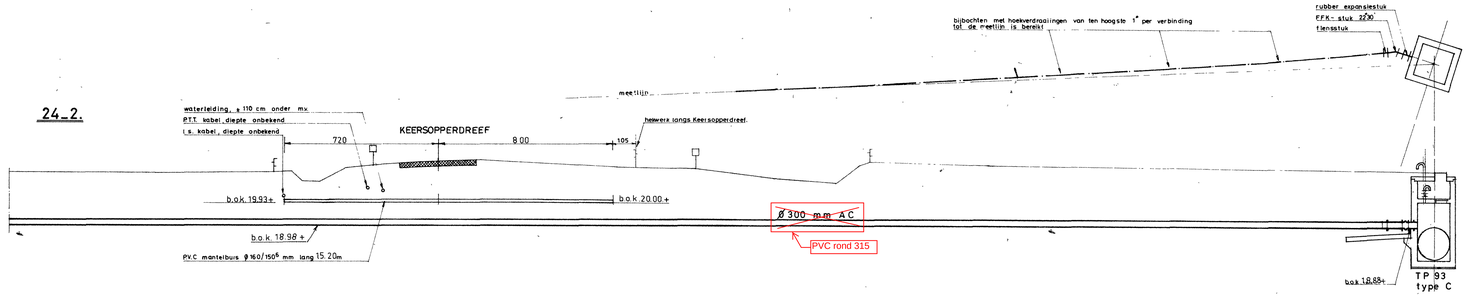


1400 m² N.A.P.


18_1.

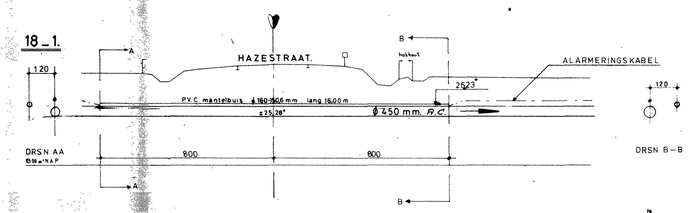


20_1

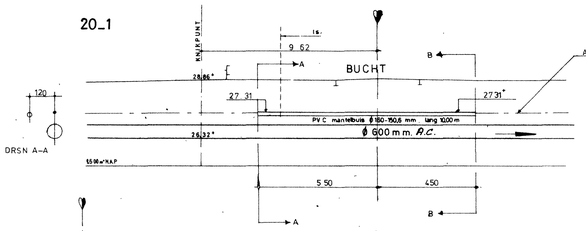


18_2

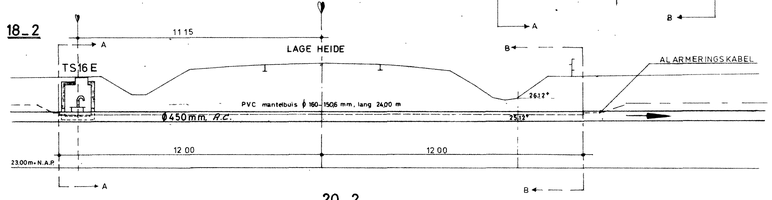


19_1

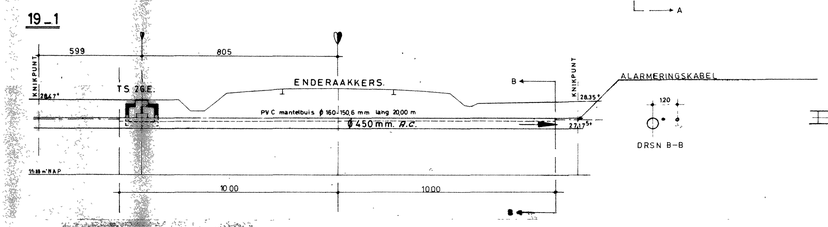


20_2

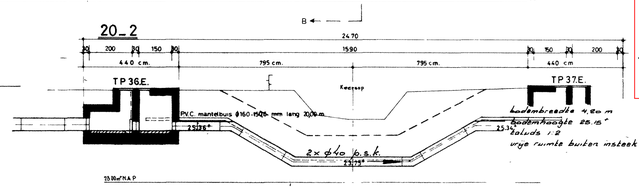


15_1

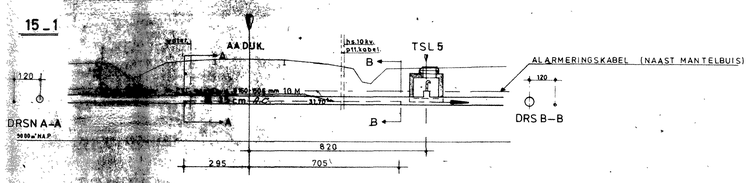


16_2

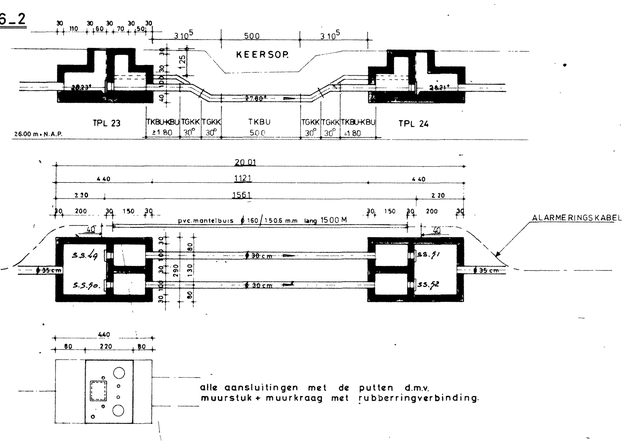


15_2

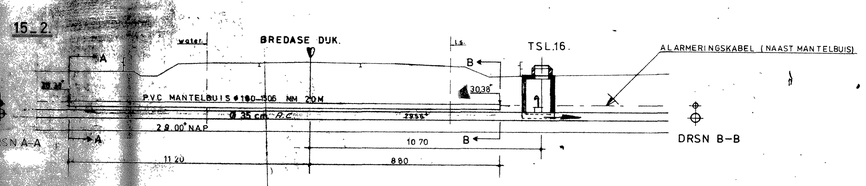

16_1

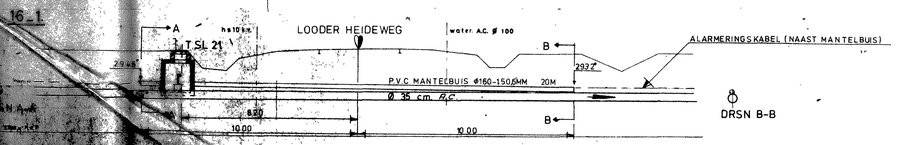

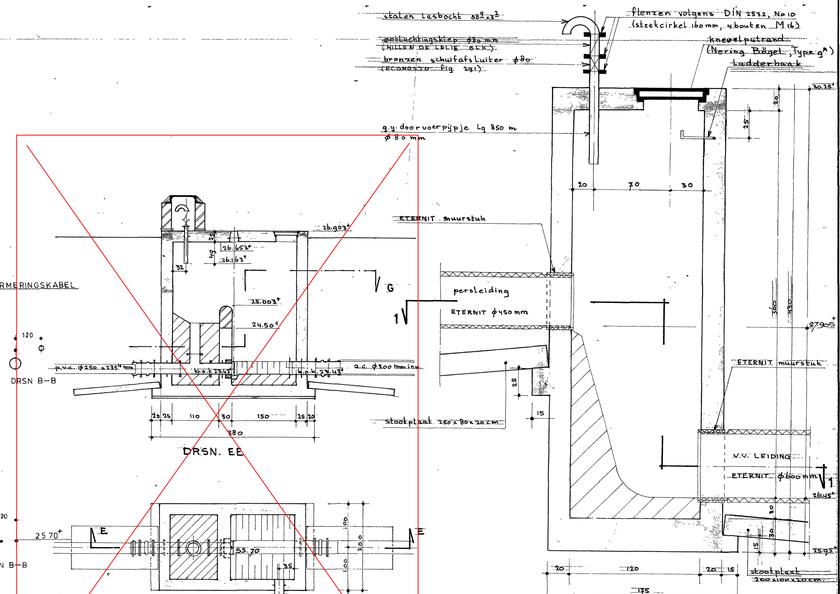

Voor nieuwe put zie tekening 70490.04.002. Punt vervangen juni 2016 door Heijmans, put geleverd door HC waterbeheersing.

LEGENDA:

- afrastering
- boom/bomenrij
- kant verharding
- asfalt

OPM.: ... hoogtematen in m. t.o.v. N.A.P.
... maten in cm.

REVISIE dd 76-05-15
De gegevens van deze tekening zijn ter inzichting. Geruststelling inzake geschiedt op verantwoording van de gebruiker.

WATERSCHAP DE DOMMEL.	
AFVALWATERLEIDING ZUID.	
LENGTEPROFIELEN VAN DE BLADEN 15, 16, 18, 19, 20 en 24.	
witteveen & bos raadgevend ingenieursbureau deventer	
postbus 233 telefoon 05700-18565 telex 49441	
get.: KB	schaal: 1:100, 1:50 en 1:20
geo.: VB	Ehv. 1.50.8032
gez.:	
dat.: 76-05-15	formaat: 106 x 85 cm

7			
6			
5			
4			
3			
2			
1	76-07-30	GW	
merk	datum	paraaf	wijzigingen