

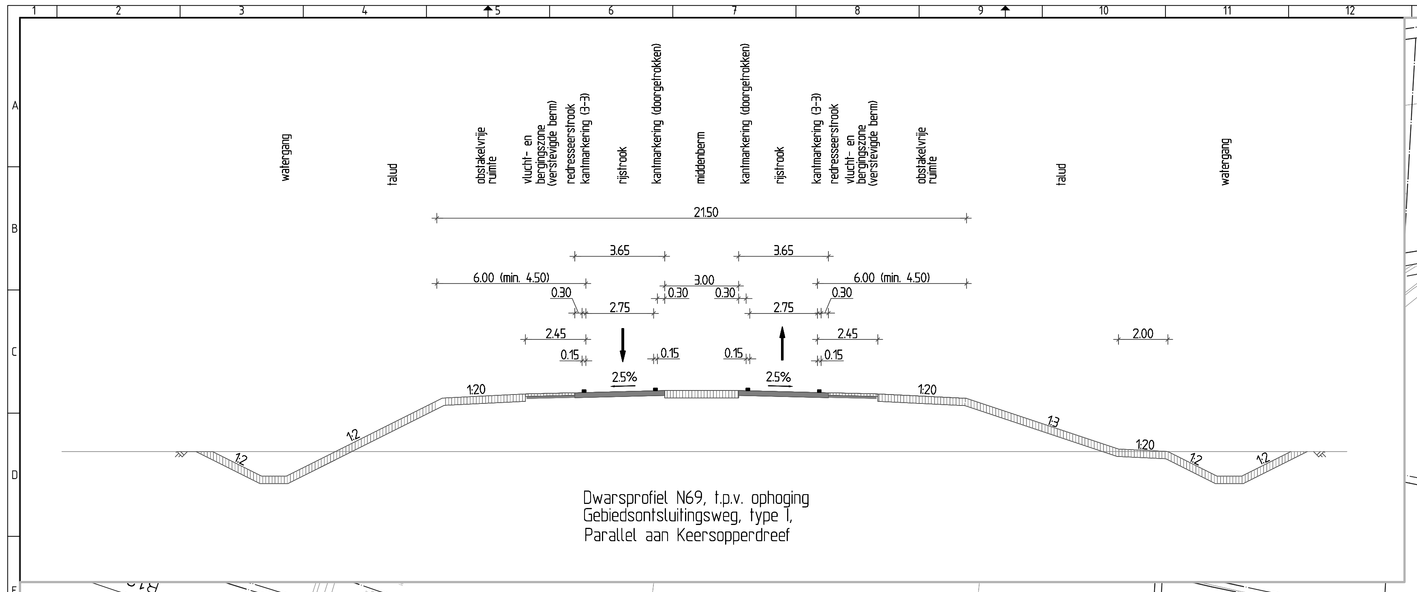


Dwarsprofiel N69, t.p.v. ophoging
Gebiedsontsluitingsweg, type I,
Parallel aan Keersopperdreef

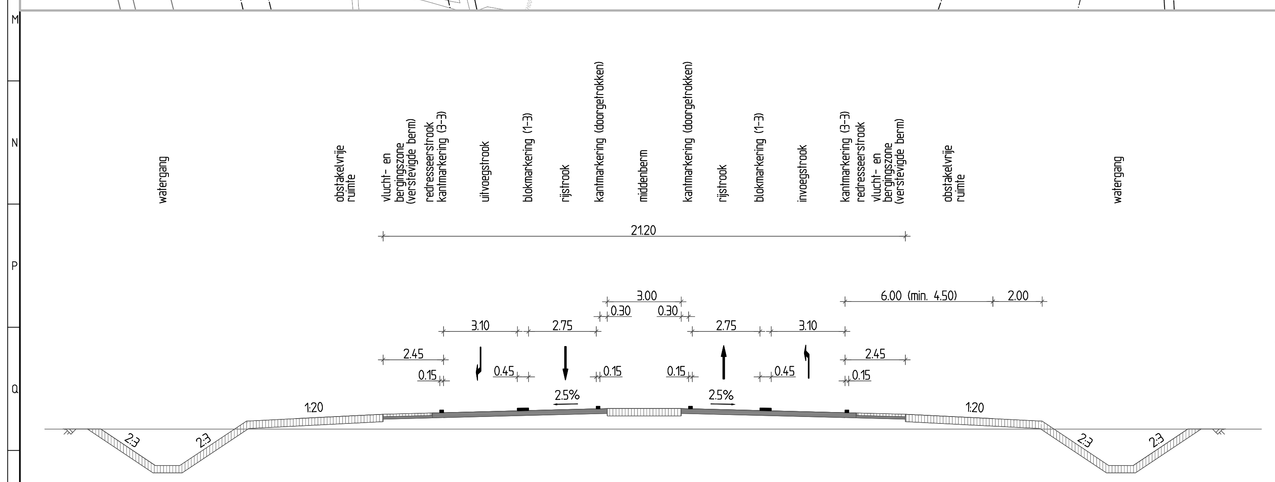

Dwarsprofiel N69, t.p.v. in- en uitvoegstroken
Gebiedsontsluitingsweg, type I
80 km/u buiten de bebouwde kom

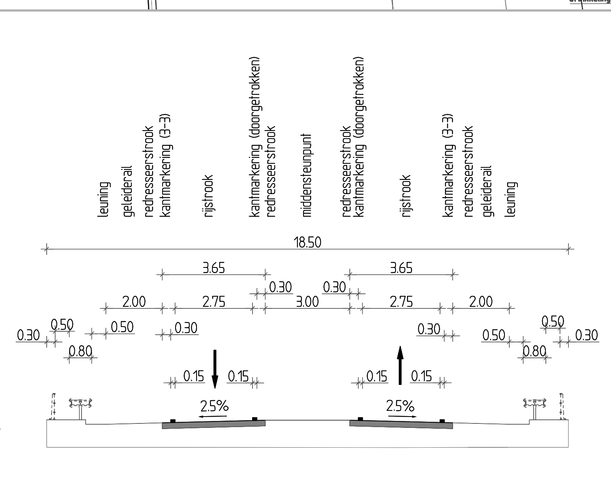


Standaard dwarsprofiel N69 op kunstwerk
Gebiedsontsluitingsweg, type I
80 km/u buiten de bebouwde kom

LEGENDA

- Bestaande situatie
- Kadastrale grens
- Wegas
- Grondwerk
- Rijbaan met asfaltverharding
- Halfverharding
- Fietspad met asfaltverharding
- Voetpad
- Onverhard pad
- Brug/viaduct
- Voetgangersbrug
- Voertuigkering
- Leuning
- Ecoduiker
- Mastpoot
- Watergang
- Dempen watergang
- N27 Objectcode conform objectenboom + Naam
- Dubbelbestemming (PPS-leiding)
- Breuklijn
- Hoogspanningskabels
- PPS leiding
- Waterleiding waterschap
- Hoge druk gasleiding Enexis
- Hoge druk gasleiding GasUnie
- Ontlastconstructie leidingen
- PIP grens
- Werkgrens
- Aankoopgrens
- Duiker
- Kadastraalnummer
- Talud
- Hop-over voor vleermuizen
- Recreatieve verbinding
- Bestaande boom
- Nieuw te plaatsen boom
- Bosplantsoen
- Te amoveren bebouwing

Opmerking:
In rode teksten zijn aandachtspunten geformuleerd welke het gevolg zijn van het aanpassen van het dwarsprofiel van de hoofdrijbaan van een GOW wegtype II (1x2) naar een GOW wegtype I (2x1)

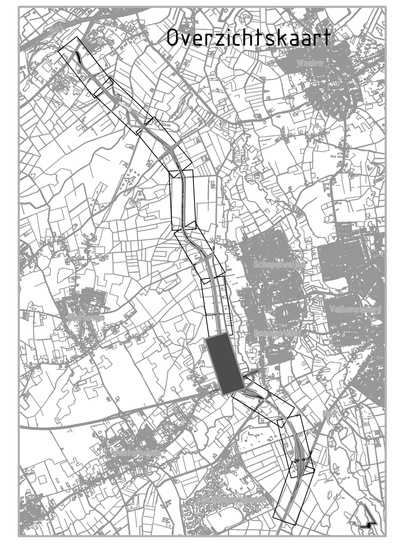

Gekoppelde xref bestanden

x-WE-SO-KLM-S-BS-Kritieke leidingen-003.dwg
X-NW-DWM-HRB-N69_010.dwg
X-NW-SCM-Principedwarsprofielen_N69_020.dwg
X-NW-OVZ-N69_010.dwg
x-WE-SO-ARC-S-NW-Overig-003.dwg
x-WE-SO-ARC-S-NW-Te amoveren bebouwing-001.dwg
x-WE-SO-ARC-S-NW-Te amoveren gebouwen-001.dwg
x-WE-SO-DTM-S-BS-GBKN-002.dwg
x-WE-SO-GZM-S-NW-Aankoop grens-005.dwg
x-WE-SO-GZM-S-NW-Plangrens-2212215-006.dwg
x-WE-SO-GZM-S-NW-werkgrens-002.dwg
x-WE-SO-KAD-S-NW-Kadastrale grenzen-001.dwg
x-WE-SO-TXT-S-NW-Locatie SCM-001.dwg
x-WE-SO-TXT-S-NW-Toelichting VKA-003.dwg
X-NW-ALM-N69-Assen_010.dwg
x-WE-SO-ARC-S-NW-Voerkeursalternatief-005.dwg
X-NW-NLP-N69_010.dwg

A	M. de Joode	24-03-2016	T. Krijnen	24-03-2016	Voorontwerp+
rev	gewijzigd	datum	paraaf	gezien	datum	opmerking

Provincie Noord-Brabant

Cluster Projecten en Vastgoed

ing.bureau uitbesteding: ARCADIS

Brabantlaan 1 5216 TV 's-Hertogenbosch
Telefoon (073) 681 28 12

Afdeling: I.P.M.

Project MER Grens Corridor N69

VKA traject Locht (A67) – Kempervennen (N69)
Voorontwerp+

Situatie & Profielen

km: 8.000 – km: 9.000

Besteknummer

schaal: 1:1000
formaat:A0

getekend	M. de Joode	datum	24-03-2016	in 10 bladen	7 blad nr.
gecontroleerd	T. Krijnen	datum	24-03-2016	projectnummer	D03071.000087.0200
vrijgegeven	J. Holtsma	datum	24-03-2016	code	
status	Concept	versie	A	registratienummer	78884696